


12.12.91
Breytt í nóv. 1991
Breytt í nóv. 1991

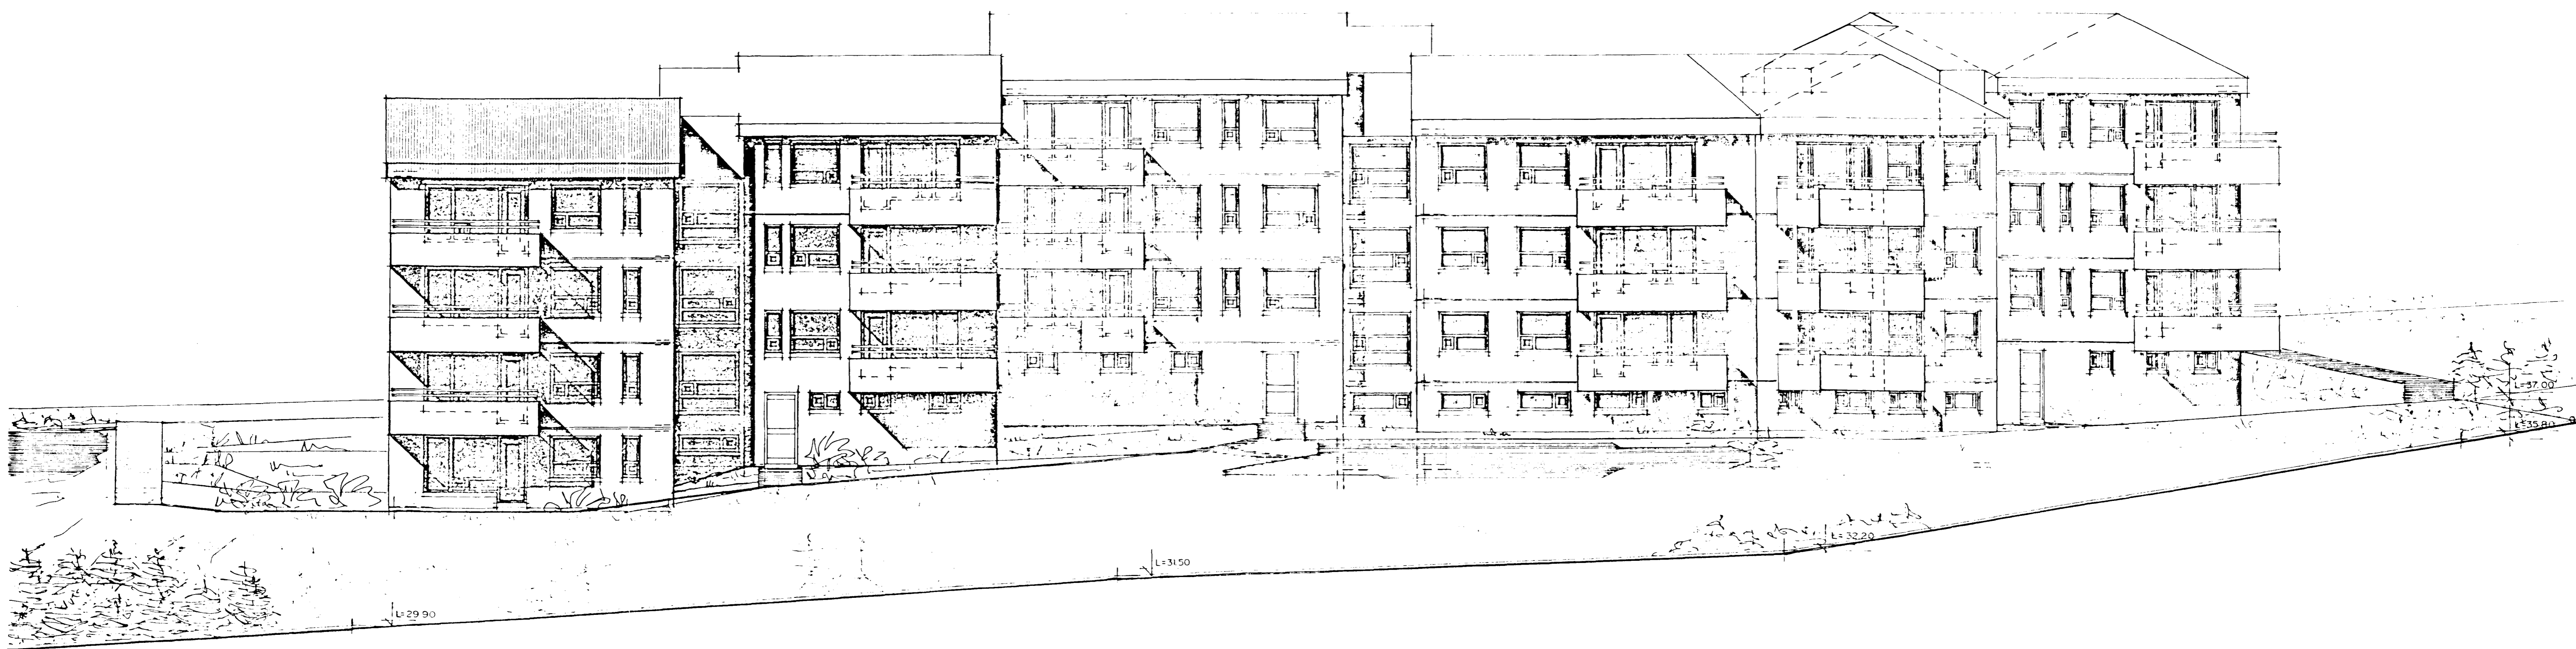

SUÐUR M. 1:100.



Sigurður Þorvarðarson
M.B. 6/6