



BRATTALÍK 11

Gluggabreyting og
"faccbreyting"


Samþykkt á fundi bygginga-
nefndar þ. 9/10/1974
BYGGINGAVALTRÚINN
I HAFNARFIRDI
F. Sigurðsson

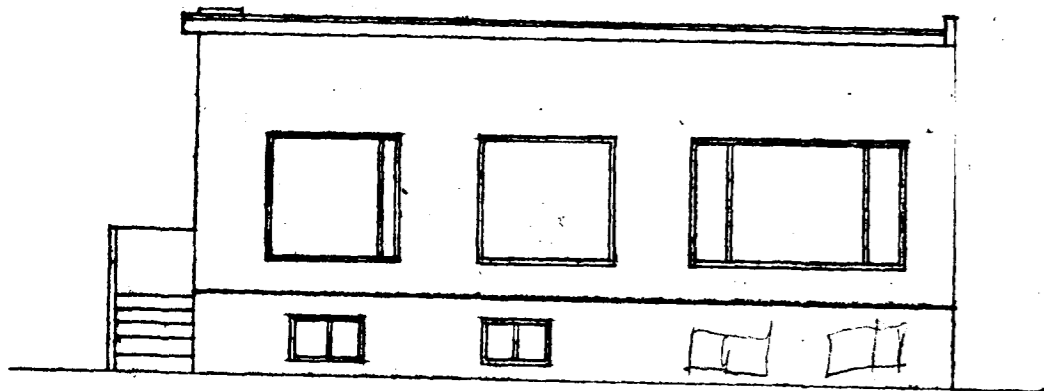


SUÐ-VESTUR

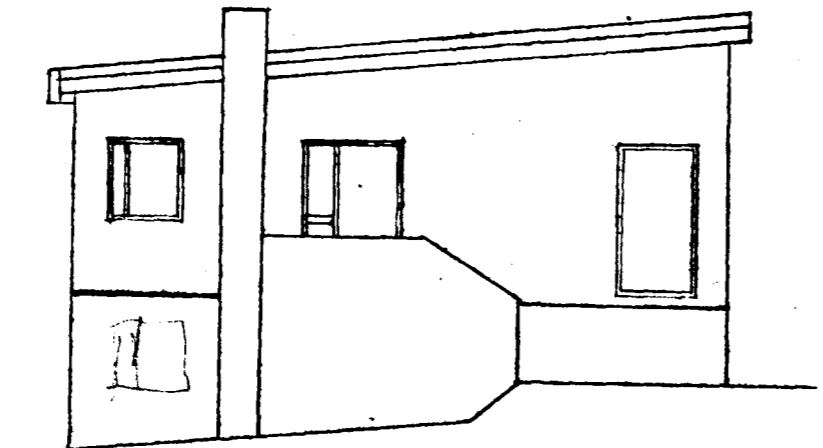

NORÐ-VESTUR

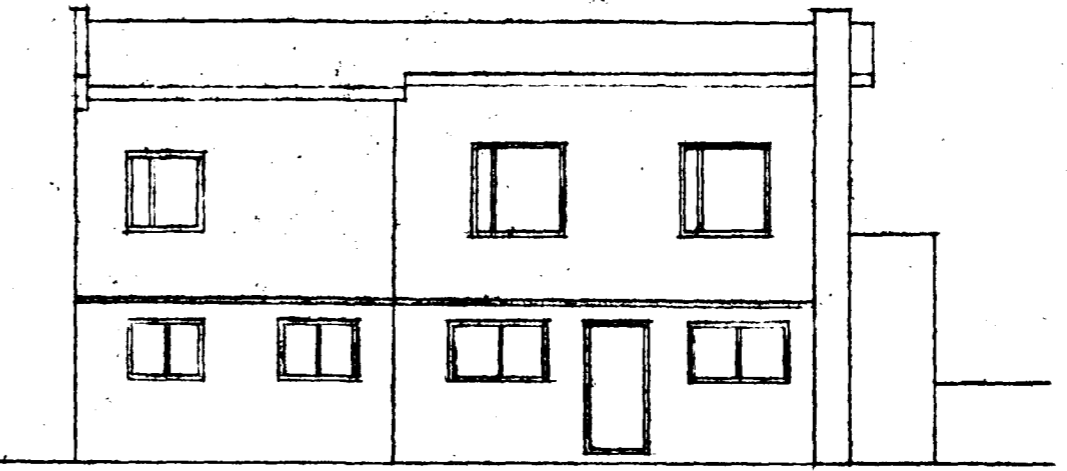

NORÐ-AUSTUR

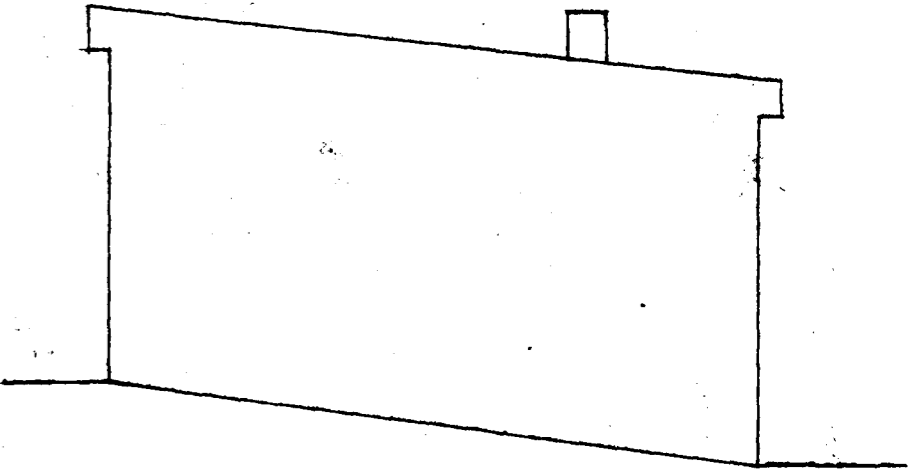

SUÐ-AUSTUR