



Úr Gildi

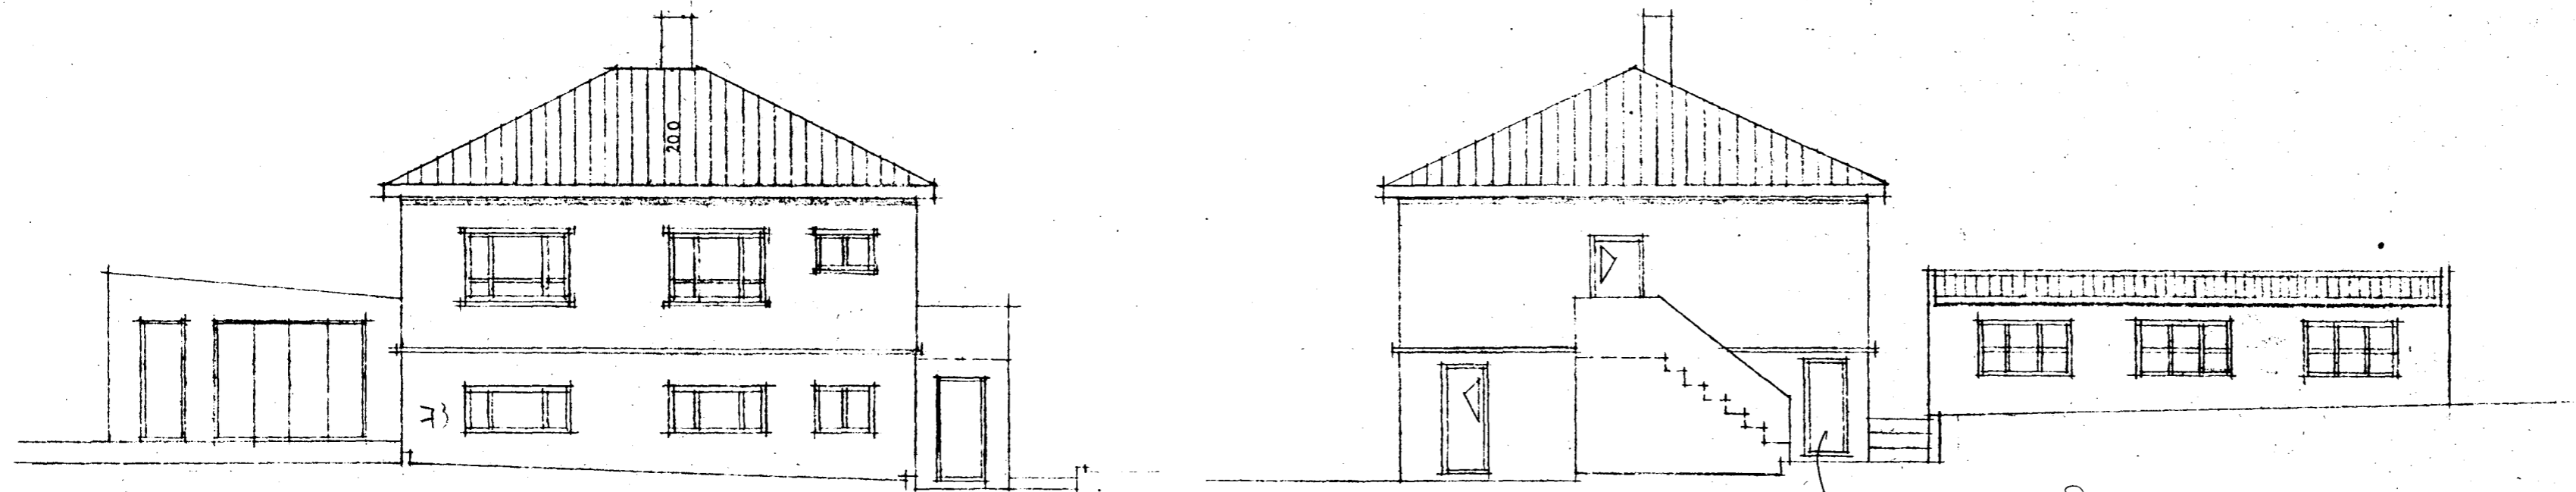

NORÐAUSTUR

NORÐVESTUR

húsið?
og hvers er fortlögnin?

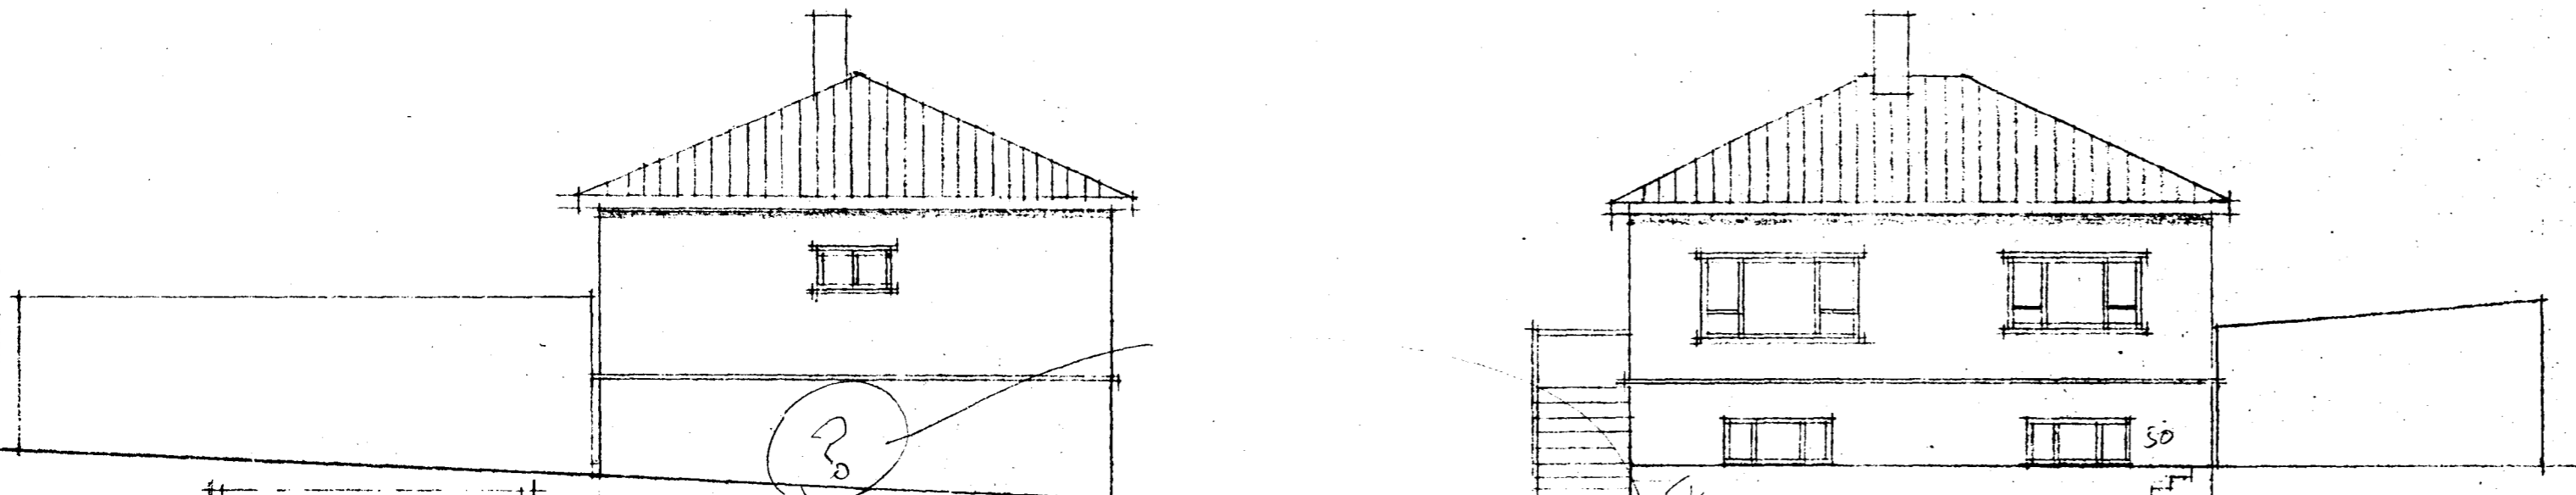


SÚDAUSTUR


SÚDVESTUR

húsið?
er hvers er
millilögnin?

- ① Afstöðumynd bílastöð
- ② Er íbúðin niðurgöfjin á alla vegu
- ③ Stærðir herbergja stölu, v.s.
- ④ stlh. með geymslu á báðum hæðum.
- ⑤ Hver er loftvæðin á milli hæð?
- ⑥ Gengi þóð fullmálarúppbrátt.
- ⑦ Gættu ást.

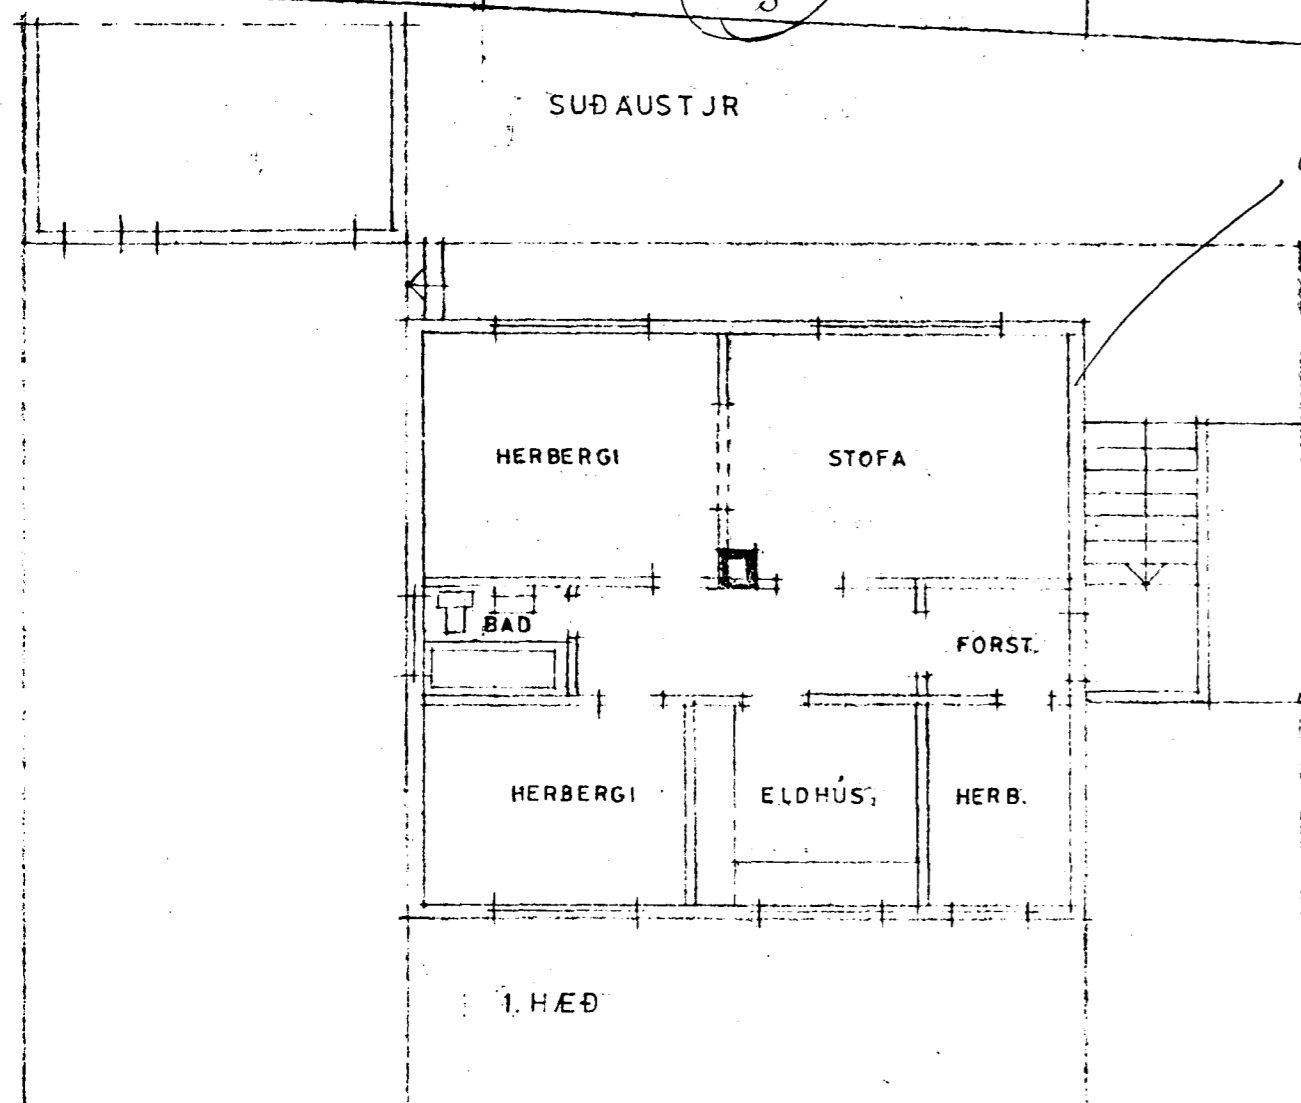

1. HÆÐ

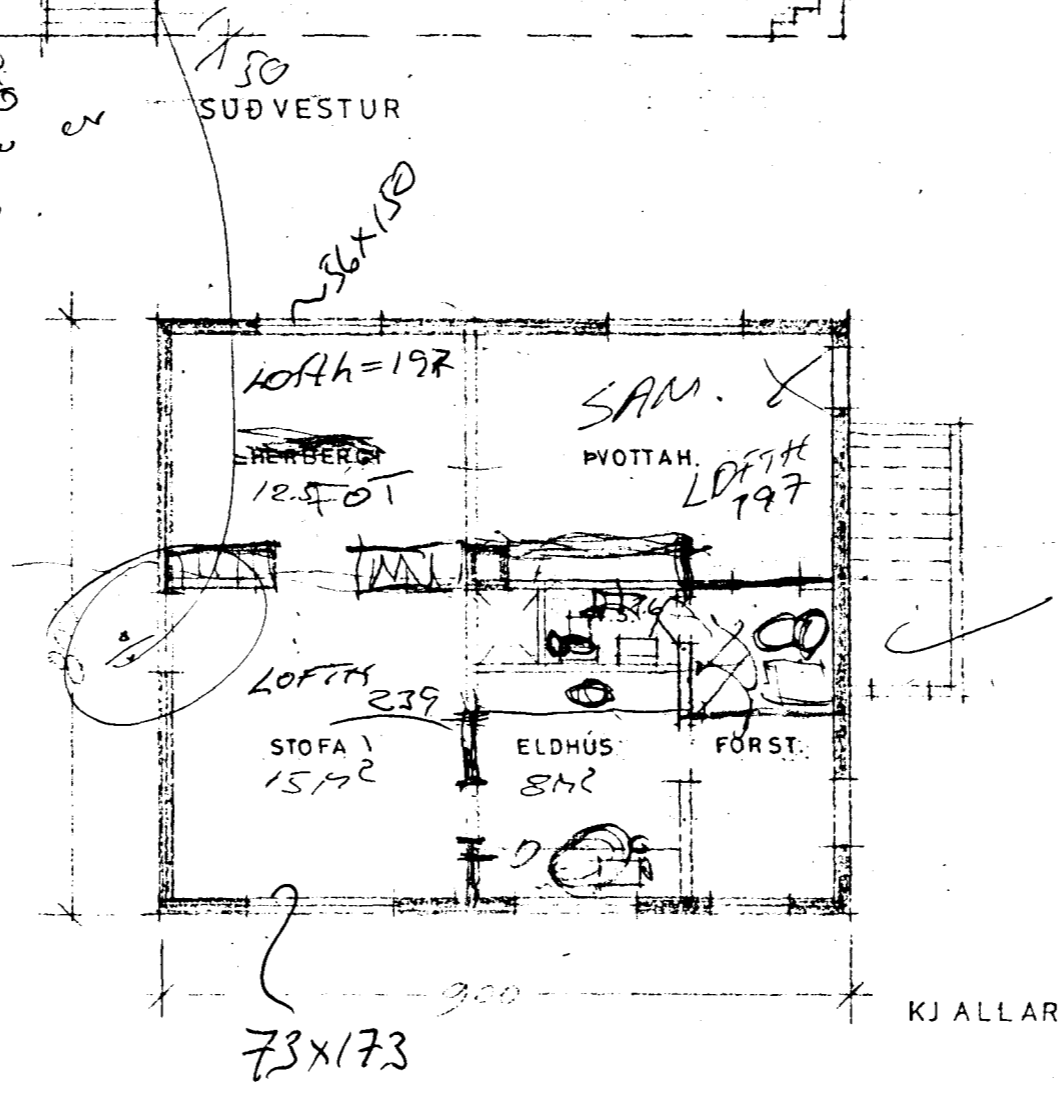

gegnsta hvar?

BRATTAKINN NR. 12

FYRIR BREYTINGU ÞAKS M=1:100

HAFNARFIRÐI 25.11.87

Sveinbjörn Sigurðsson FTFI