


FYRIR BREYTINGU

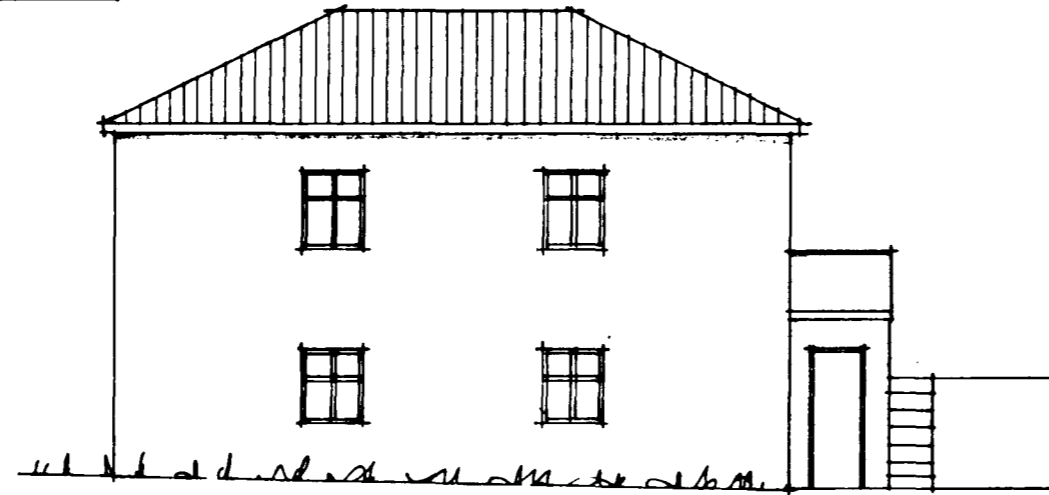


SUÐVESTUR



NORÐAUSTUR

AFSTÖÐUMYND 1:500


BRATTAKINN

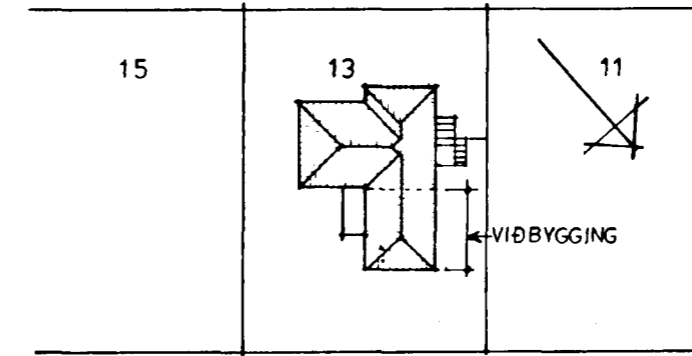


Samþykkt á fundi bygginga-
nefndar þ. 27/4 1977
BYGGINGARULLIÐIÐ
Í HAFNARFJÖRÐUR
[Signature]




NORÐVESTUR

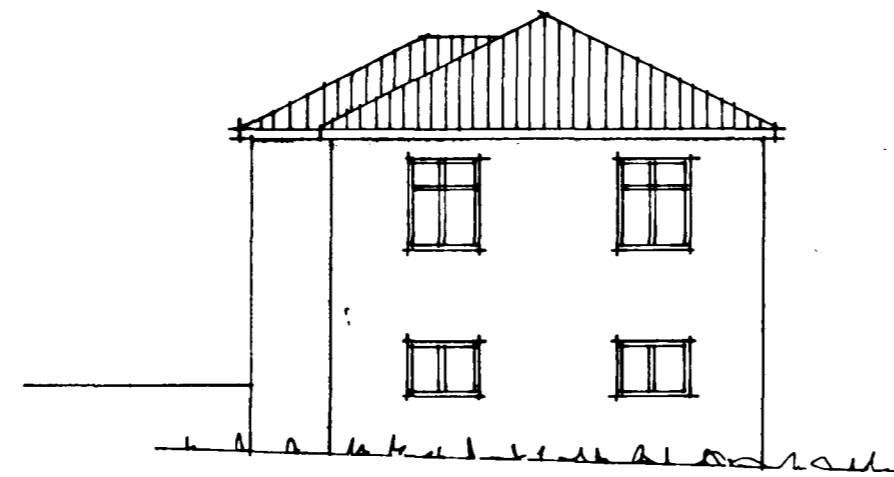


SUÐAUSTUR

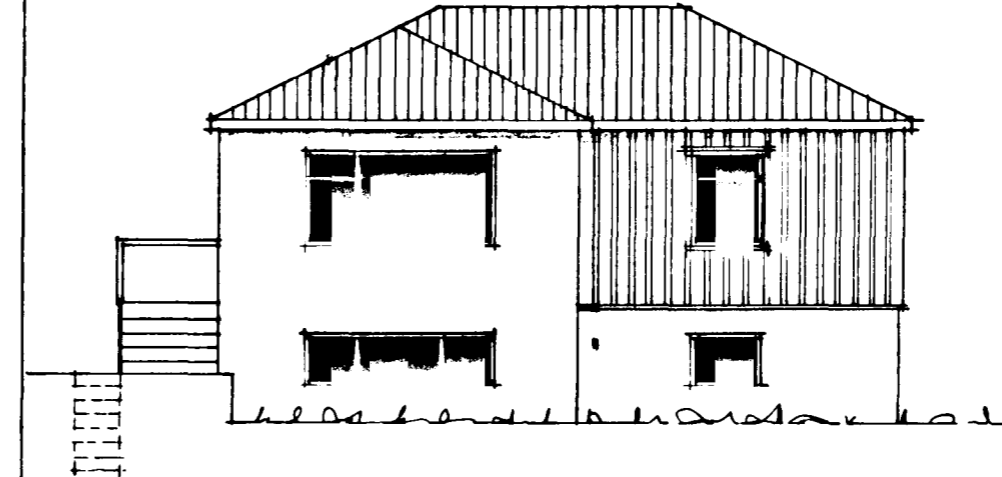


SUÐVESTUR

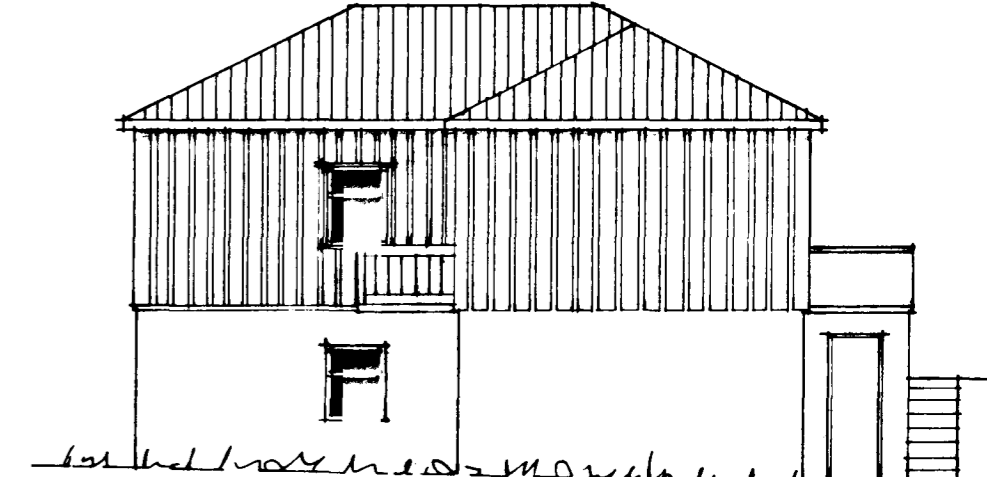

NORÐAUSTUR

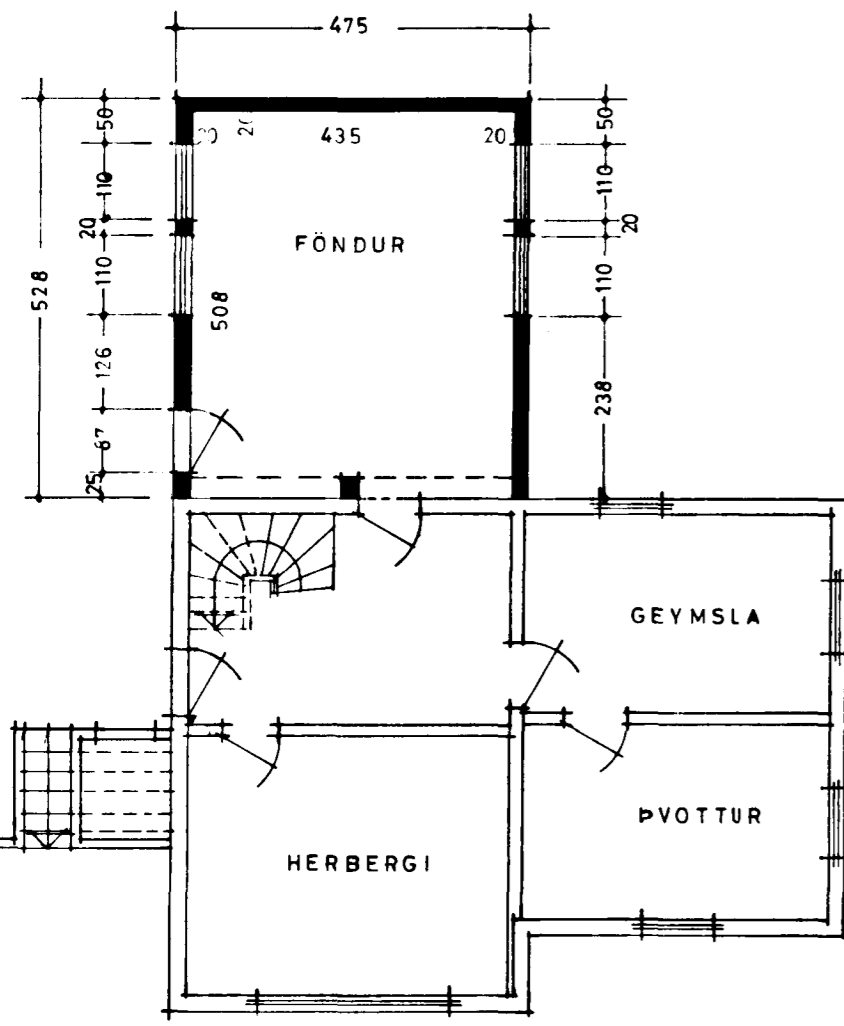


KJALLARI

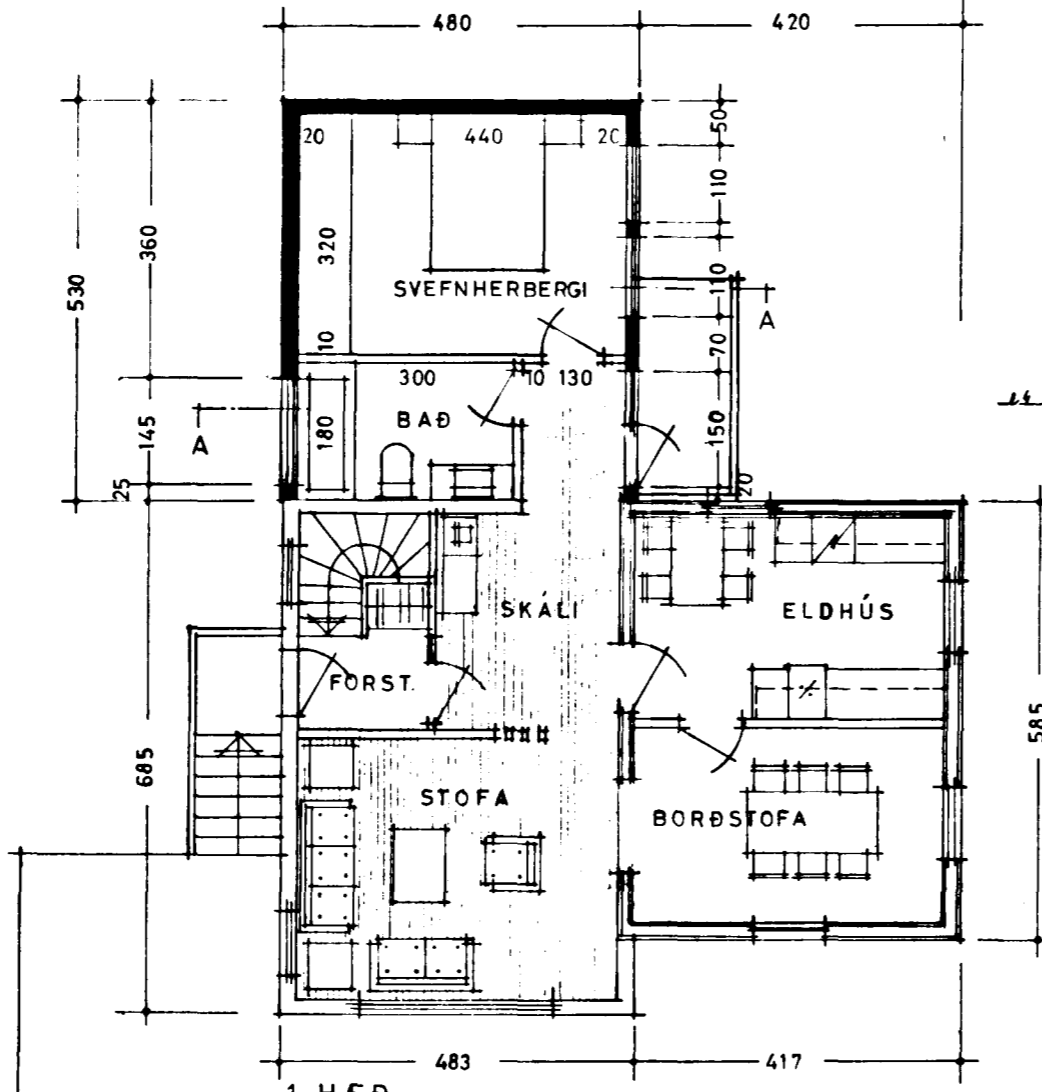


1. HÆÐ



NORÐVESTUR

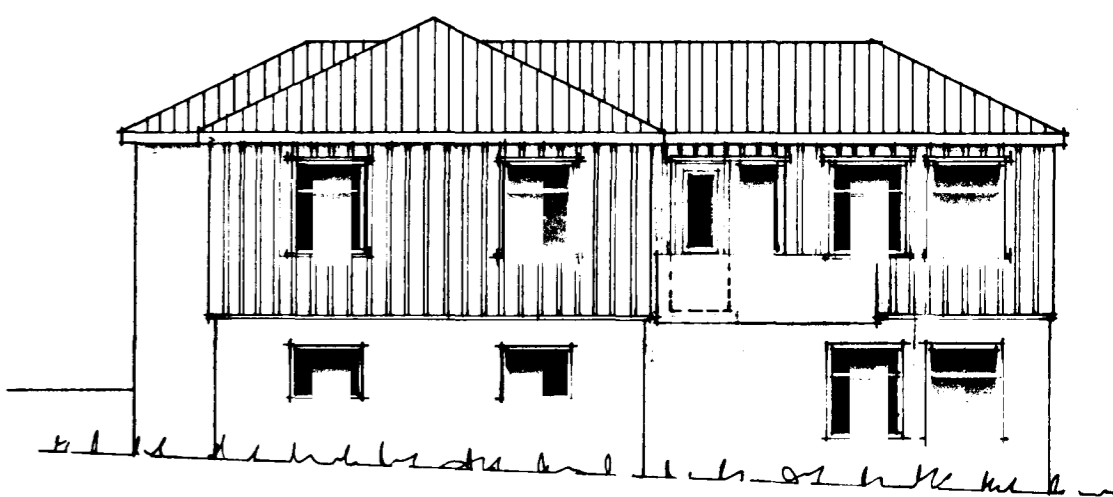

SUÐAUSTUR

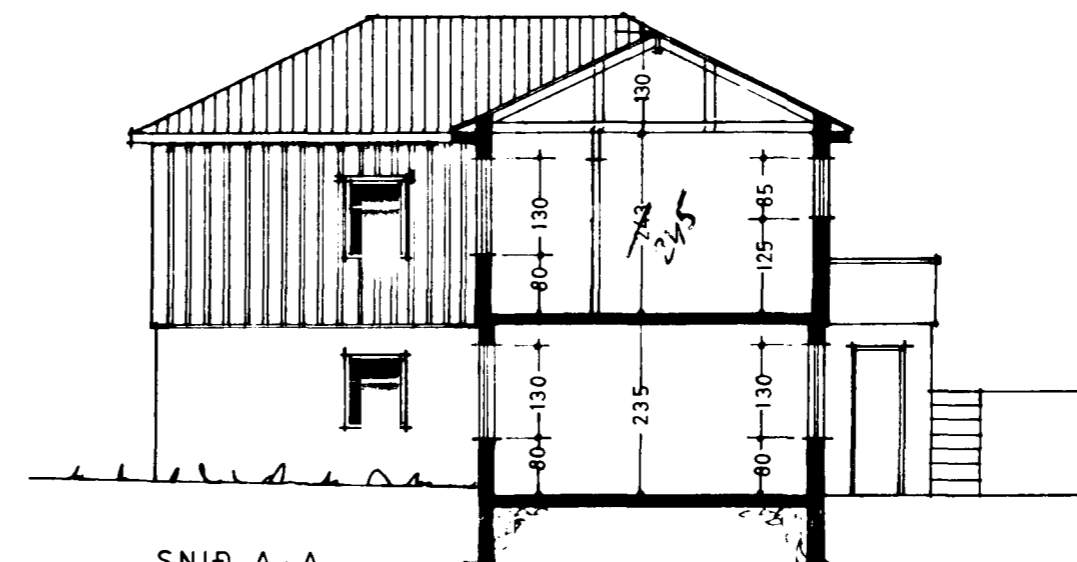

SNIB A-A

GRUNNFLÖTUR HÚSS:

ELDRI BYGGING	57.4 m ²
VIÐBYGGING	25.1 m ²
	82.5 m ²

Kvæll. 25.1 m² 59.0 m²
I.h. 25.4 m² 66.0
þak 10.0
135.0 m²

SVEINBJÖRN SIGURÐSSON TEKNIFR.		
MIÐVANGI 116 SÍMI 52256 MTFÍ		
HAFNARFJÖRÐUR:	MKV.	DAGSETN.
BRATTAKINN 13	1:100 1:500	07.04.77
VIÐBYGGING OG BREYTING Á GLUGGUM	BREYTING	DAGS
	HANNAÐ <i>[Signature]</i>	DREGIÐ <i>[Signature]</i>
<i>Sveinbjörn Sigurðsson</i>	7701-1	