




FYRIR BREYTINGU

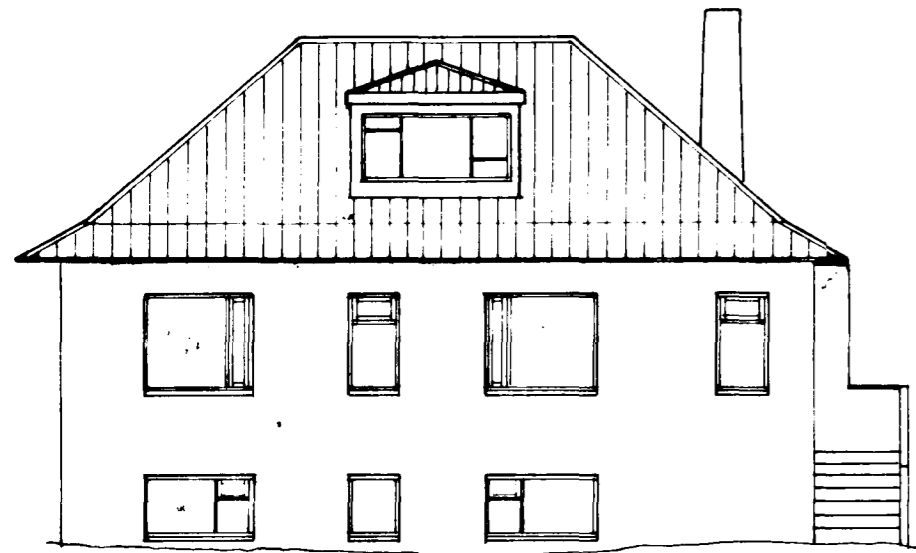


NDRDAUSTURHLIÐ

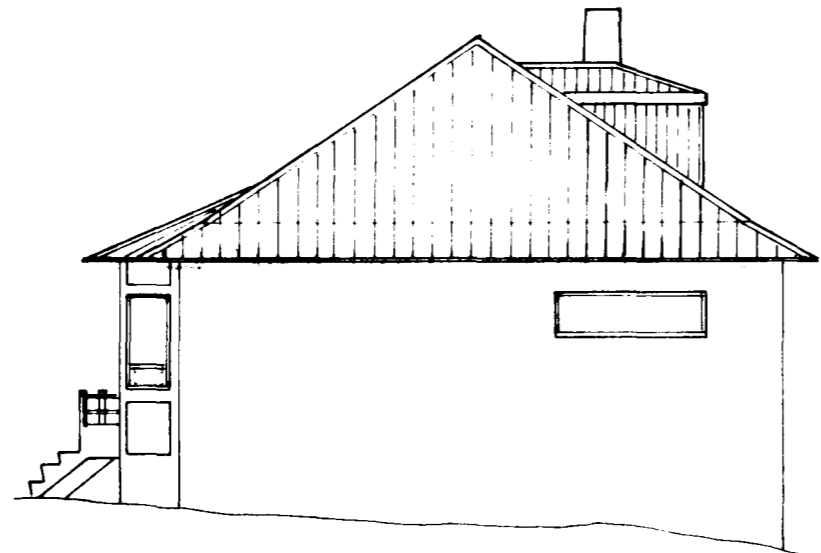


SUDAUSTURHLIÐ

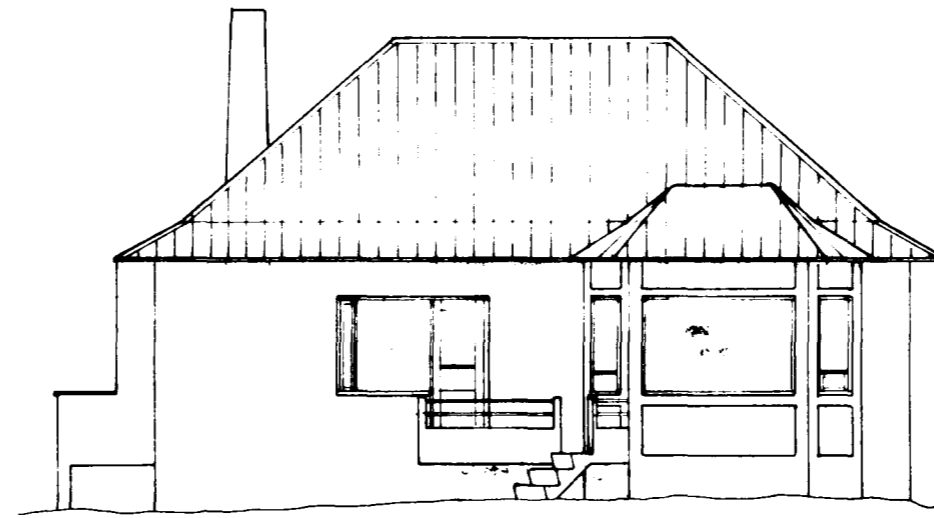




SUDVESTURHLIÐ

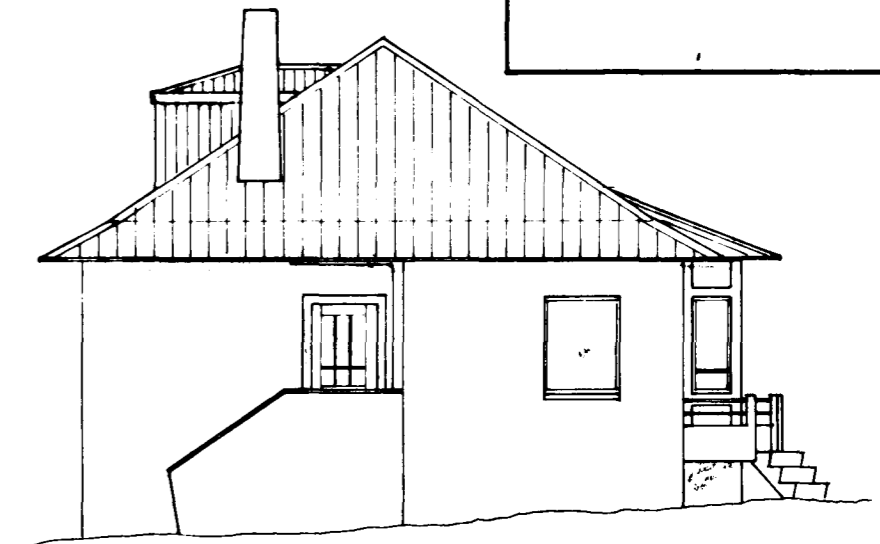


NDRVESTURHLIÐ

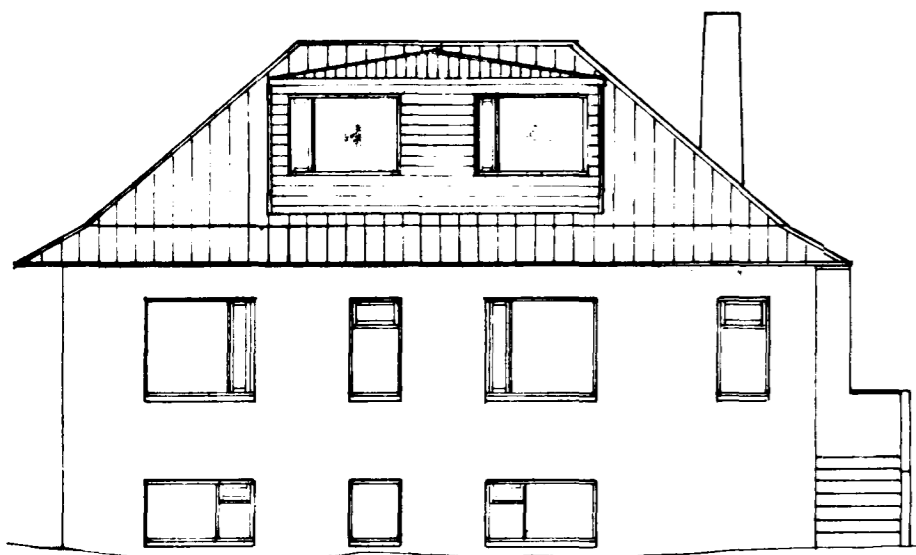


EFTIR BREYTINGU

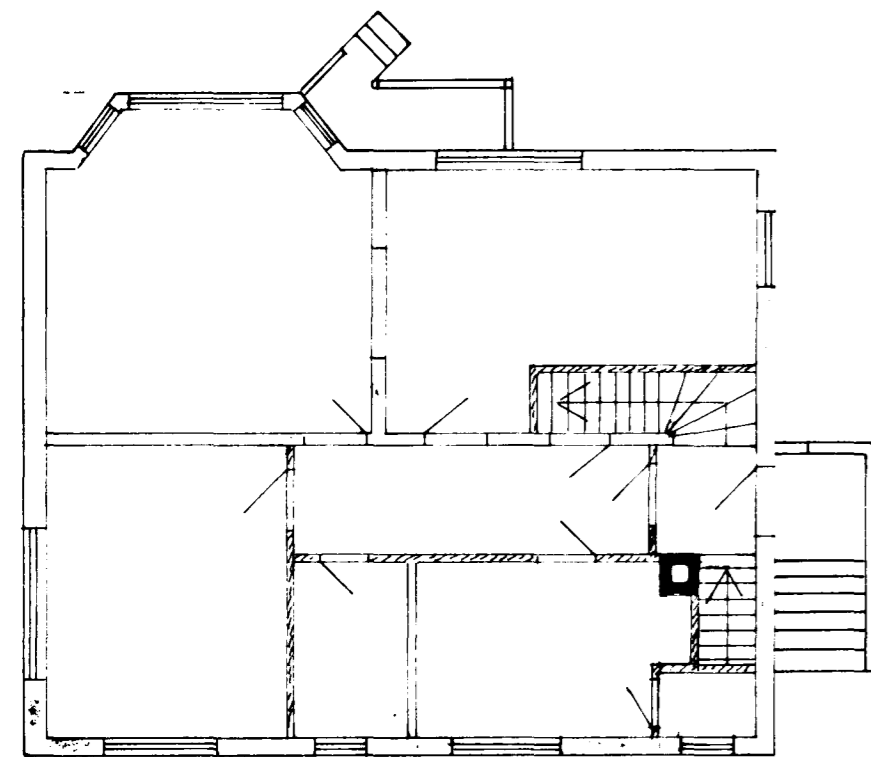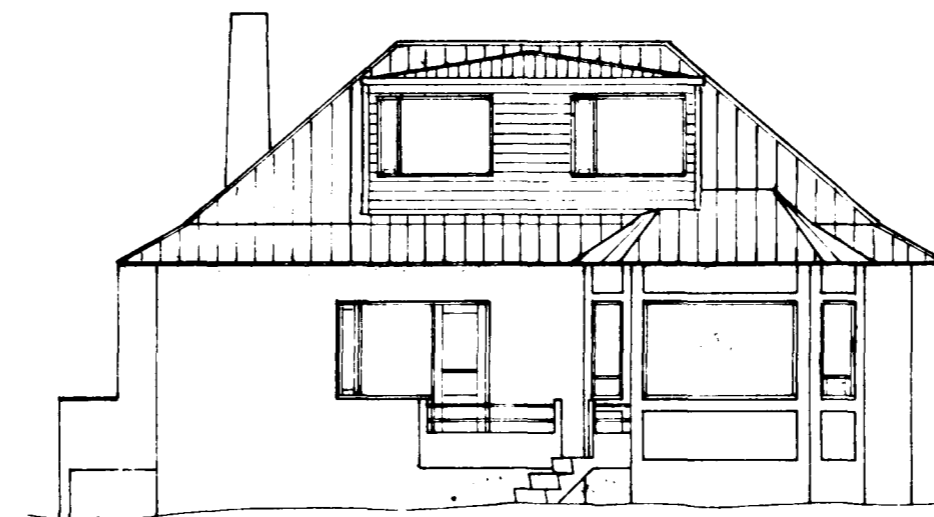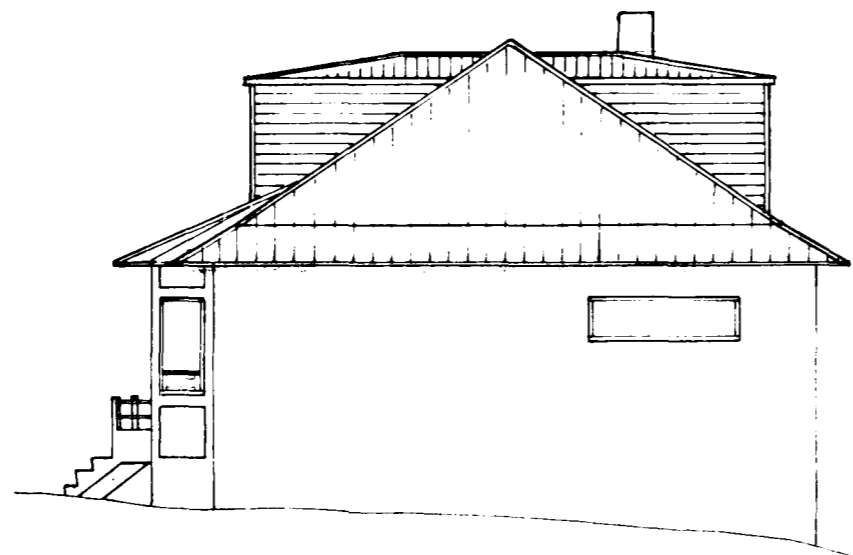

GRUNNMYND HÆÐAR

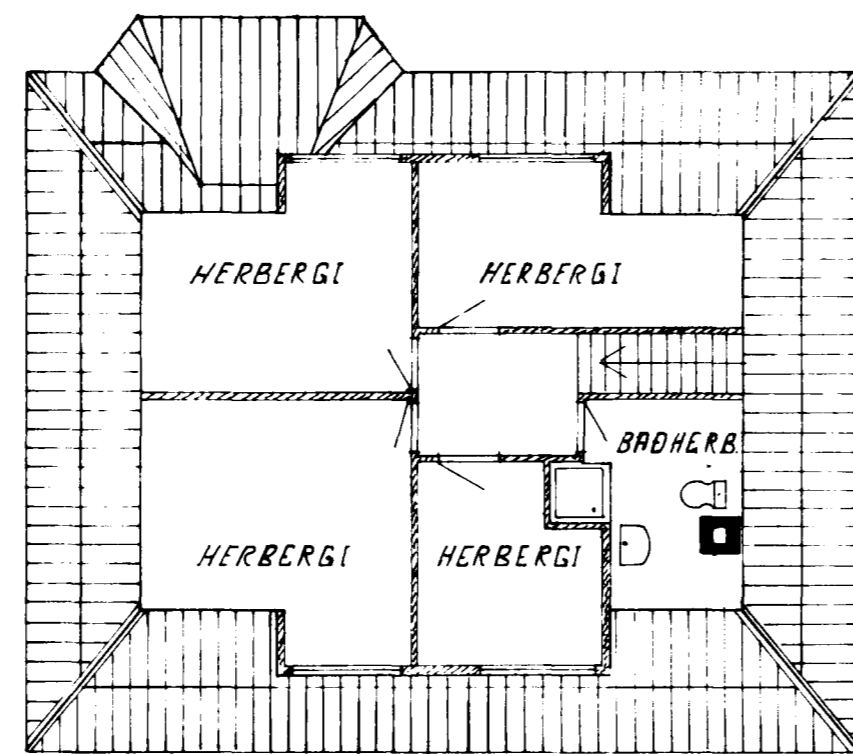


GRUNNMYND RISHÆÐAR

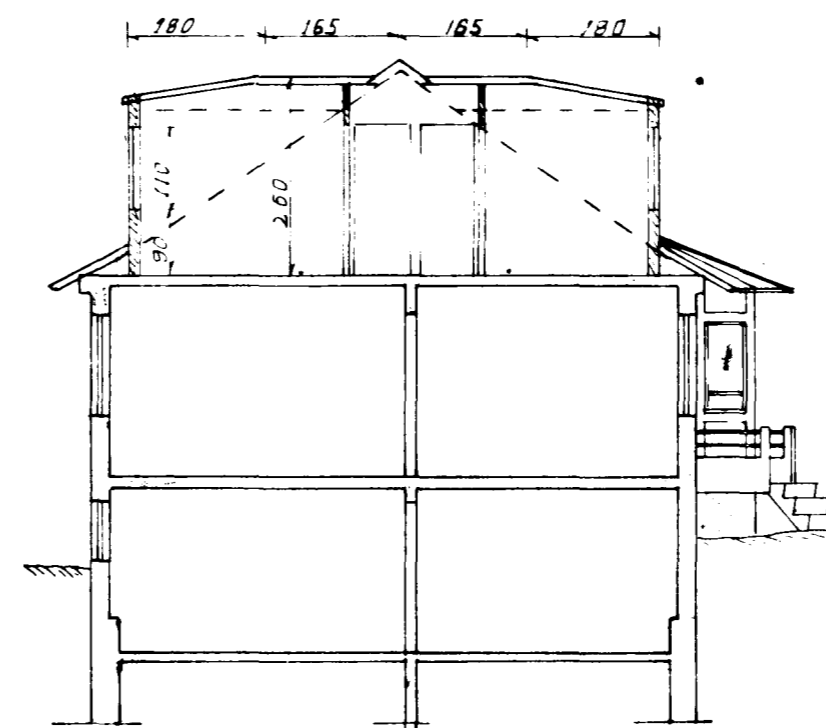


SNIÐ

REIÐDUMYND 1:500

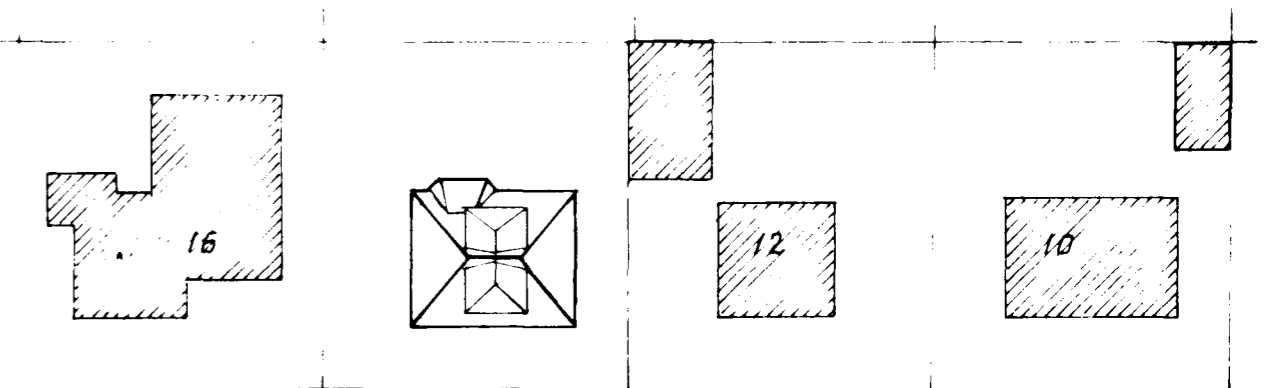

BRATTAKINN

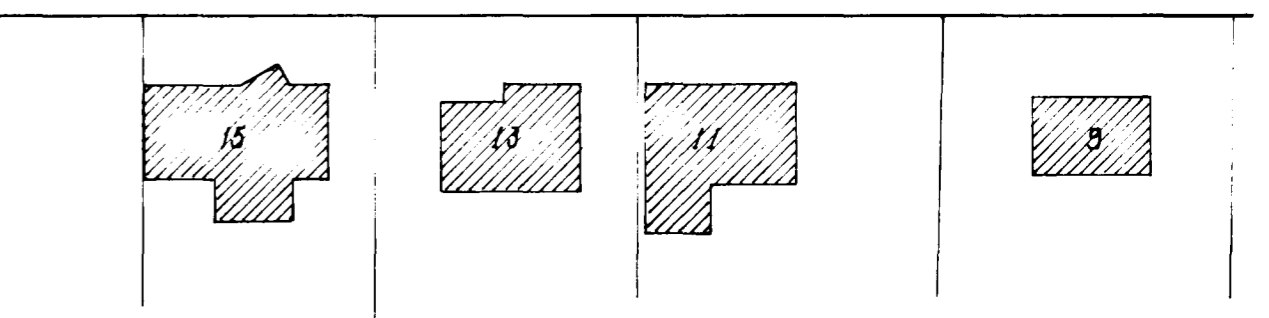

M. A.K.	BRATTAKINN 14 HAFNARFIRÐI	E
H.		D
T. A.K.	ÚTLITSBREVING	C
Y.		B
G.		A
DAGS APRIL 79	ÞGÜSTKNÚTSSON M.T.I. MKV 1:100 1:500	

Samþykkt á fundi bygginga-
nefndar þ. 30. 5. 1979
BYGGINGAFULLTRÚINN
Í HAFNARFIRÐI
J.h. Sævarð.