
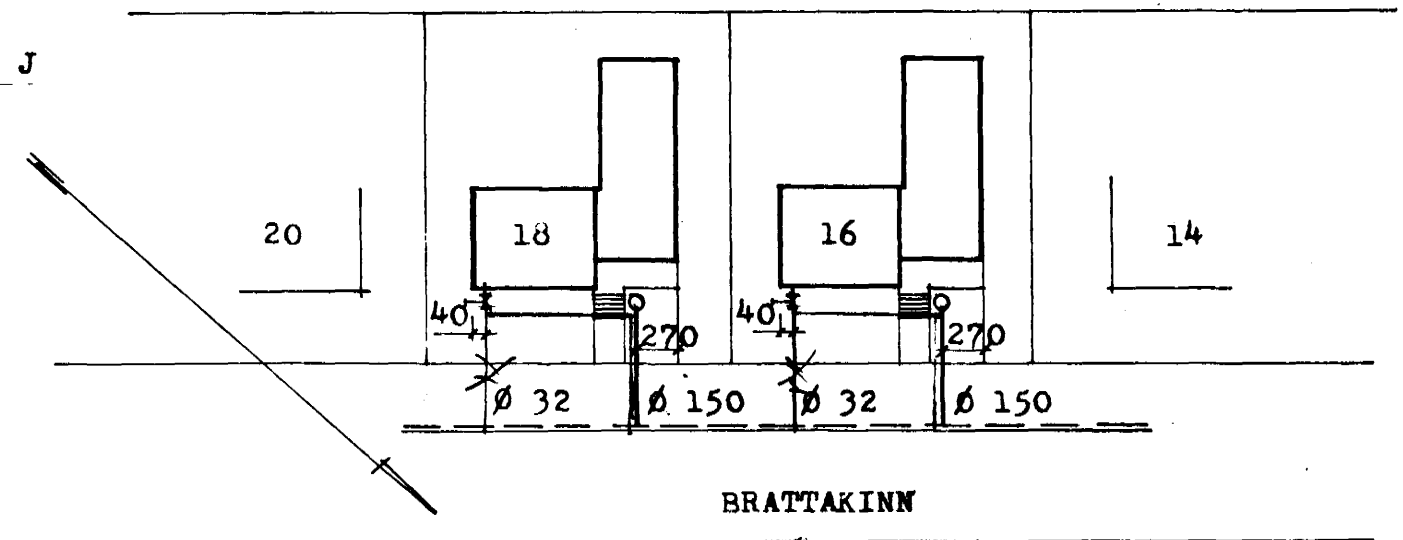


Úr Gildi

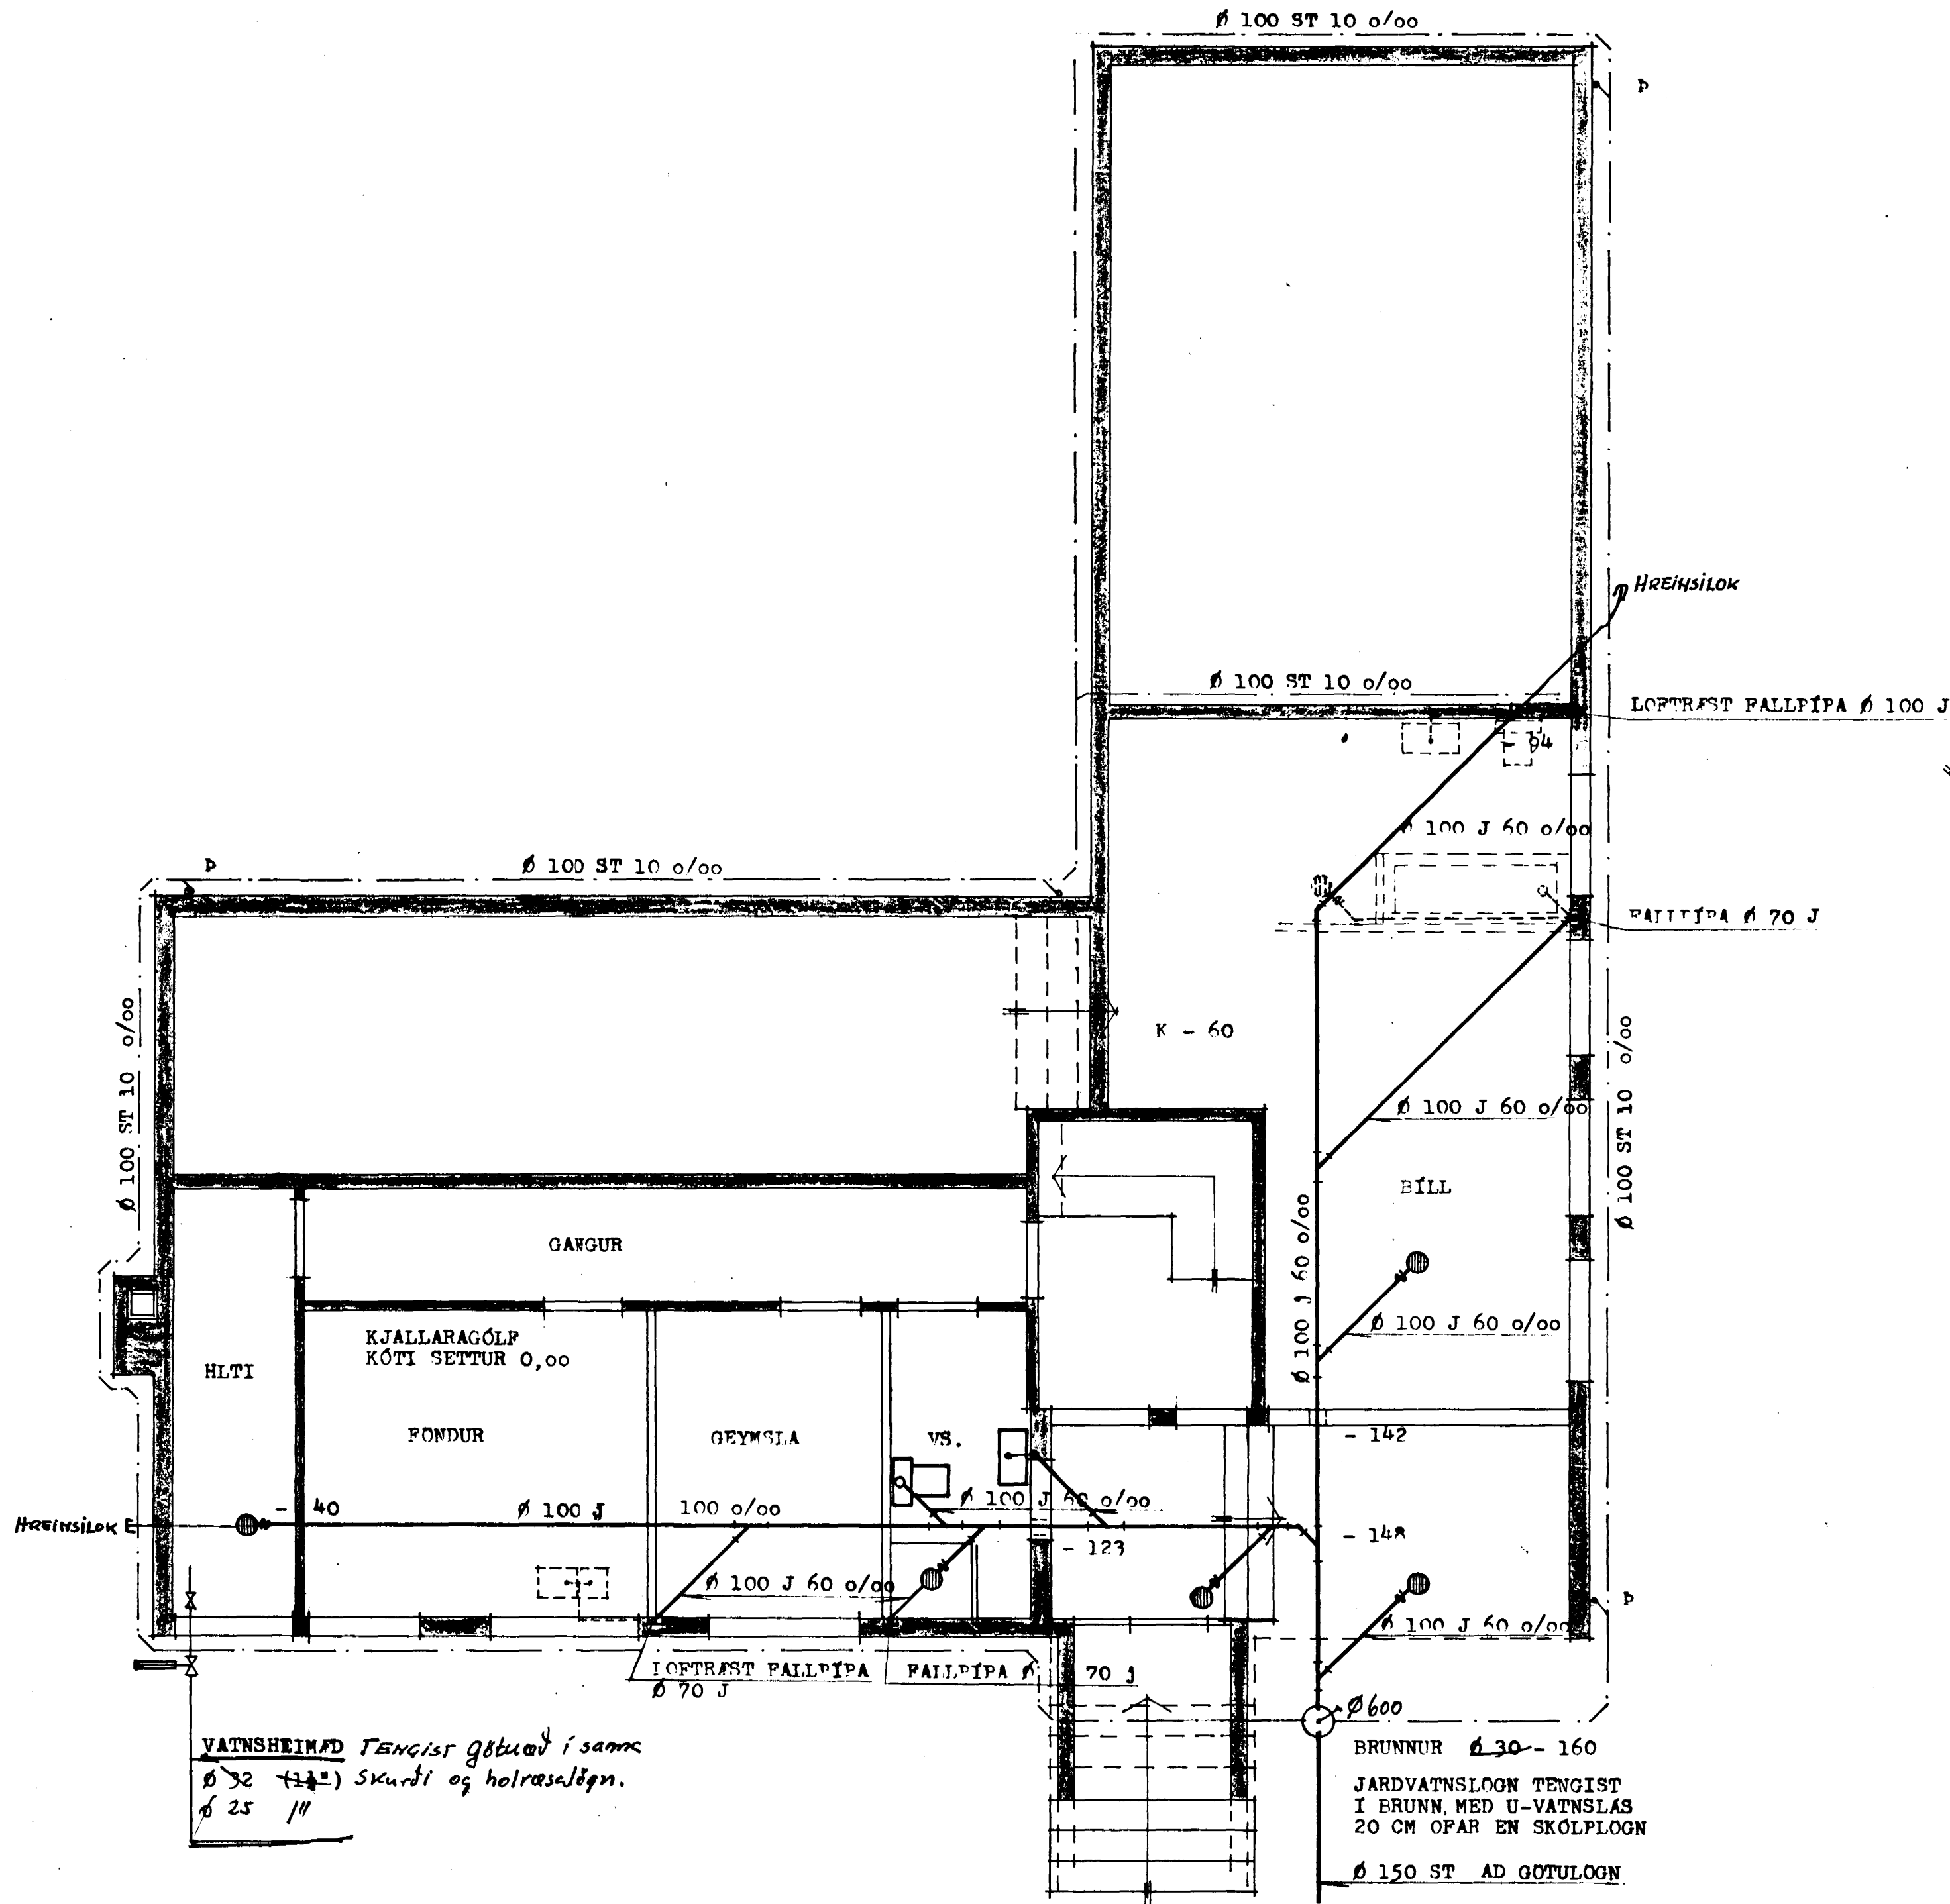

LAGNIR Í GRUNNI SKULU VERA STEYPUJARNSPÍPUR
 AD ODRU LEYTI SKAL EFNI OG FRÁGANGUR VERA
 Í SAMRÆMI VID REGLUGERD UM HOLRÆSI Í REYKJAVÍK.

VATNSHEIMÆÐ TENGIST góttuð í samk
 Ø 32 (1 1/2") Skurdi og holræslögn.
 Ø 25 1/2"

BRUNNUR Ø 30-160
 JARÐVATNSLOGN TENGIST
 Í BRUNN, MED U-VATNSLÁS
 20 CM OFAR EN SKÓLPLOGN
 Ø 150 ST AD GÖTULOGN

STEINGRÍMUR TH. ÞORLEIFSSON MTFI		
BRATTAKINN NR. 16 OG 18		
MÁL	1:50	FRÆNNSLISLOGN
DAGS.	SEPT 1967	
BLAD		

Steingrímur Th. Þorleifsson