B R A T T A K I N N NR. 16 OG 18
HAFNARFIRÐI
BREYTING MÁL 1:100

Samþykkt á fundi byggingafulltrúa dags. 14/3 19 73
BYGGINGAFULLTRÚINN Í HAFNARFIRÐI
E. Sigurðsson

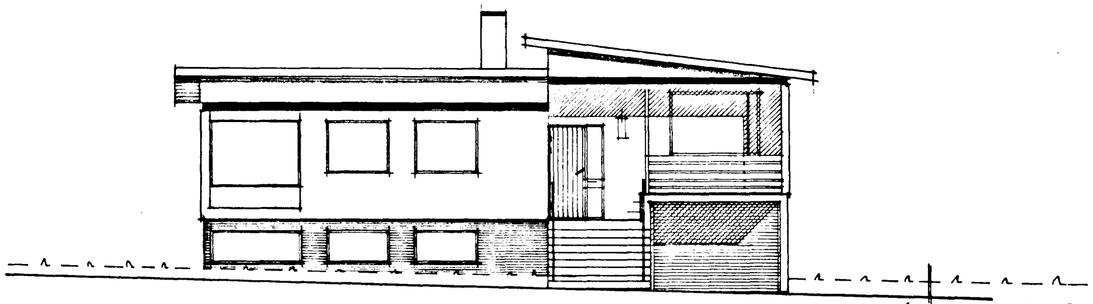

NORÐ - AUSTUR

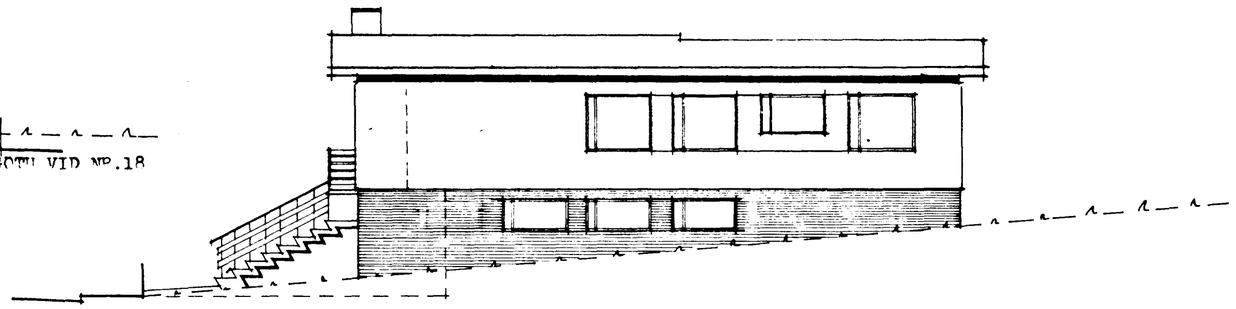

NORÐ - VESTUR

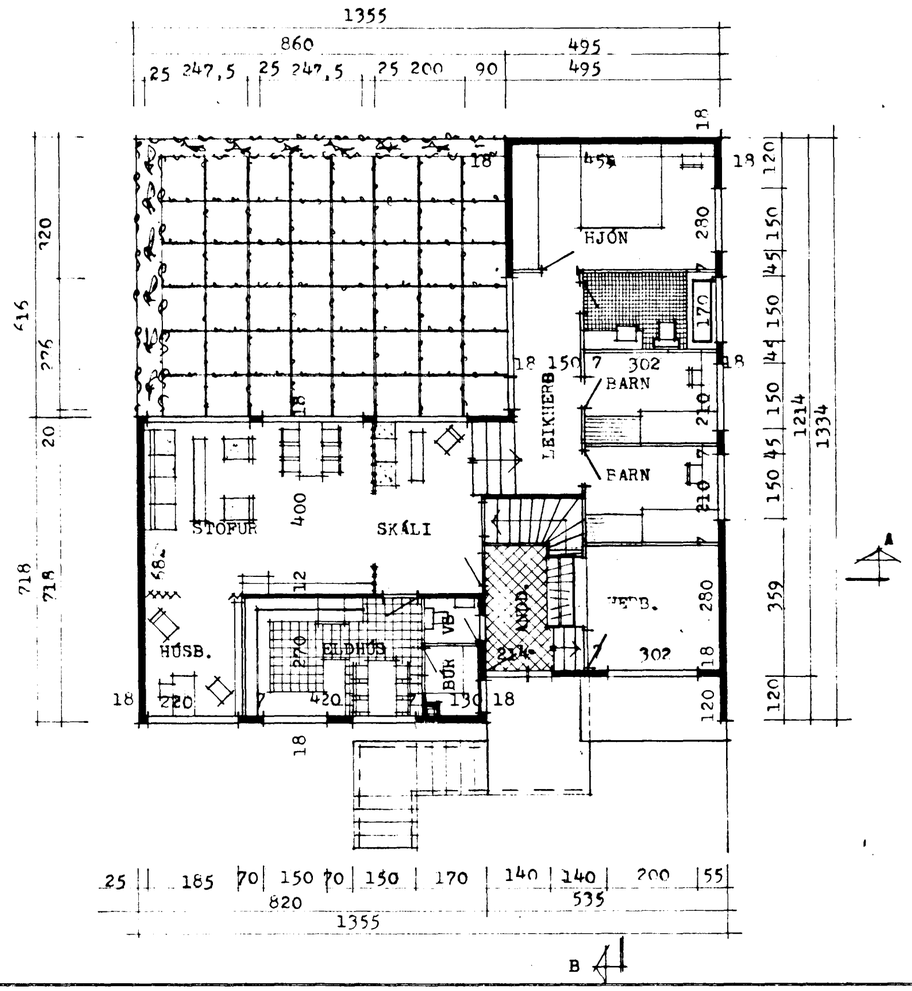

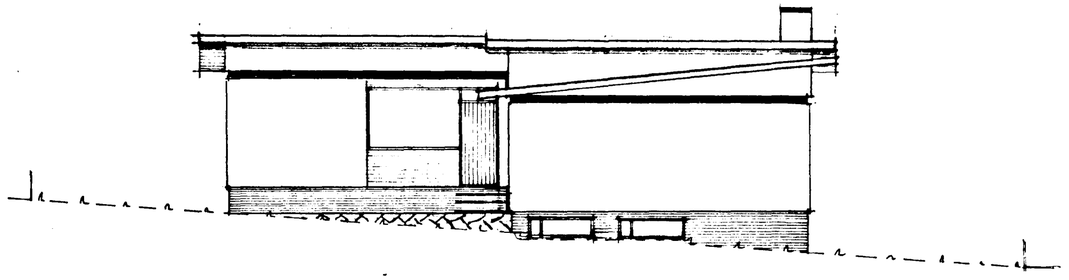

SUÐ - AUSTUR

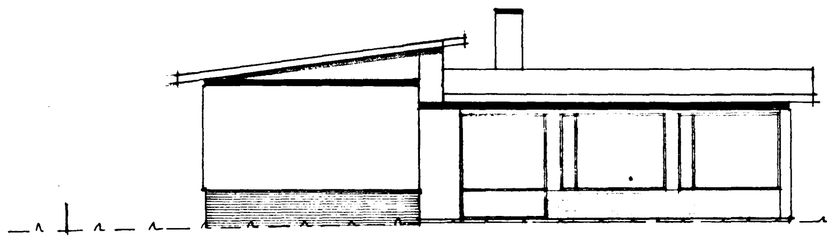

SUÐ - VESTUR

Breytt 5.7.68

REYKJAVÍK 1 ÁGÚST 1968