B R A T T A K I N N NR. 16 OG 18
HAFNARFIRÐI
BREYTING - MÁL 1:100

Samþykkt á fundi byggingarnefndar þ. 7 8 1968
BYGGINGAFULLTRÚINN
Í HAFNARFIRÐI
F. Sigurðsson

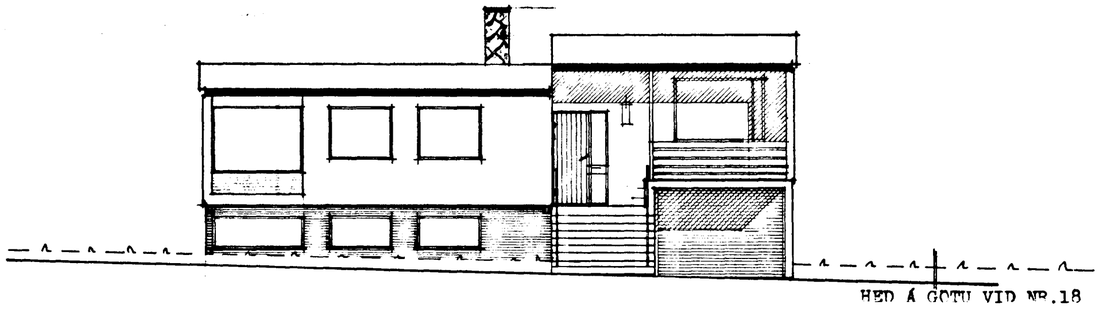

NORD - AUSTUR

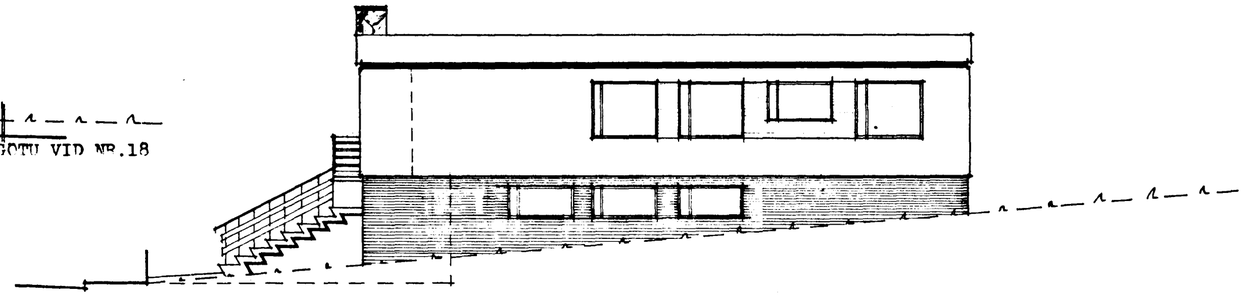

NORD - VESTUR

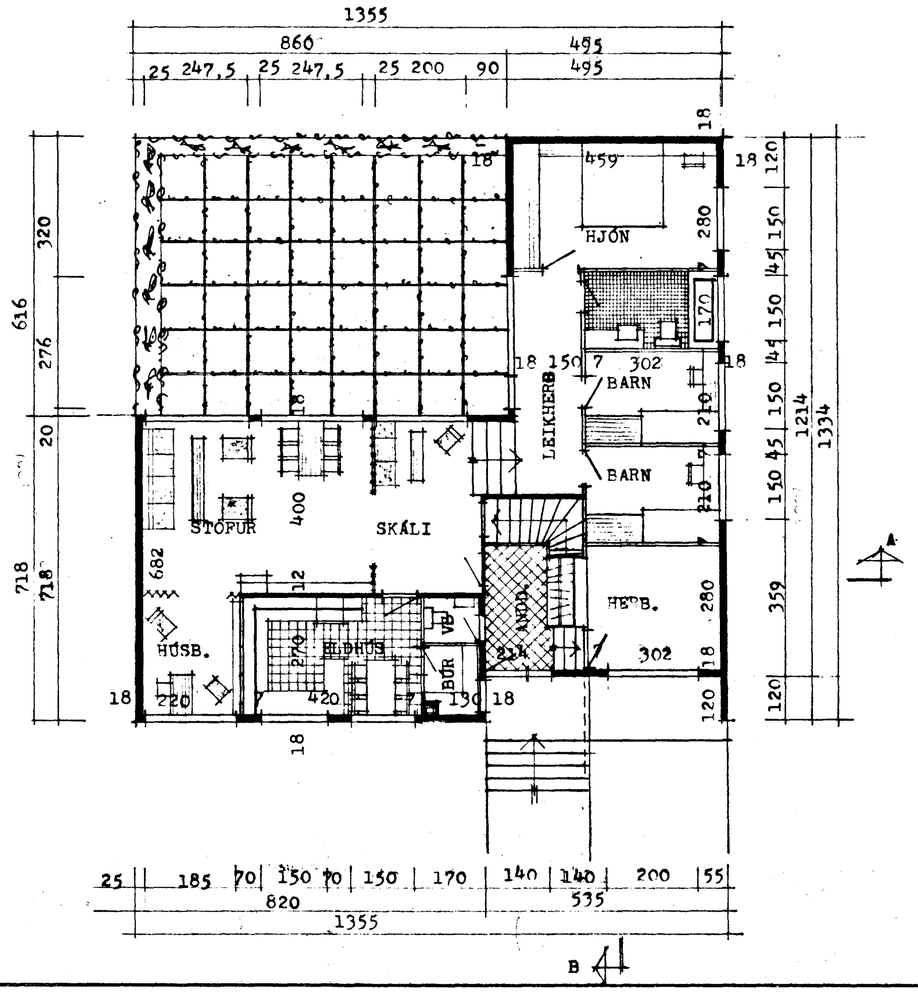

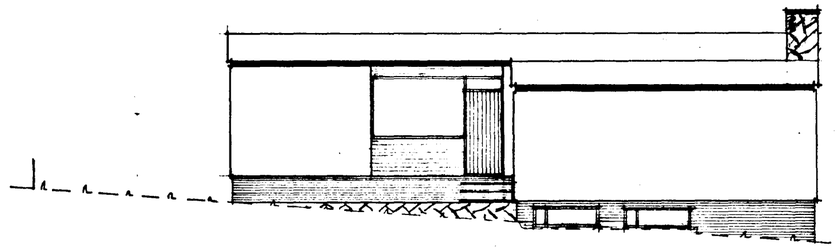

SUD - AUSTUR

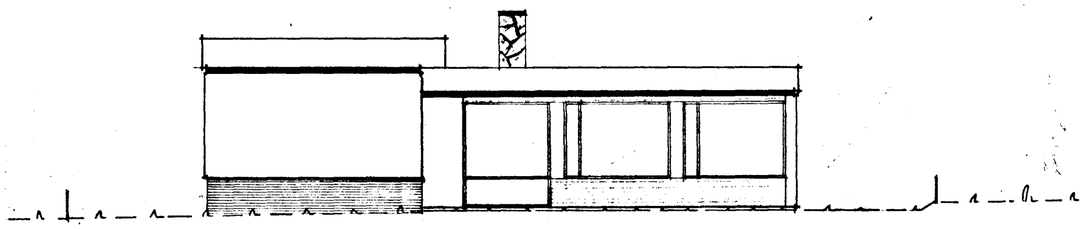

SUD - VESTUR

REYKJAVÍK Í ÁGÚST 1968