B R A T T A K I N N NR. 16 OG 18
HAFNARFIRÐI
BREYTING MÁL 1:100

Samþykkt á fundi byggingarnefndar þ. 7/8 1968
BYGGINGAFULLTRÚINN
I HAFNARFIRÐI

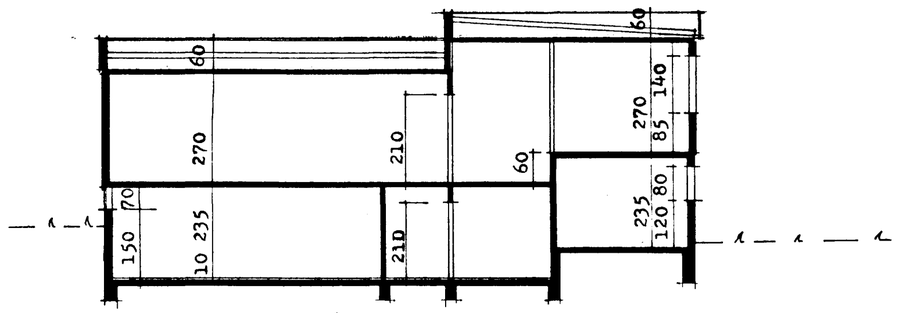

SNID - A

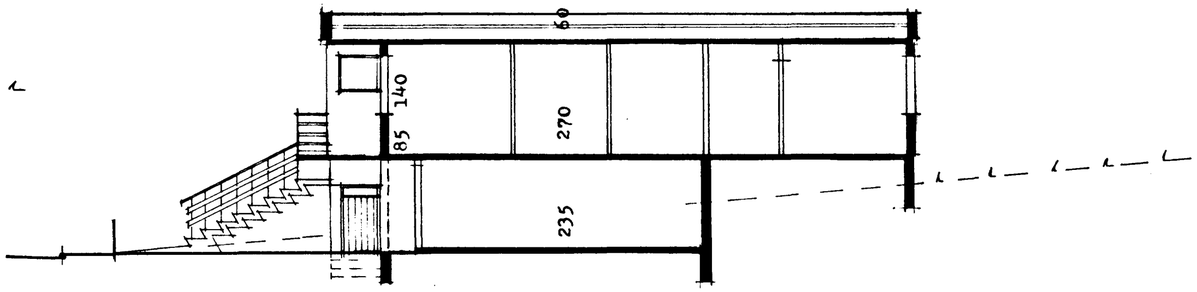

SNID - B

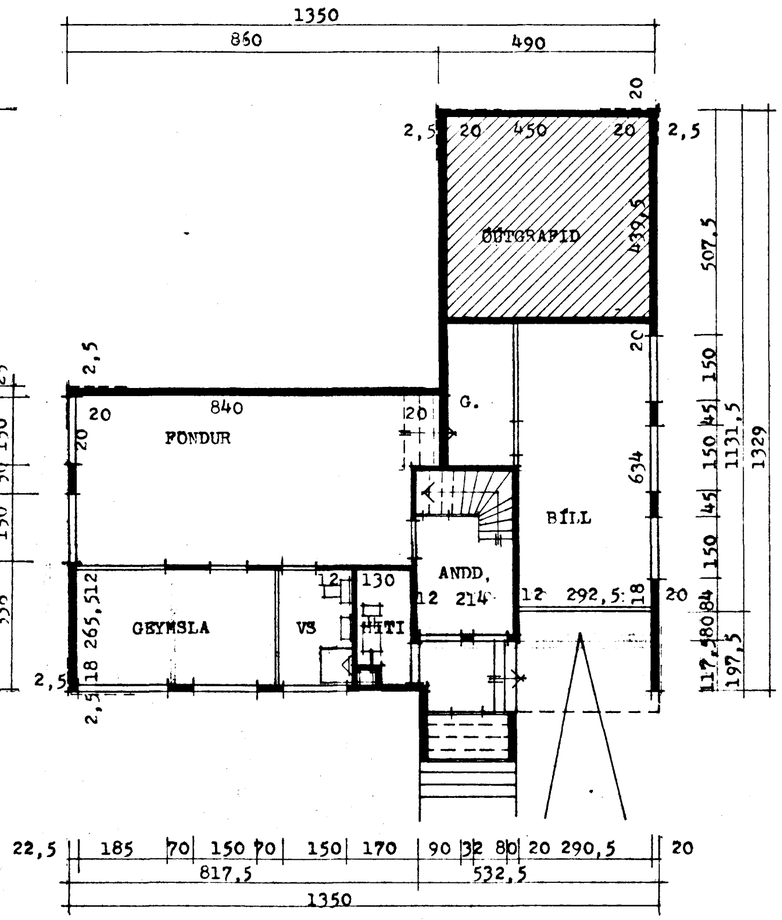

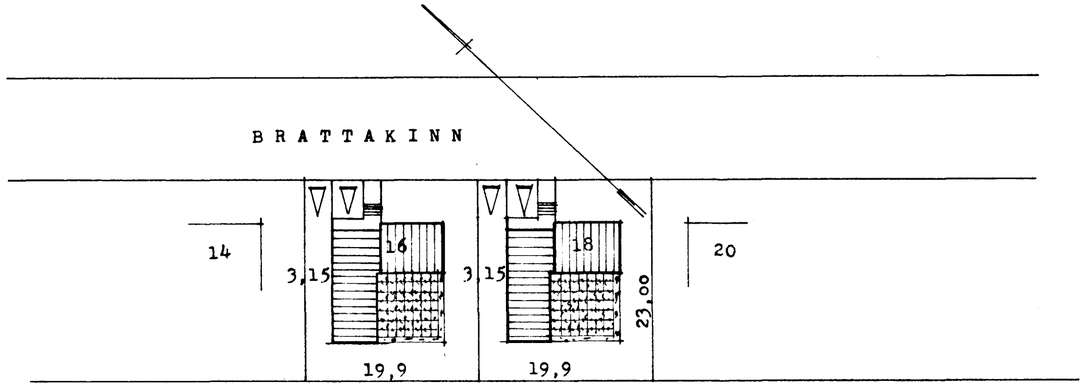

AFSMÁÐA 1:500

REYKJAVÍK Í ÁGÚST 1968