
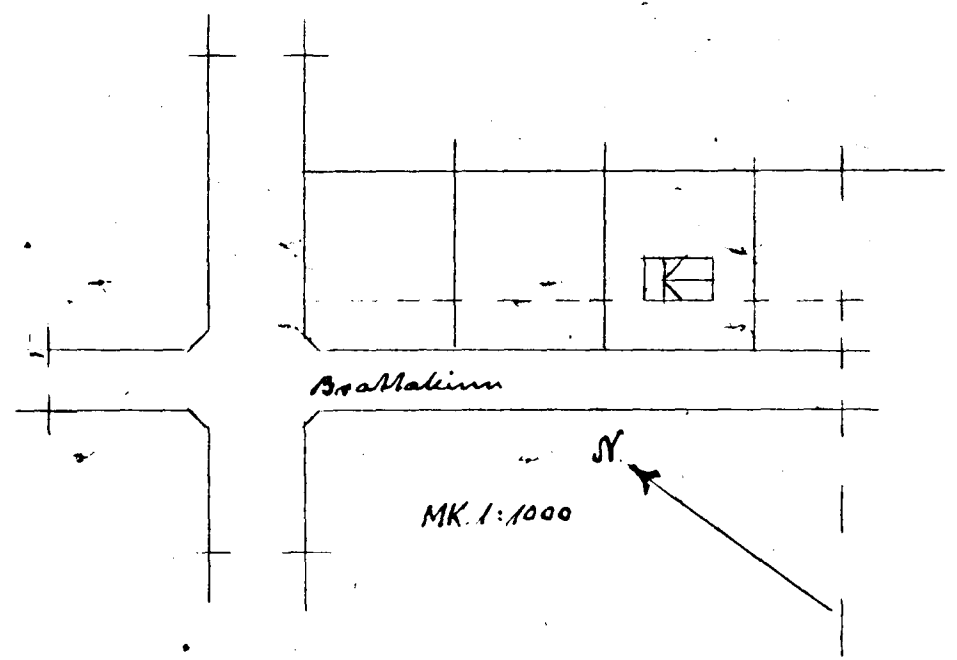
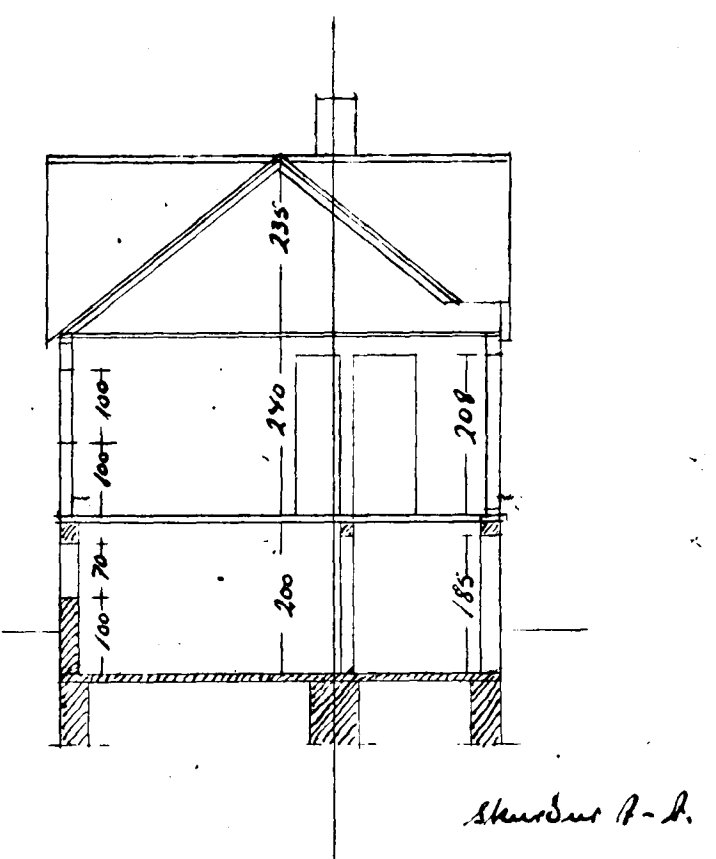
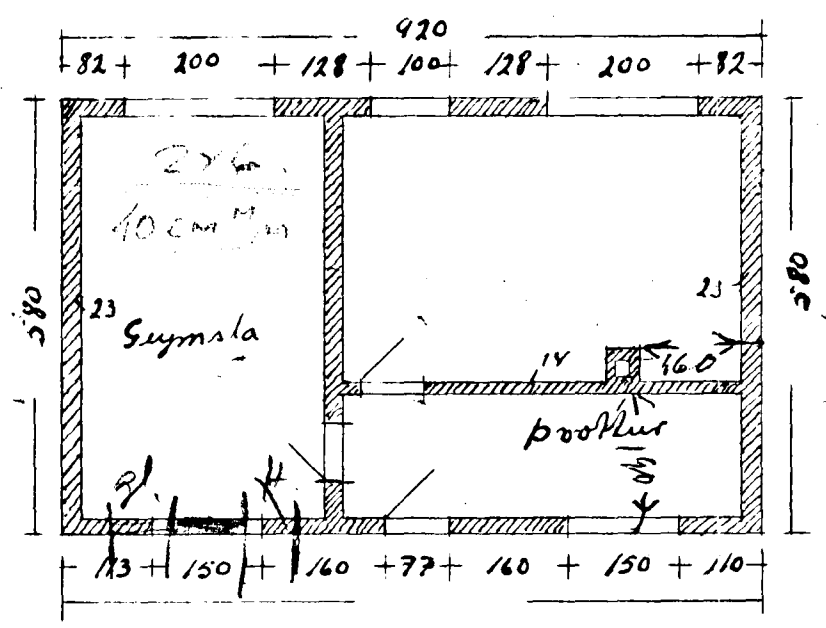
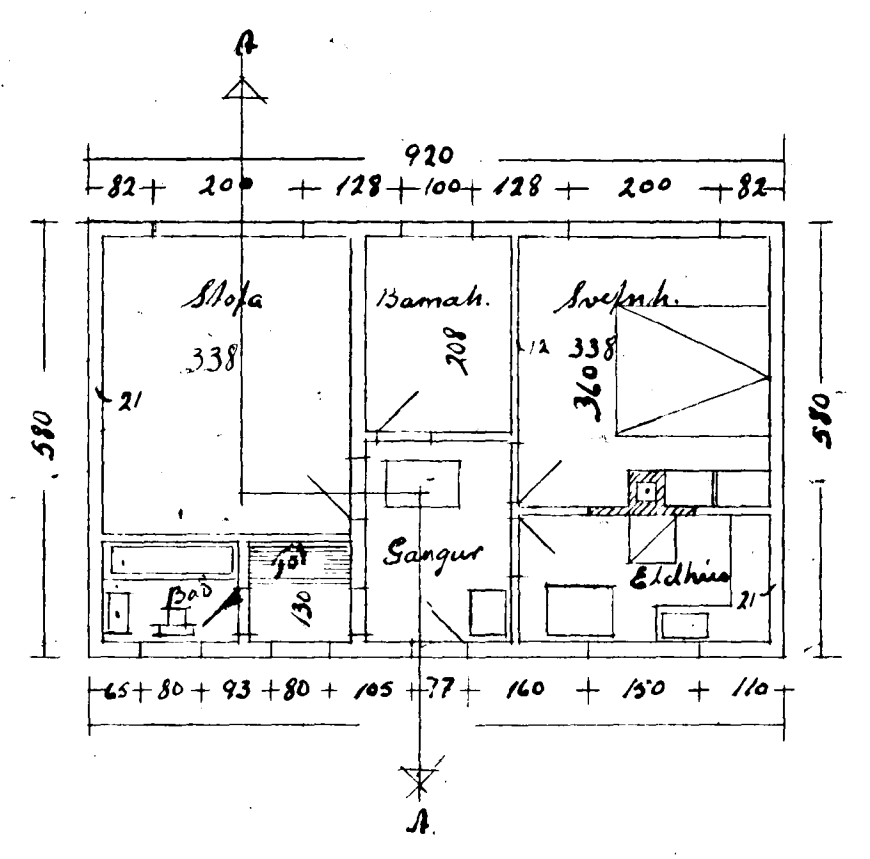


Hafnarfirdi 20/8. 1953
 Friðbjörg Hallsson
 frískúla meistari

Hús Eiríks Jónssonar við Bröttukinn 19 í Hafnarfirði.

M.K. 1:100

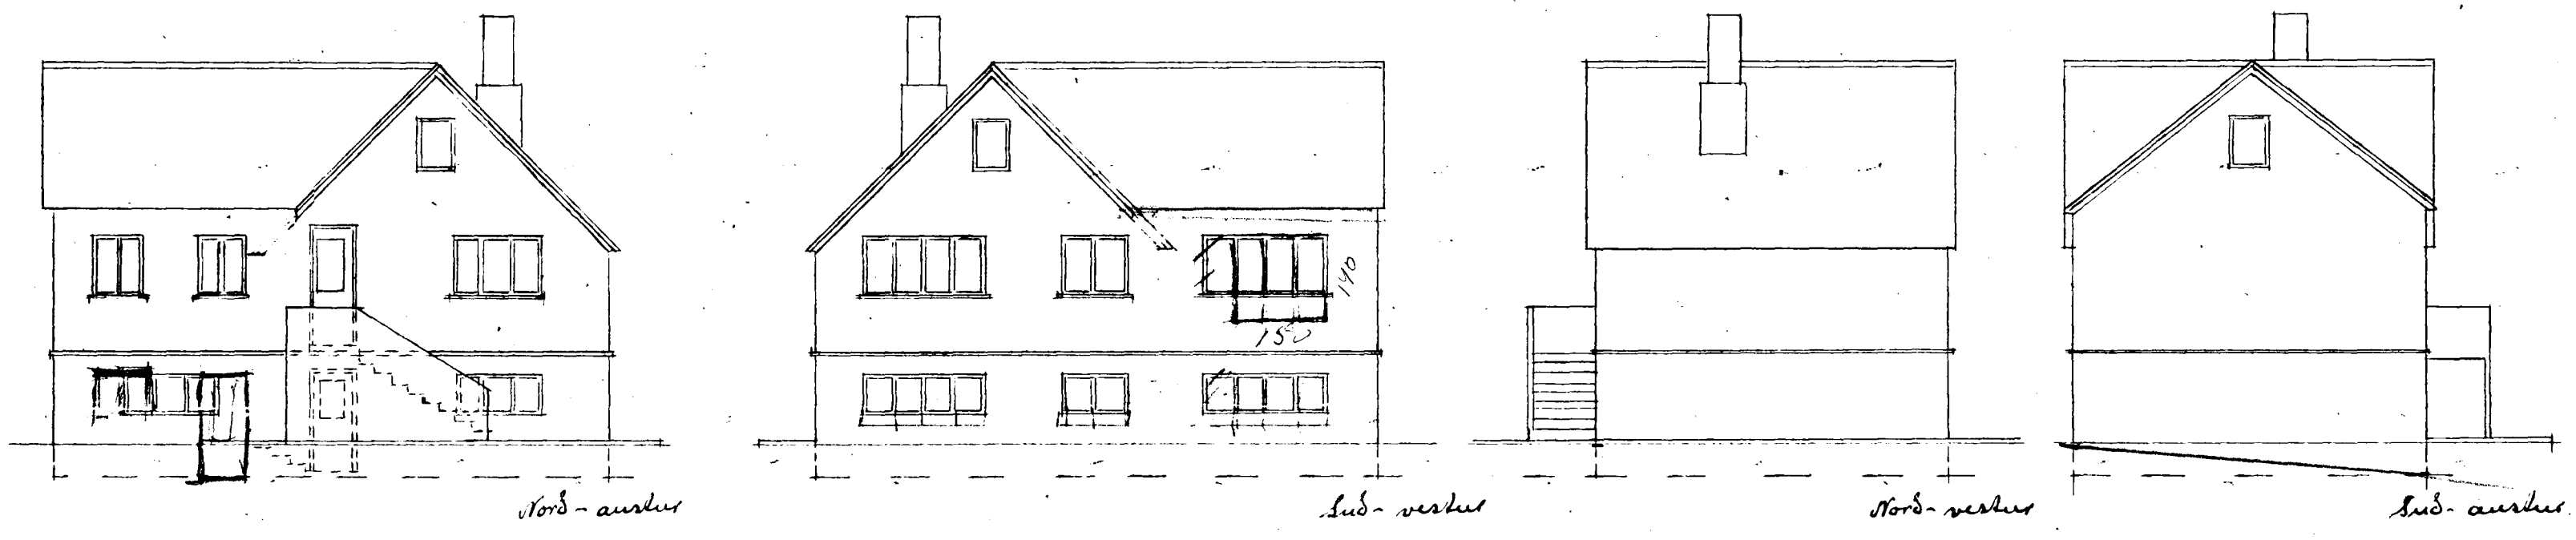

299 m3