


VATNS- OG FRÆNNISLAGNIR RÚMMYND. 1:50

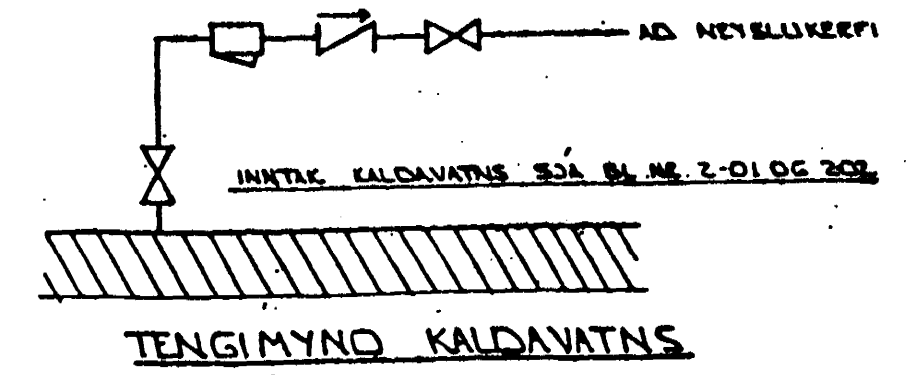

DI	JÚNÍ '98	ÞVOTTUR FERÐUR. BILG.	
BR.	DAGS.	EDLI BR.	SIGN.

BRÁTTAKINN 1
HAFNARFIRDI

VATNS- OG FRÆNNISLAGNIR

DAGS. DES. 95

VERK NR. 9544

TEIKN NR. 2-05

HANNAÐ *[Signature]*

TEIKNAD *[Signature]*

YFIRFARIÐ

23 JUNÍ 1998
[Signature]
Sigurbjartur Halldórsson

TSÞ TÆKNI-JÓNUSTA
SIGURDAR ÞORLEIFSSONAR HF

STRANDGÖTU 11 - 220 HAFNARFJÖRÐUR - SÍMI 54255 - FAX 652875