

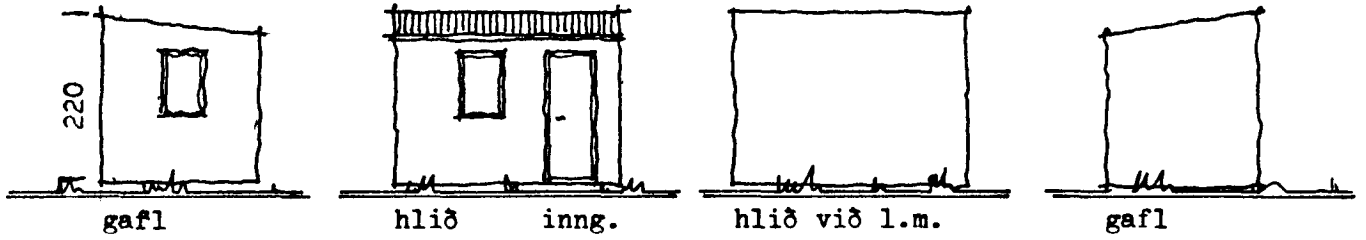


timbur geymsla

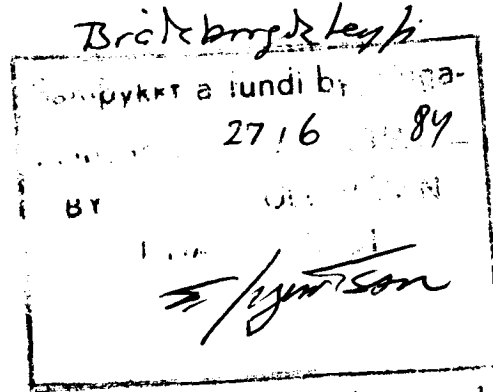


útlitsmyndir m = 1 : 100

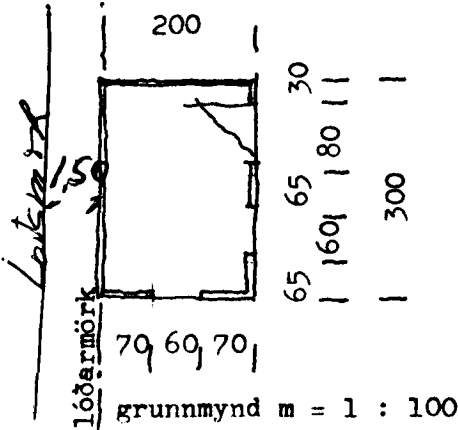

grænakinn nr. 6

Fjarlægje skal geymslume
 hvernar sem þess verður þarfi
 beeyarjöt) á kostnaðarkennu
 F. Eir

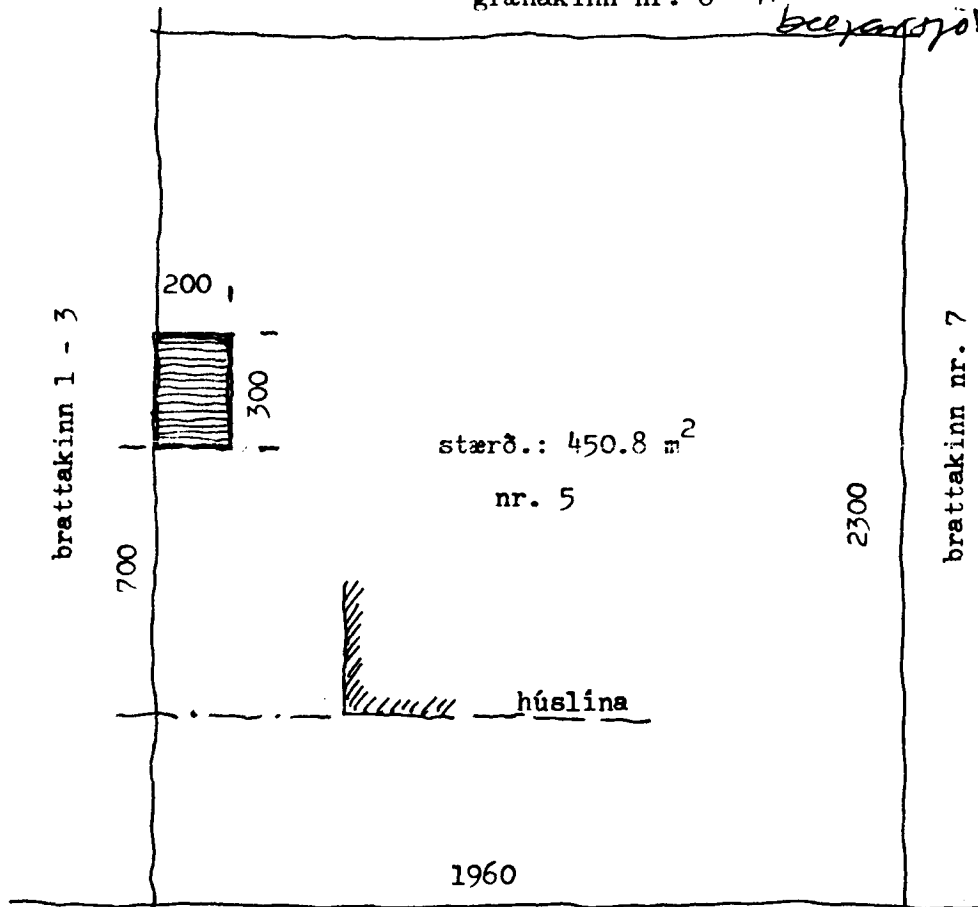

brattakinn

Hafnarfirði 13/04/84

Porgila Axelsson tfi.