



Íbúðarhús nr. 20 við Bráttakvísl

80 m²

1:100

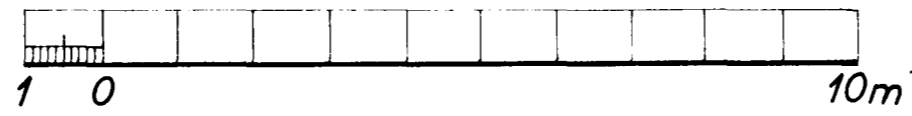


Eig: Helgi Helgason

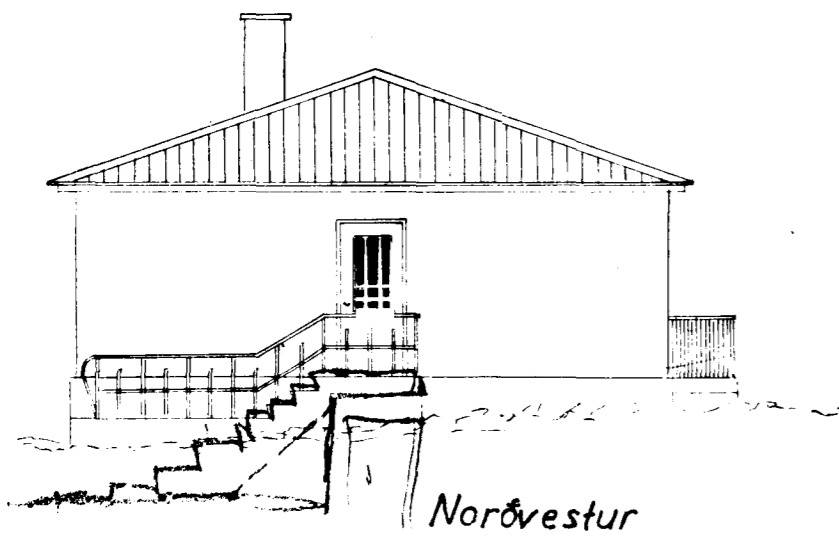

Norðvestur



Suðvestur

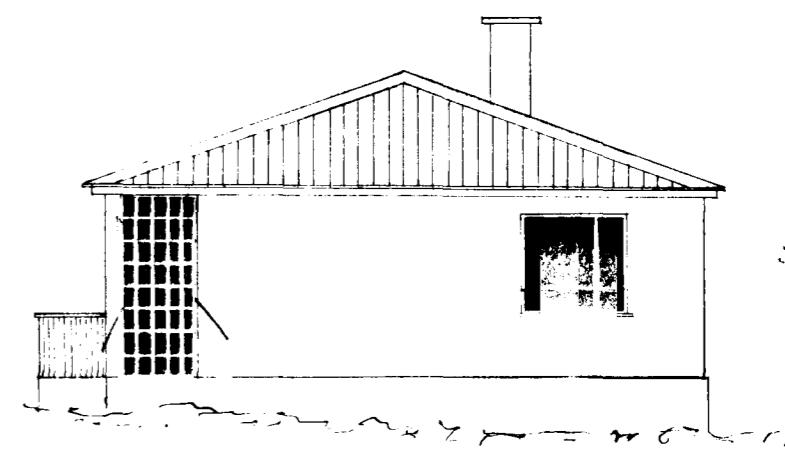


Suðaustur

Þröngabreyting
Samp. 5/6 74
F. Sig.


Sampáð lora, út glogga í stofu. 25/10 63

Jón Bergsson


Byggingarverkefningurinn
& Hafnarfirði

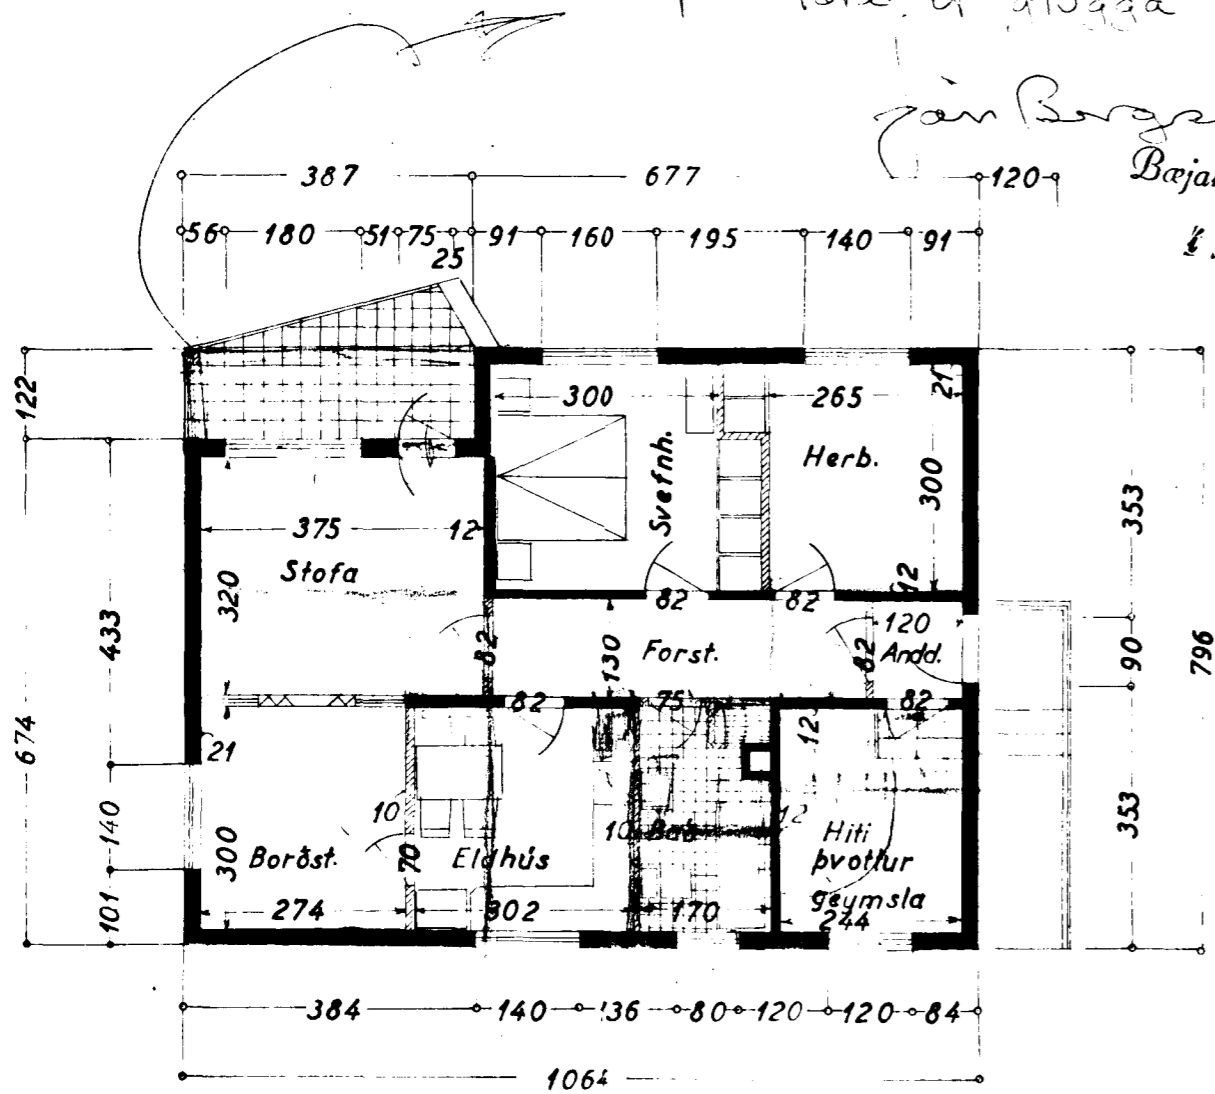

Grunnmynd

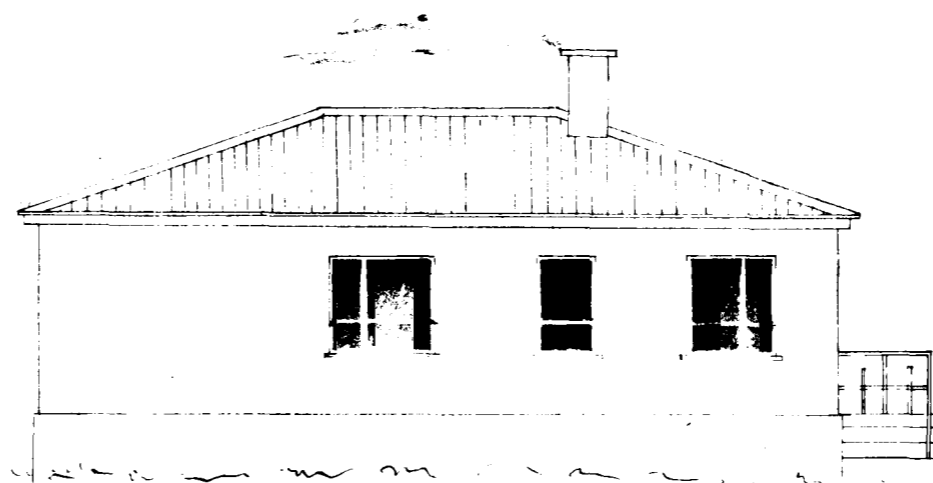

Norðaustur

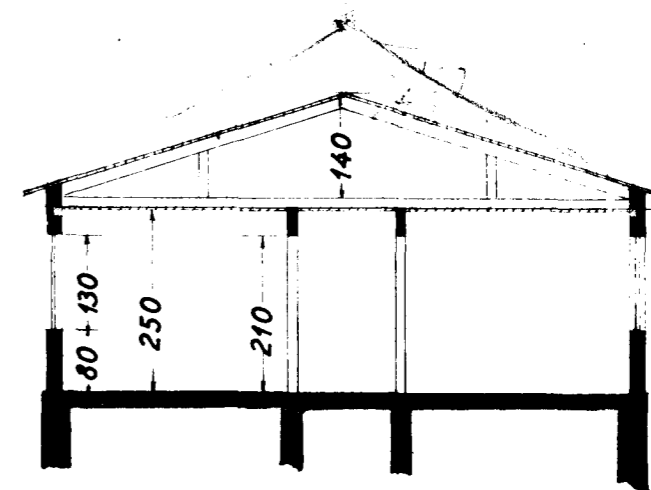

Sneiðing

Hafnarfirði í okt. '51
Sig. f. Hafsson / F. Sigurðsson