





NORÐAUSTUR

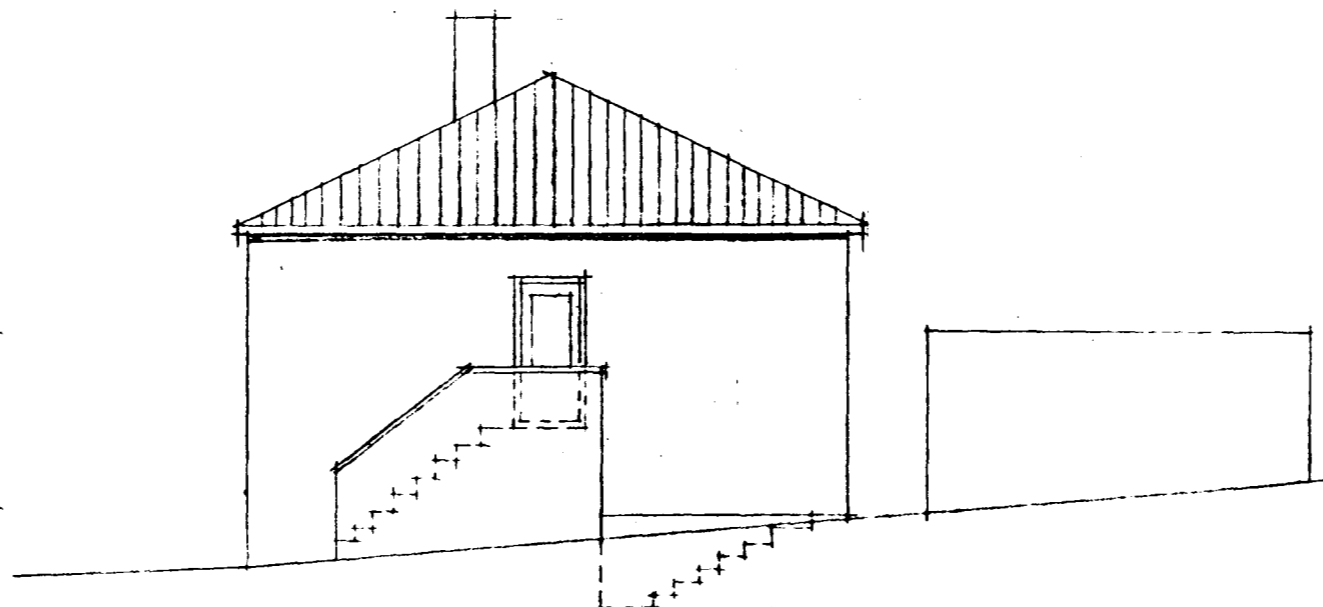

NORÐVESTUR

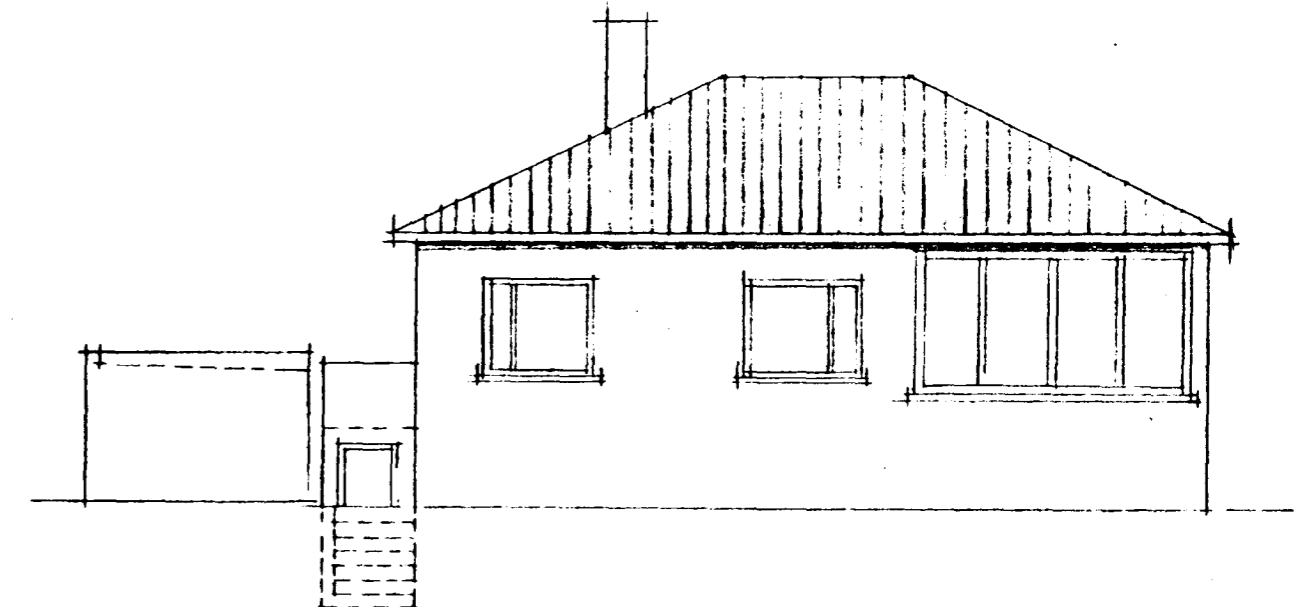


SUÐVESTUR

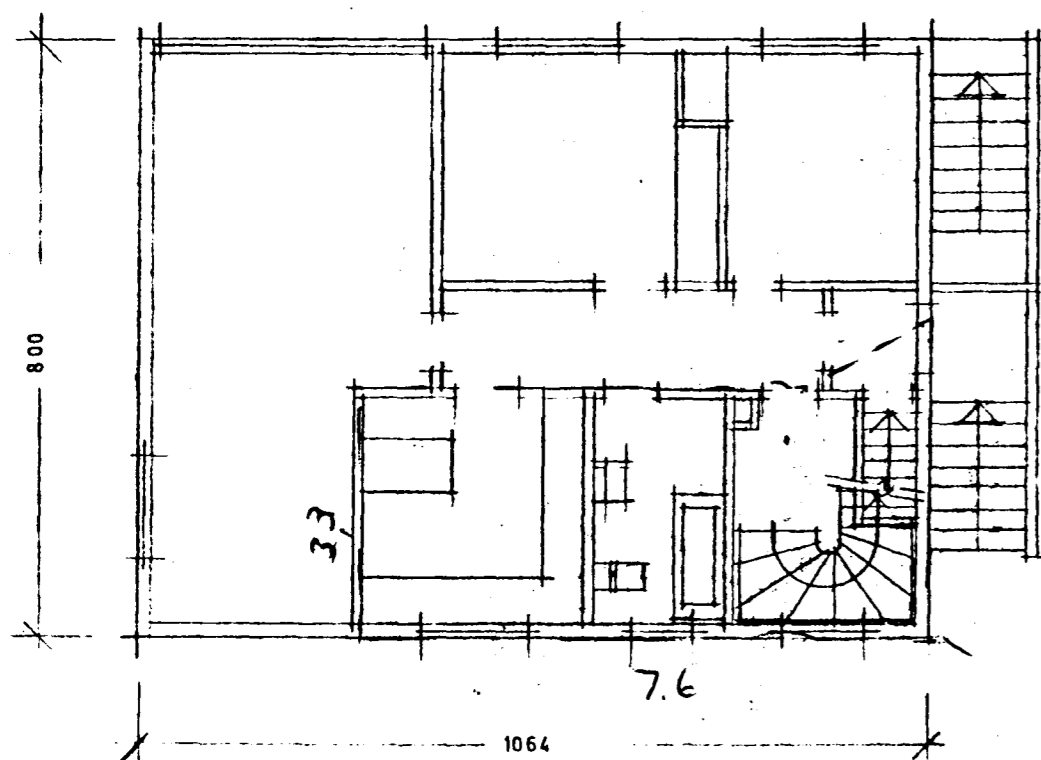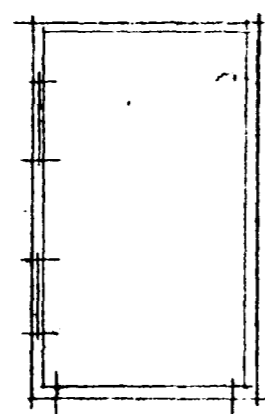


GRUNNMYND 1. HEDAR

--- kjallan

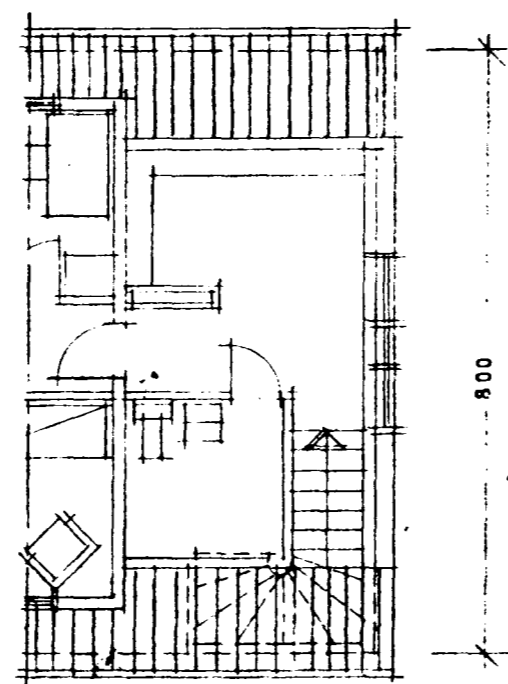

HLUTI ÞAKHÉÐAR  
EFTIR BREYTINGU

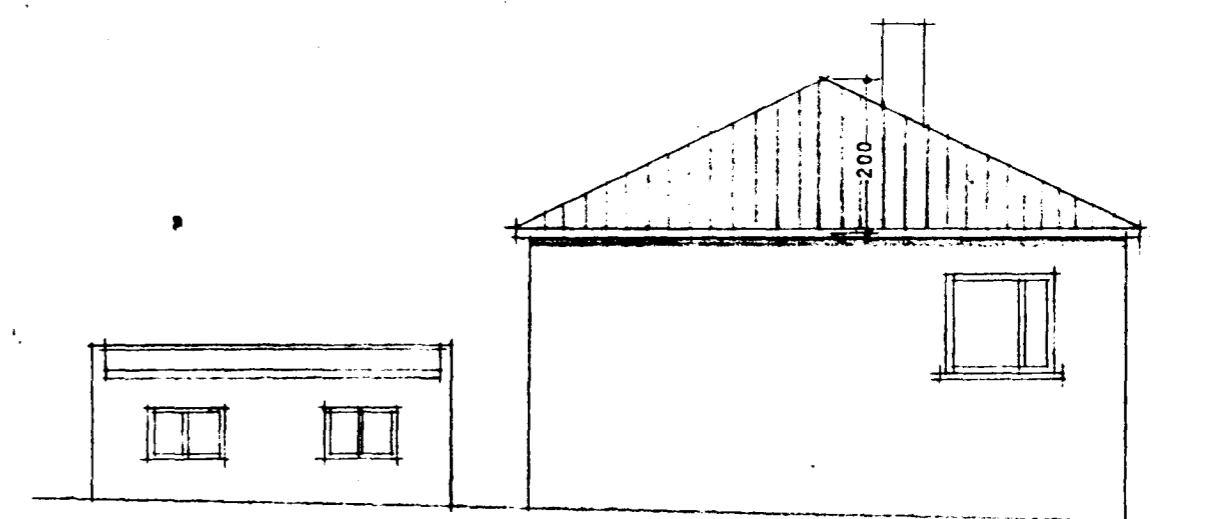

SUÐAUSTUR

**BRATTAKINN NR. 20**

FYRIR BREYTINGU ÞAKS M-1:100

HAFNARFIRÐI, 2. 6. 1983

*Seinbjörn Sigurðsson FTFI*