



Botn plata

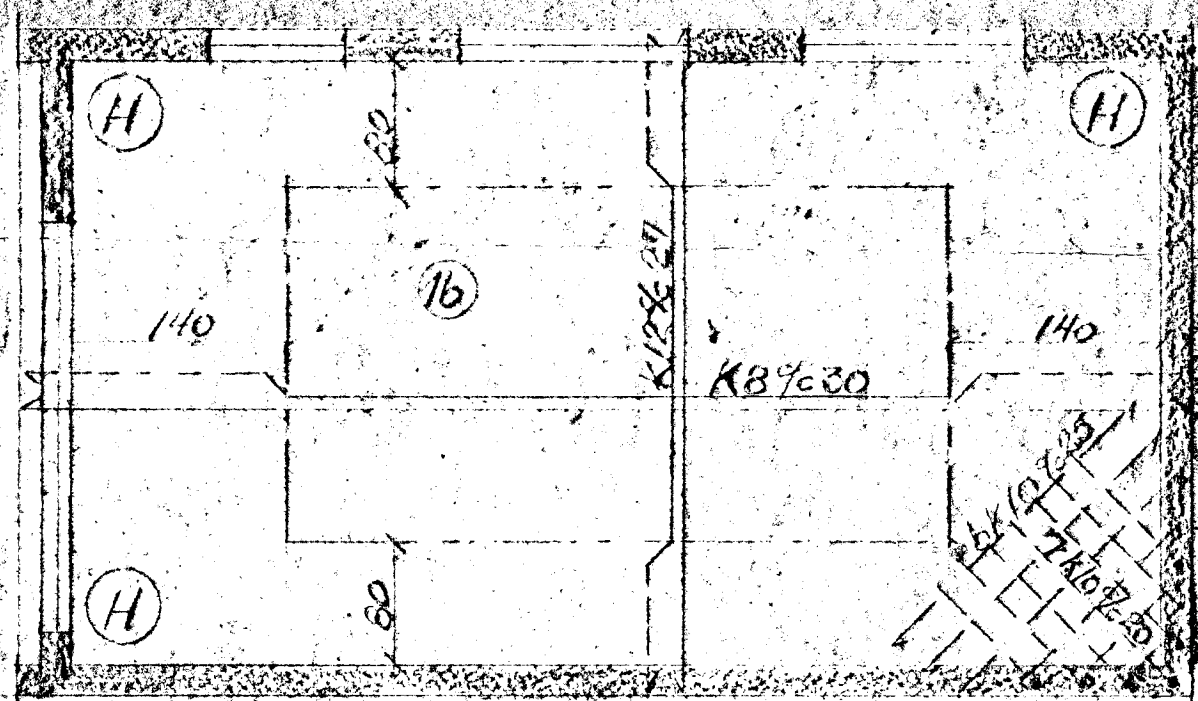

Loftplata

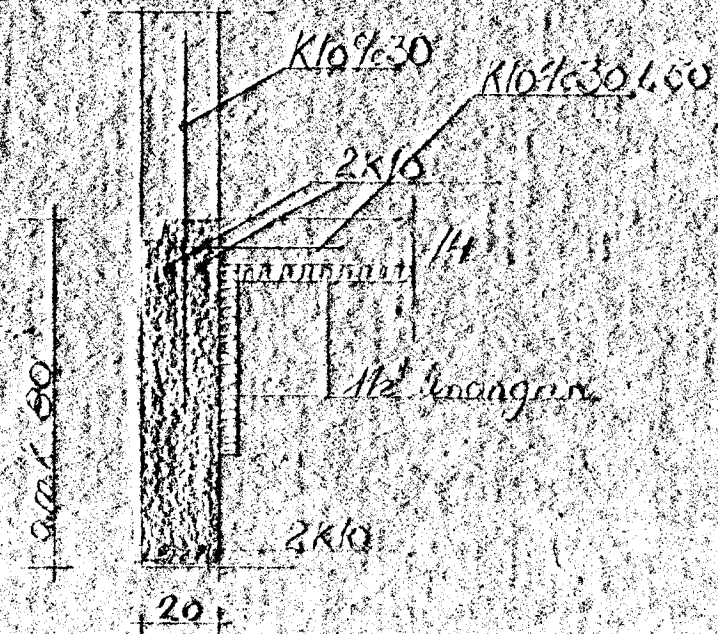

SNID I SÖKKUL

Sökkull standi á festu hrauni eða vel þjappaðri fyllingu.  
 Plötusteypa 5200 16cm og 14cm  
 Í horn skal setja vinkla í vegg  
 og síðan skulu boggdir inni plötu (H)  
 Mælt með því að loftplatan verði  
 vélslipuð til að hindra laka  
 Upp með opum komi 2x10 og yfir op 3x10  
 nema yfir bítakurshurð 3x12

Breytt jumi 78 F.S.

TEIKNING NR.	DAGS	NAFN	YFIRF
BRATTAKINN23	Mælt: <i>[Signature]</i>	Hannað: <i>[Signature]</i>	
	Teiknað: <i>[Signature]</i>		
JÄRN I BILSKURSPLÖTU			Mælikv 1:30 1:20
Einar Sigurdsson MTFI s. 52941			Samp