
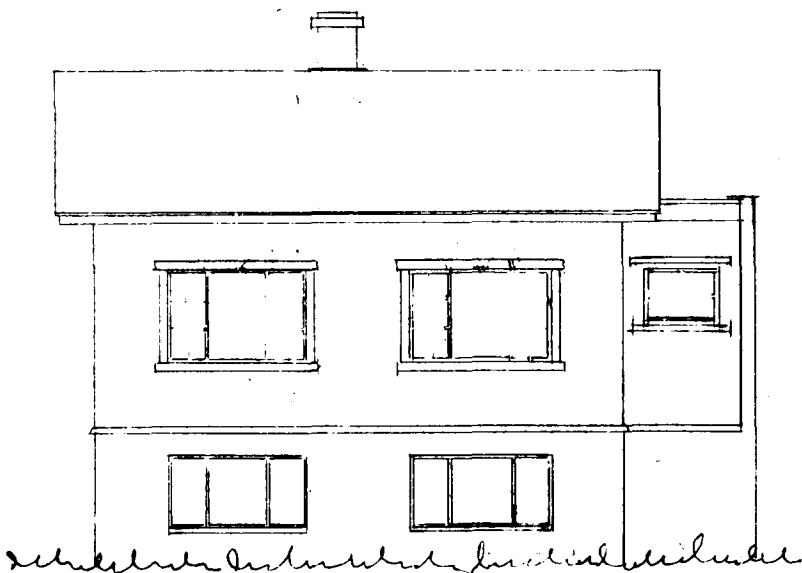
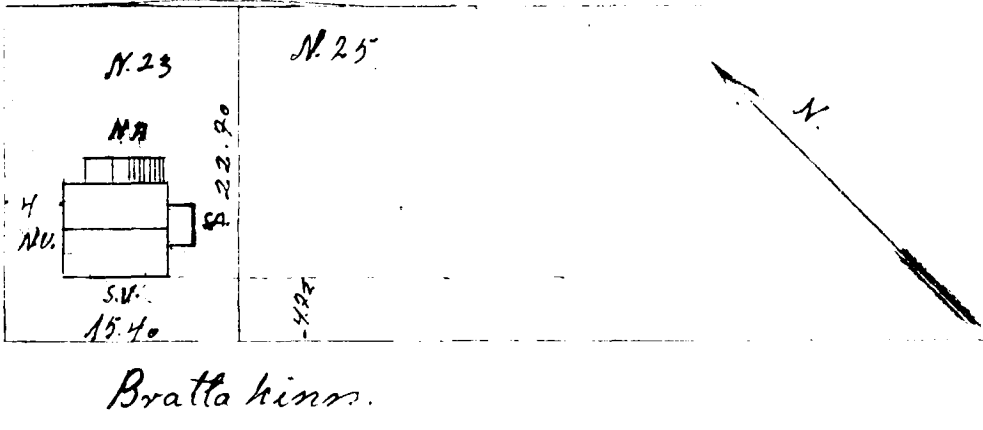


Hús  
 Sigurðar Línarssonar  
 BRATTAKINN 23.


Breyting á gluggum  
 í maí 1963 S.G.

Byggingafulltrúinn  
 í Hafnarfirði  
 Hilmir Sneytingar  
 Sprossun


12/1/63  
 B

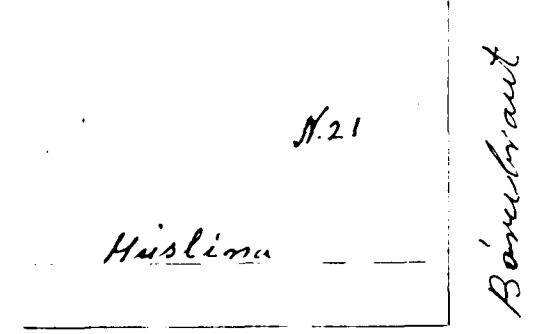


Góla H. Suðvestur

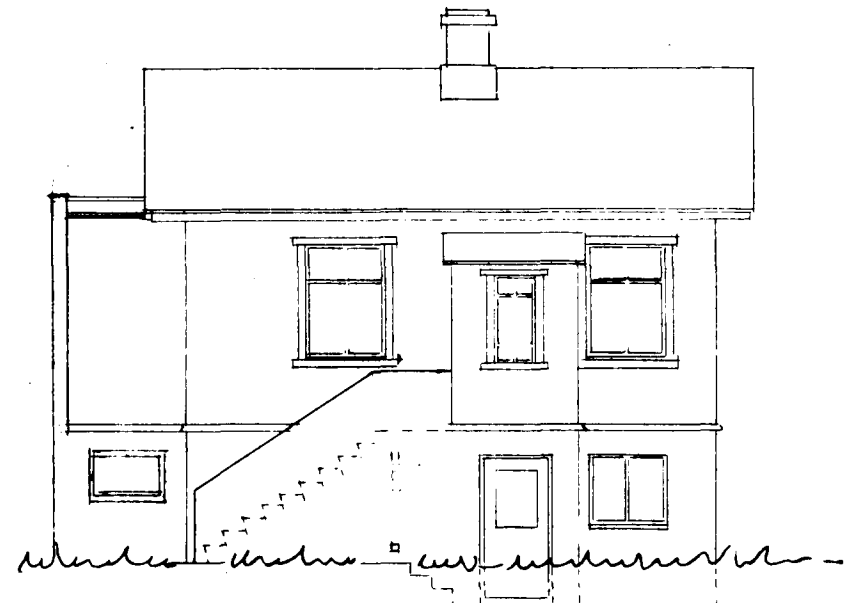


Norðaustur.

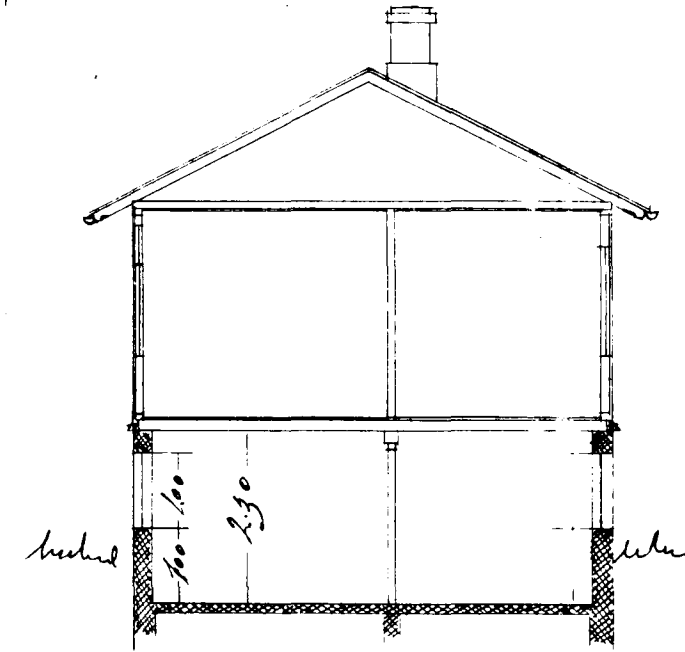

Þverskurður.

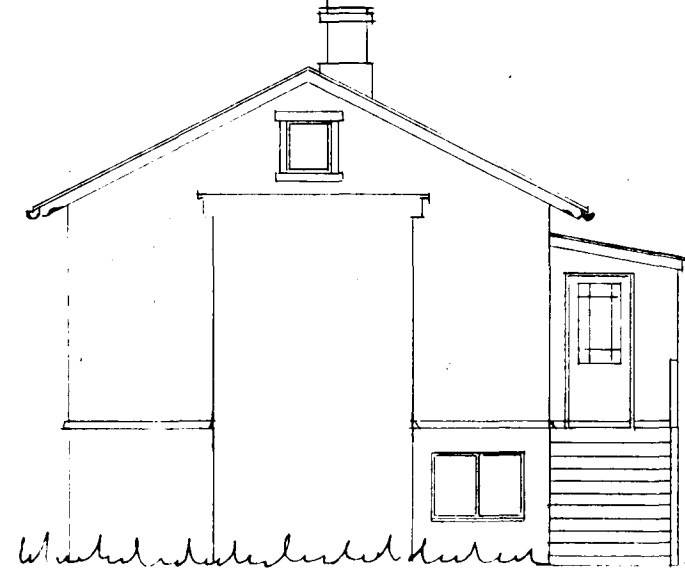


Suð austur.

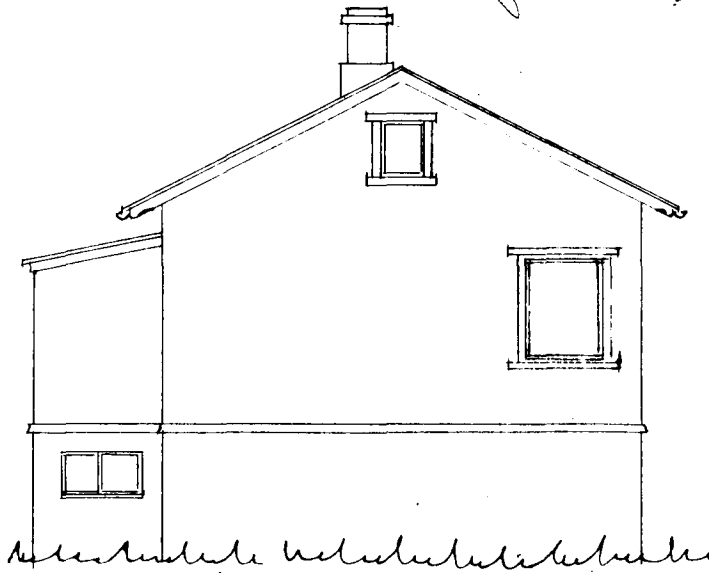


Norðvestur.

Leyft 9/773  
 4.1963

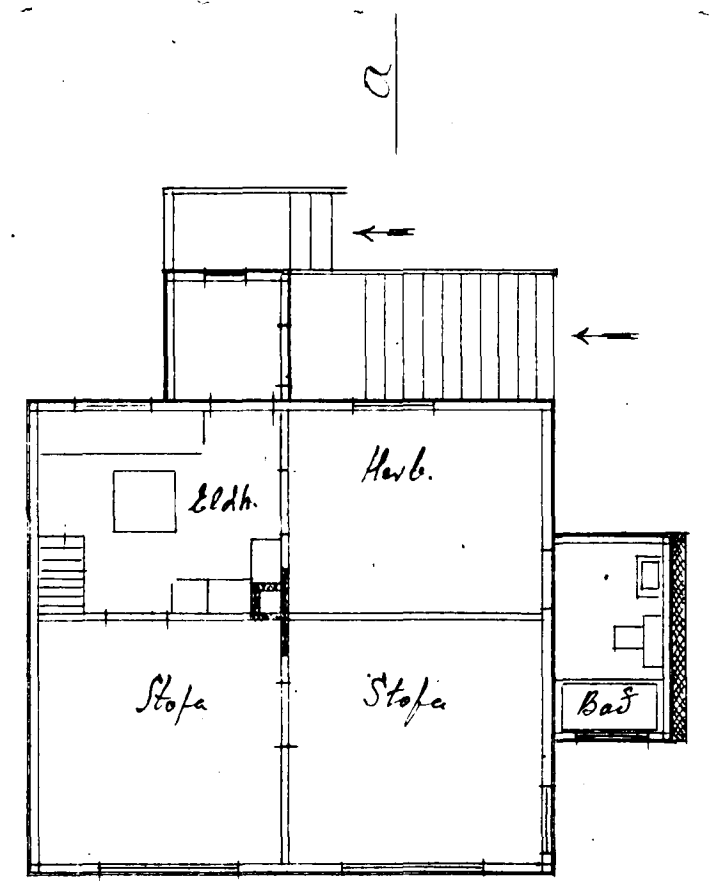


A. Hað

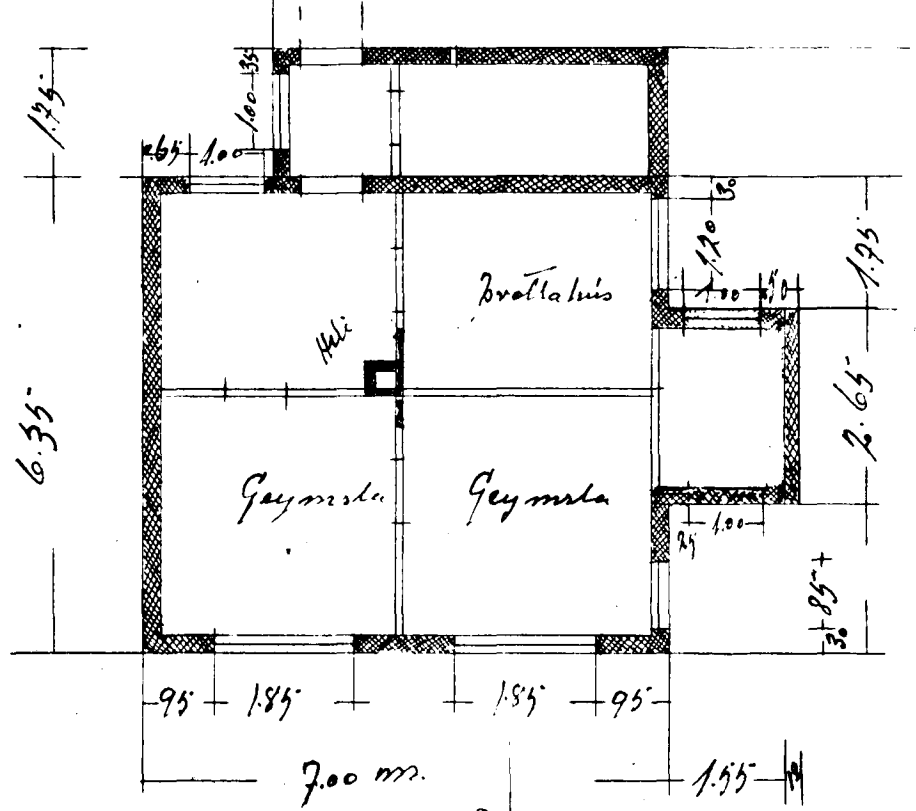

Kjallari

Maltr. 1: 100.

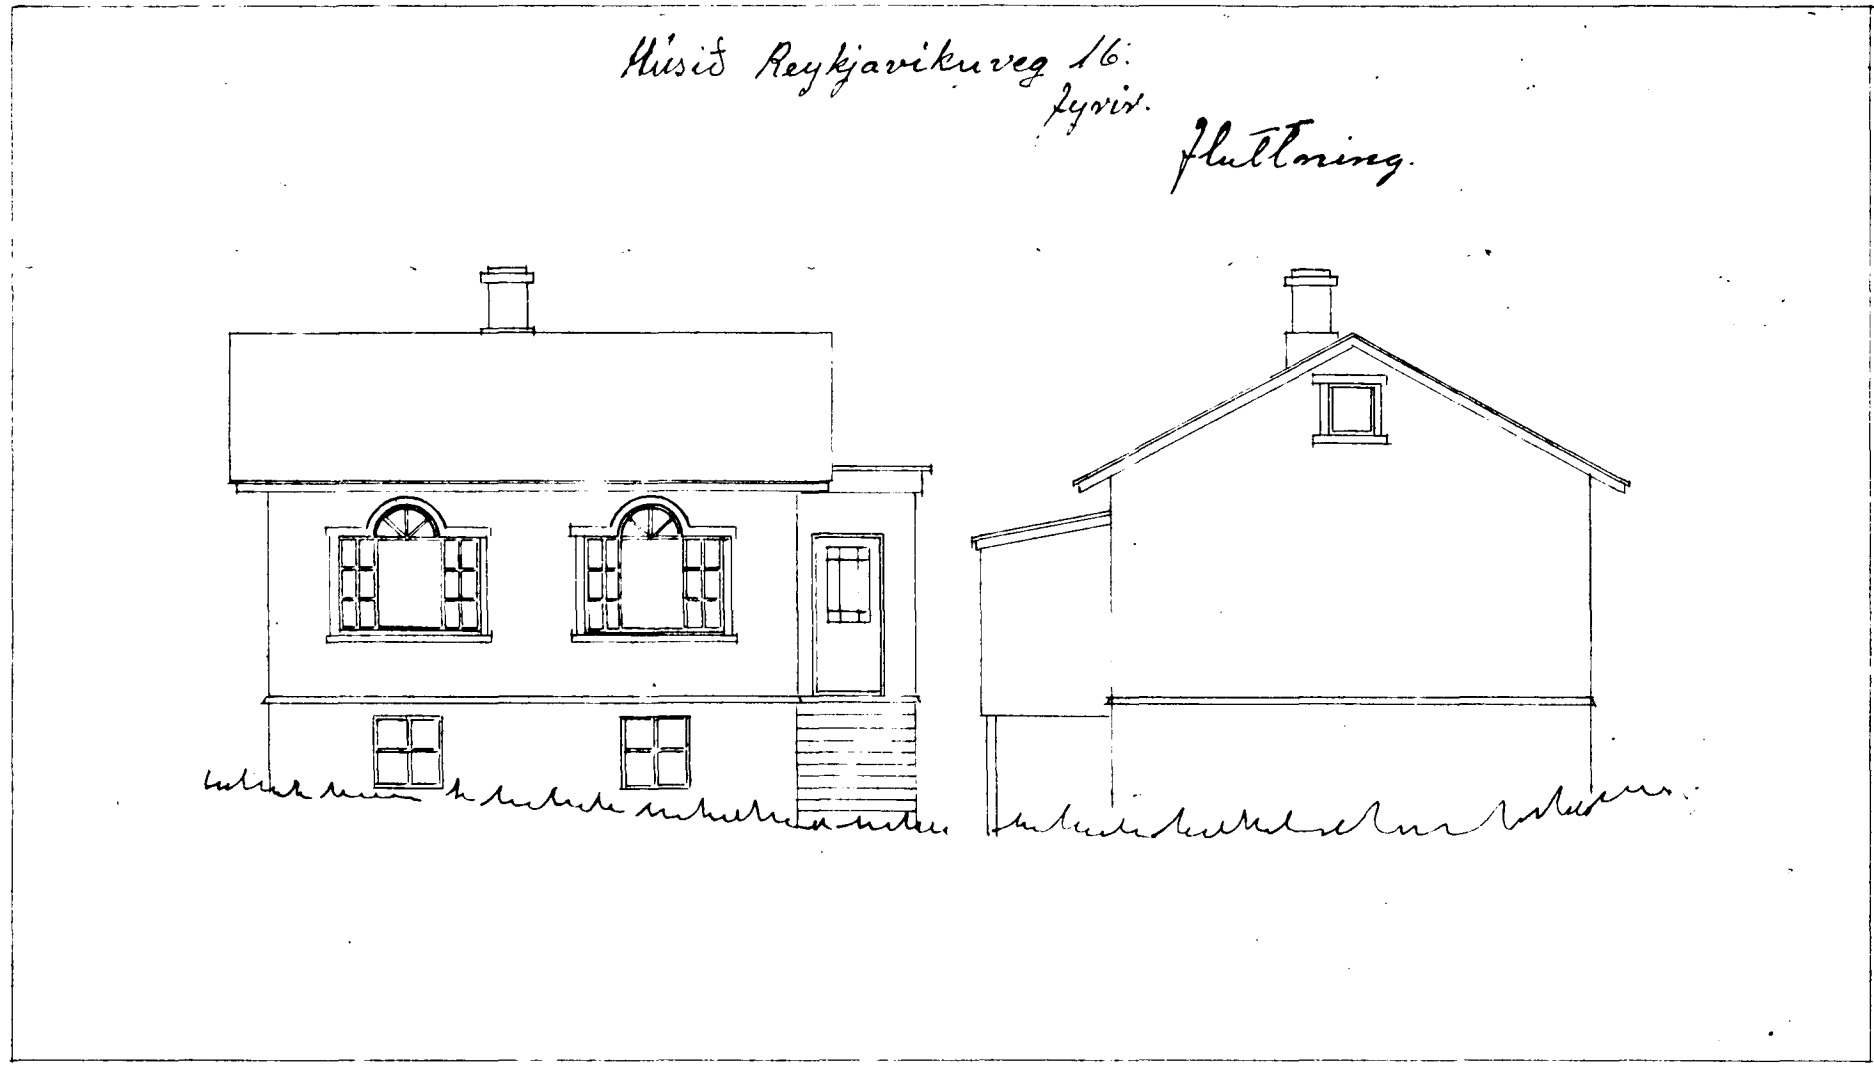

Reykjavík 26. 4. 1959.  
 Sigmar Guðmundsson