BRÖTTUKINN Nr 24 HAFNARFIRÐI

JÁRNATEIKNING

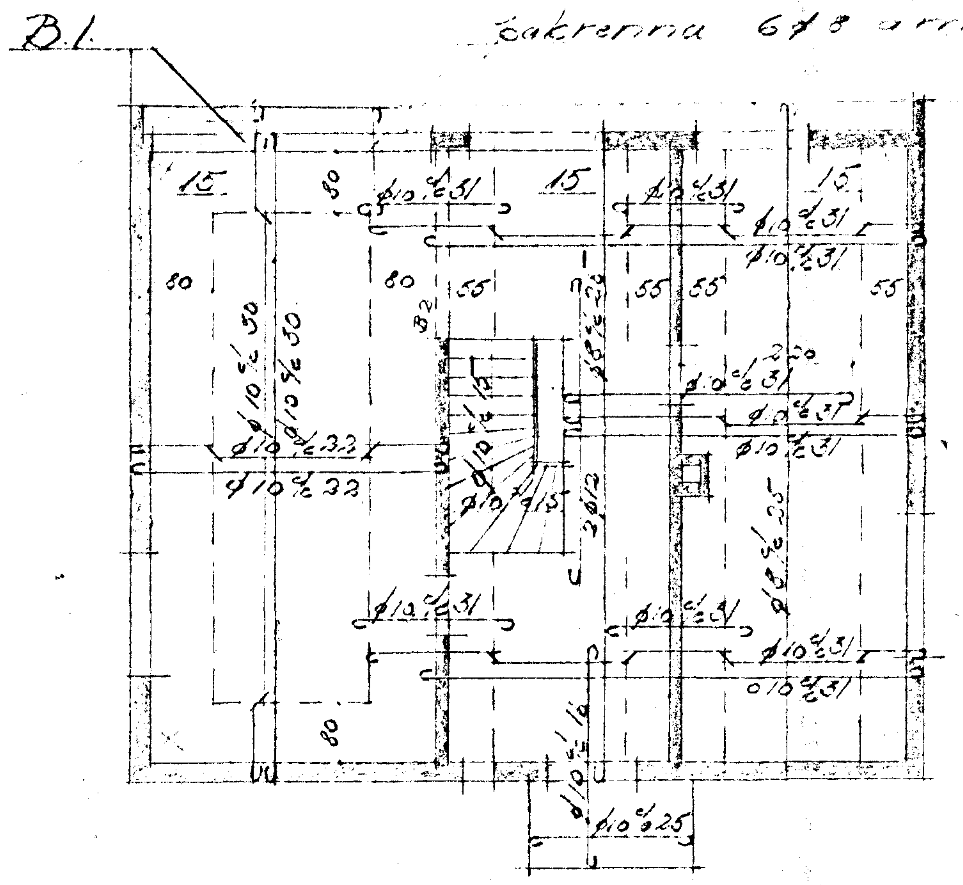

Loft yfir 1 hæð M 1:100

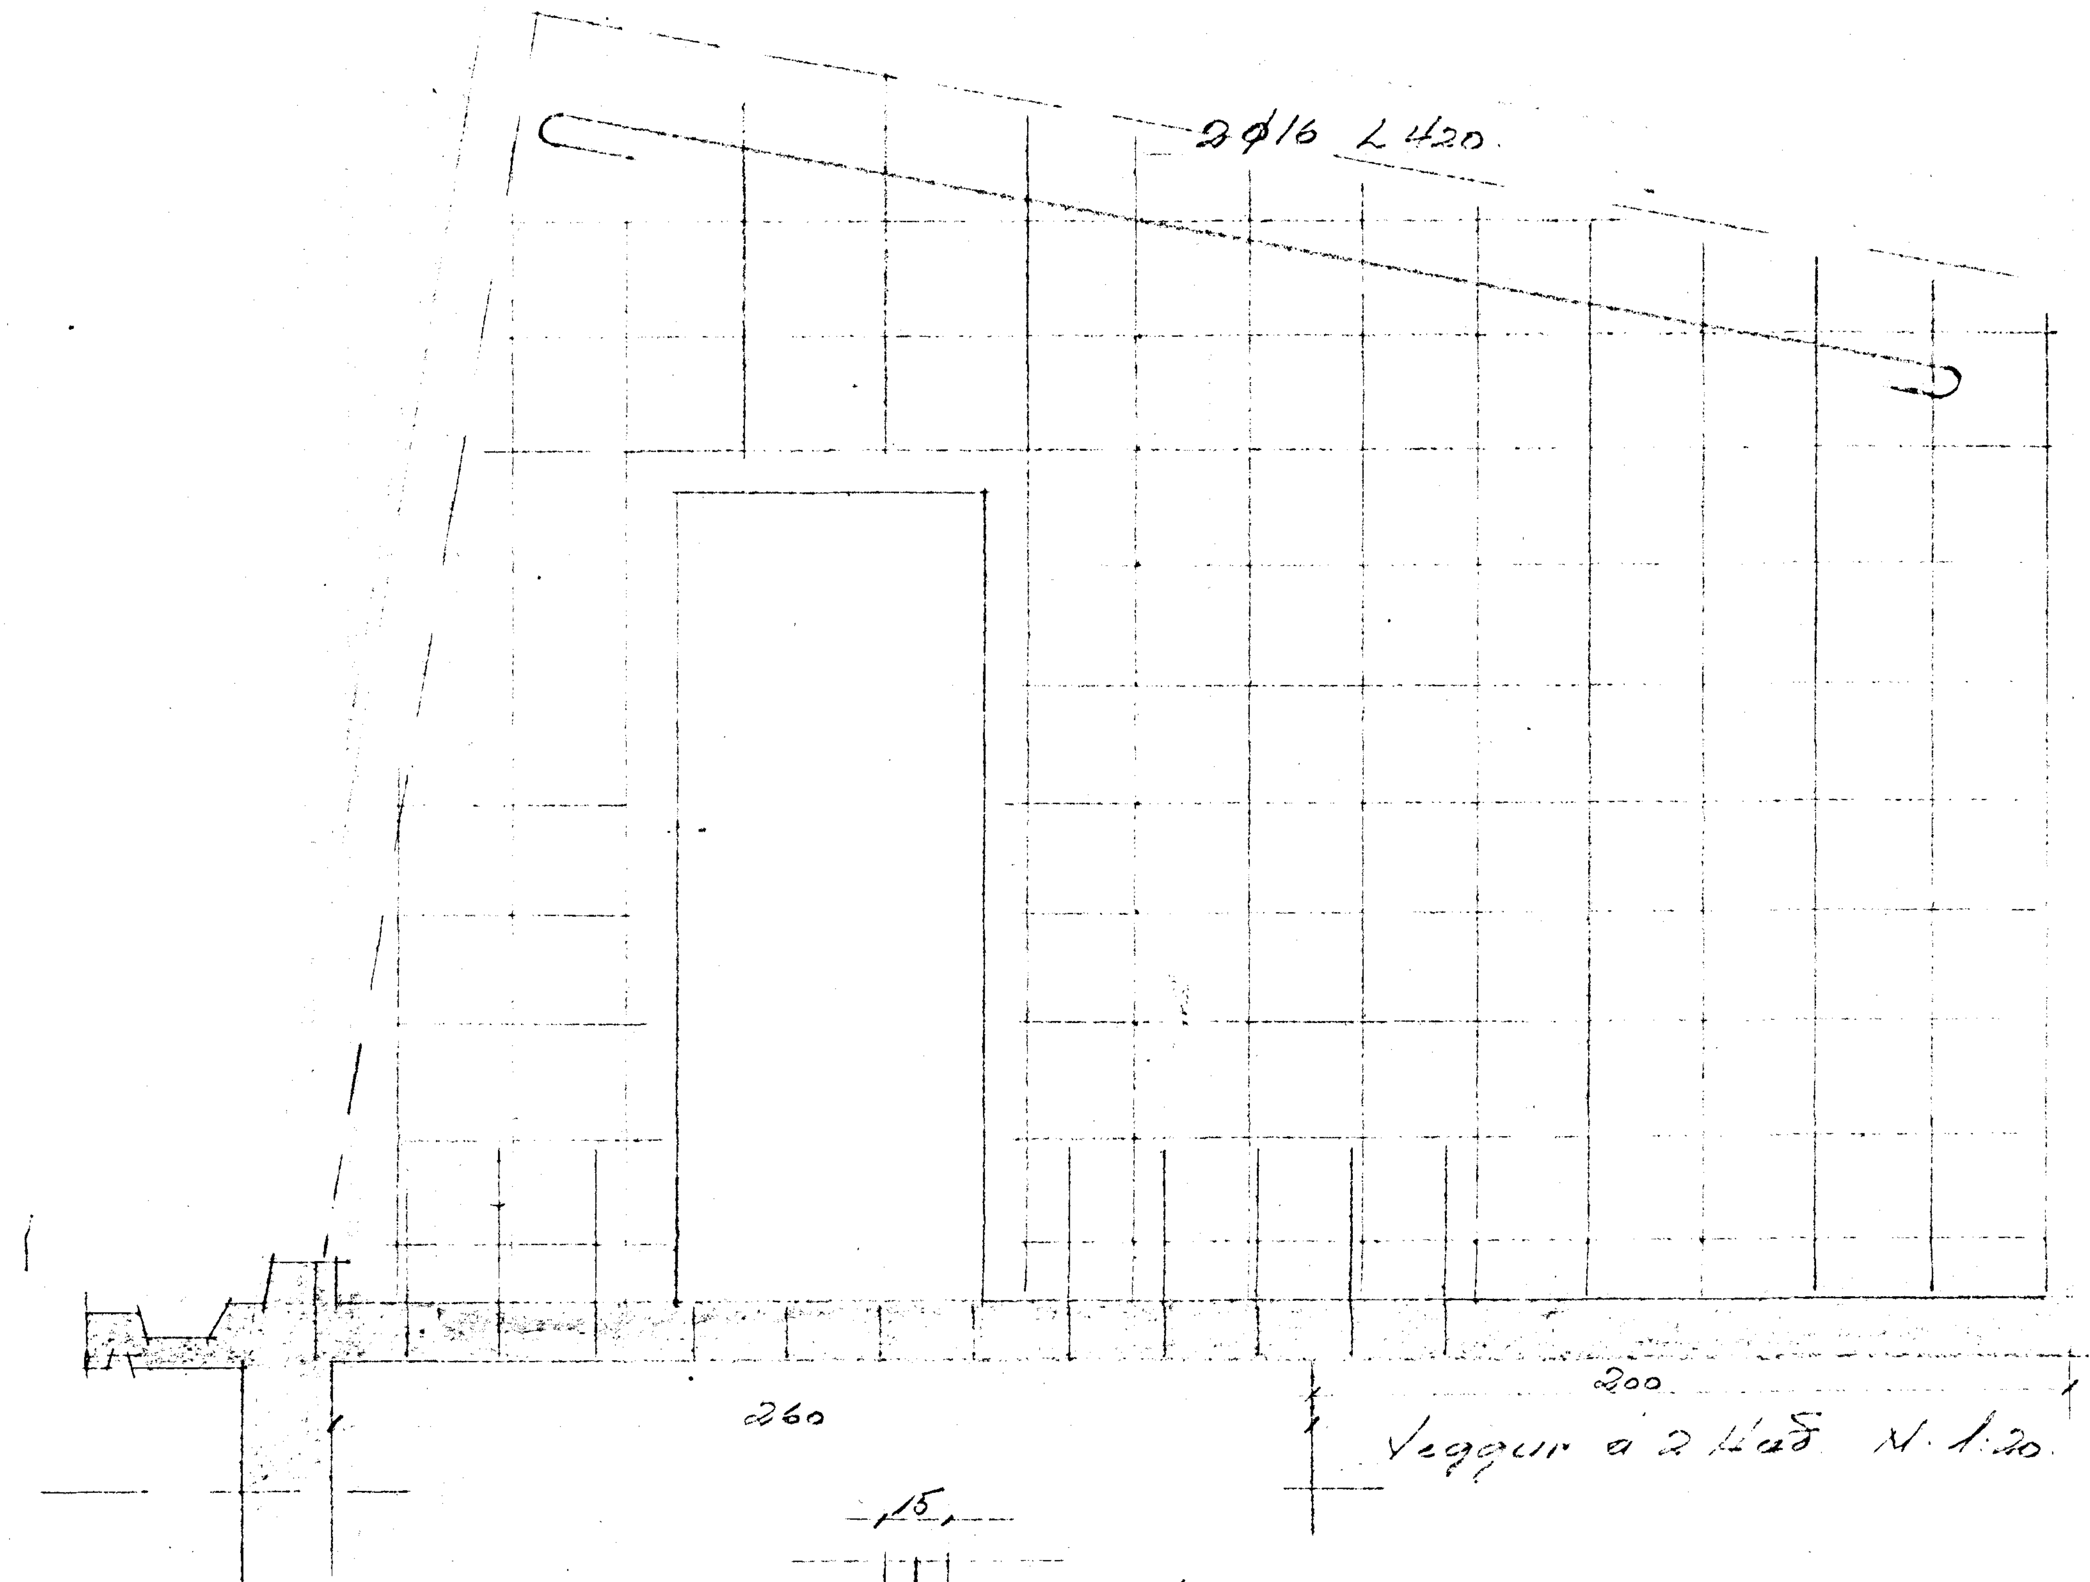

Veggur á 2 hæð M 1:20

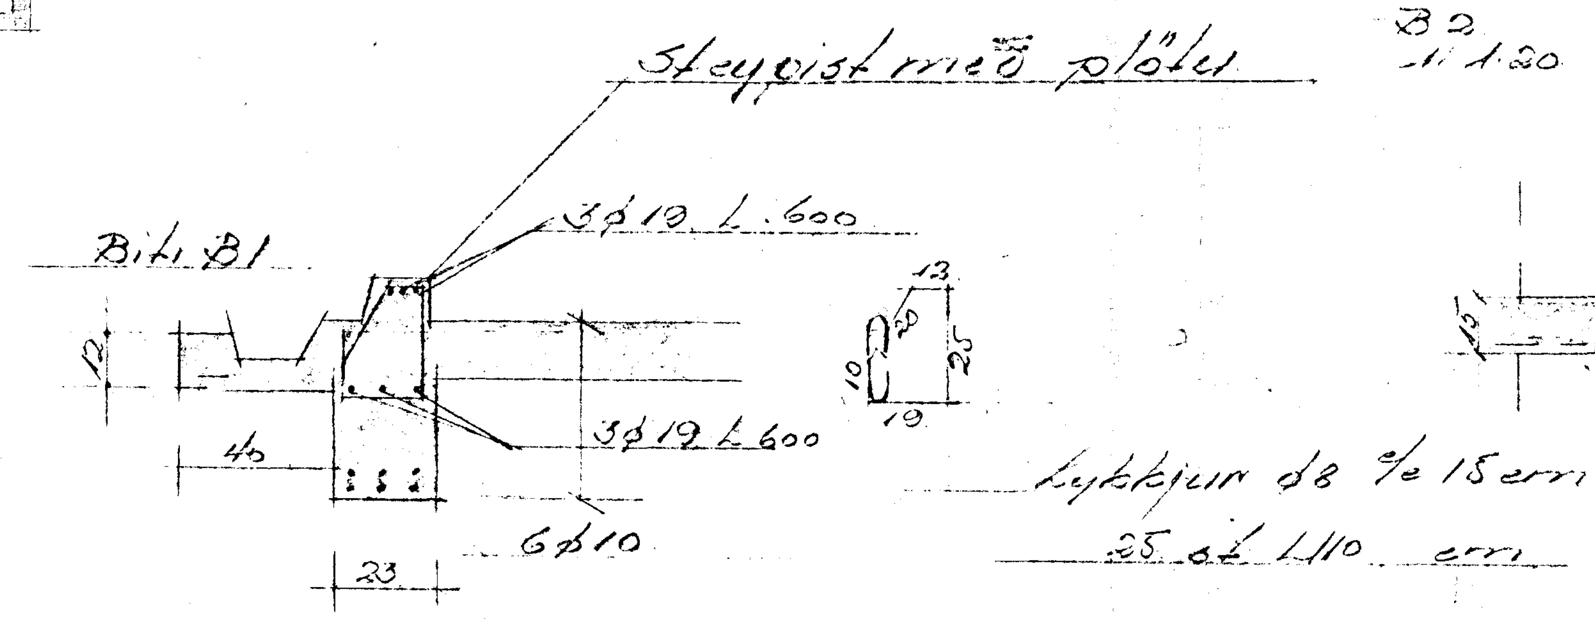

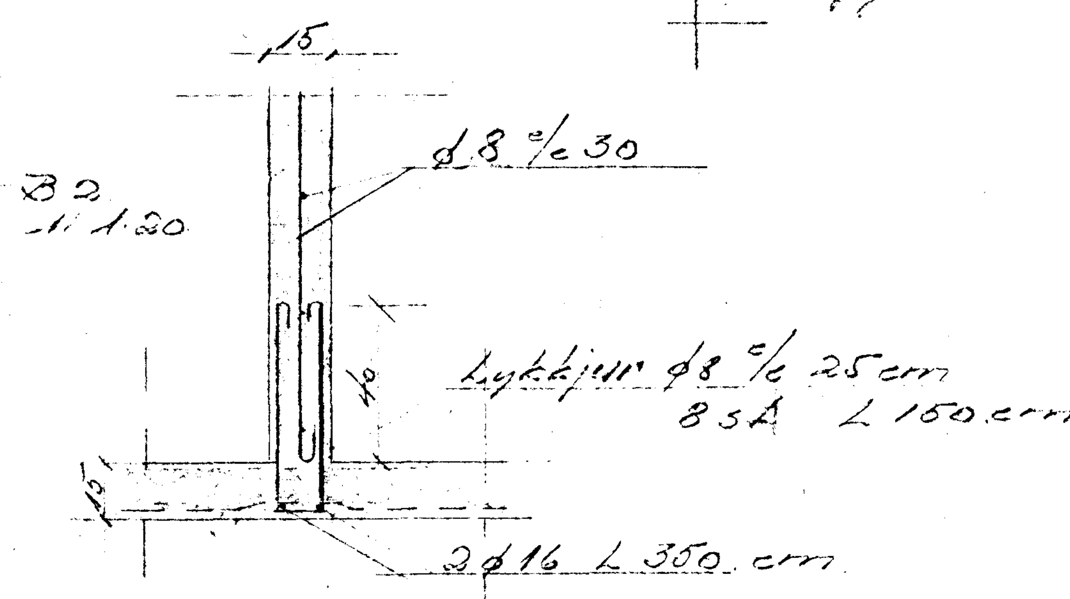

Blöndun steypu 1:3:5
Yfir dyr og glugga komi 3∅10 nema annars sé getið
Öll járn krókbeygist á endum
Plötu þykktir 15 cm
Stigabak sé 12 cm og bendist með
6∅10 m í báðar áttir
X Grind í hornum 5 st ∅10 í efri brún

Breytt 26.4. 58
Sigurjón Sveinsson.

Reykjavík, í febr. 1958
Sigurjón Sveinsson