


Ibúðarhús nr. 2 við Bröttukinn


80 m<sup>2</sup>

M. 1:100


Eigandi Karl Agústsson

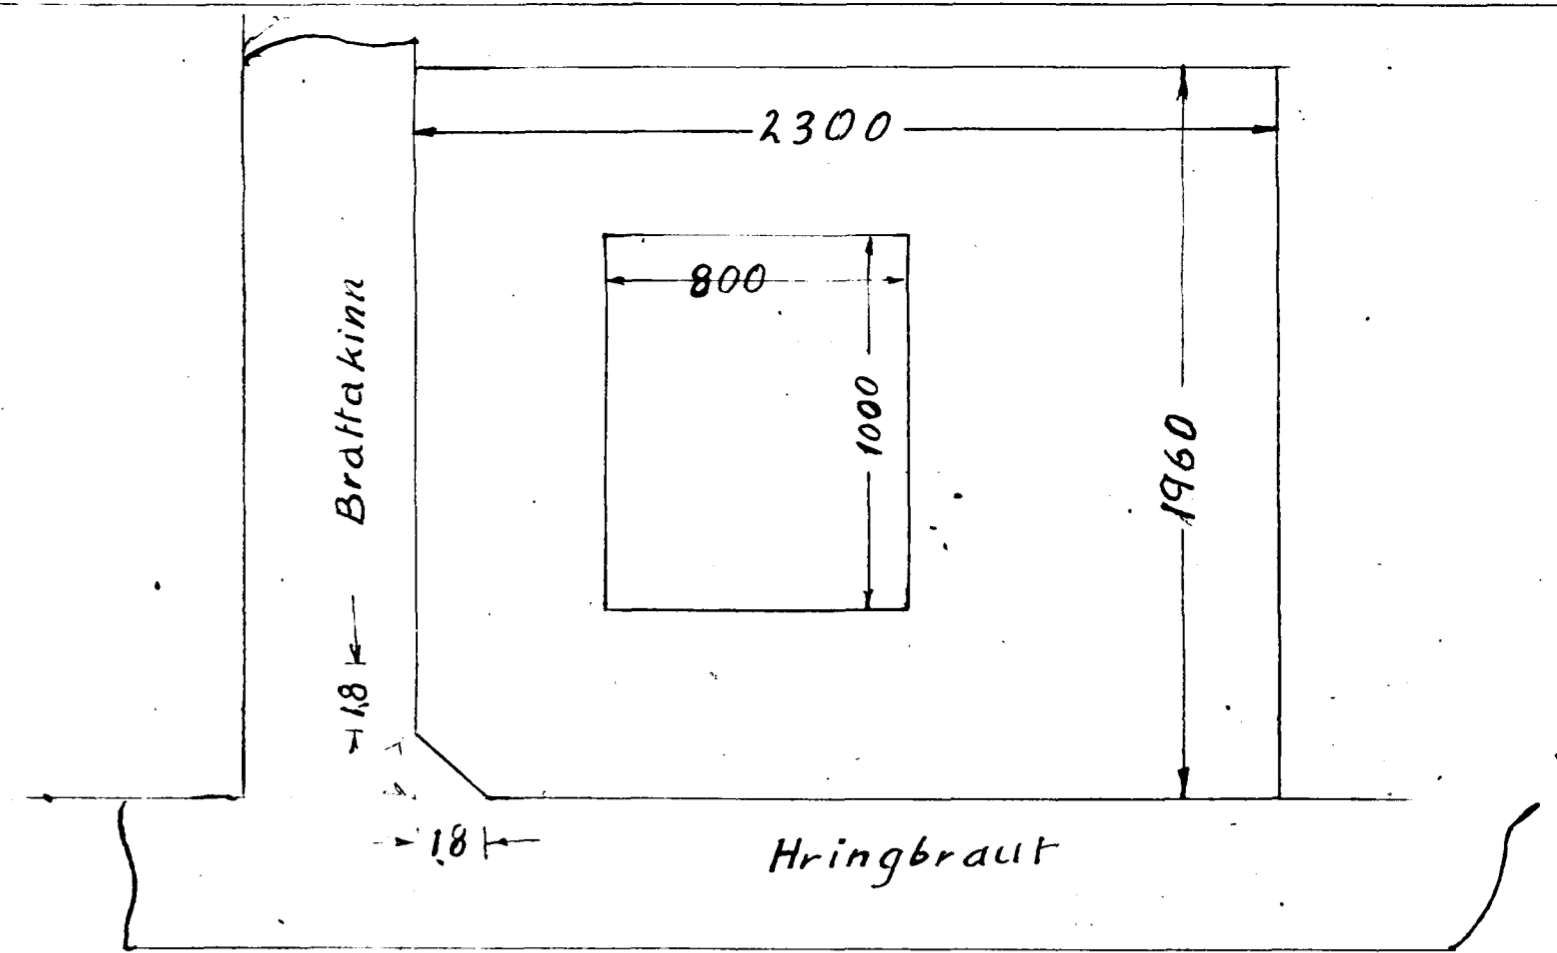


M. 1:200

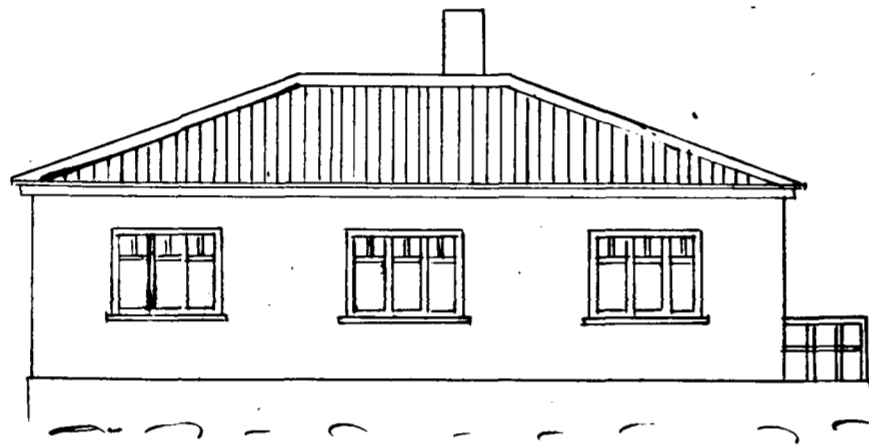

Suðvestur


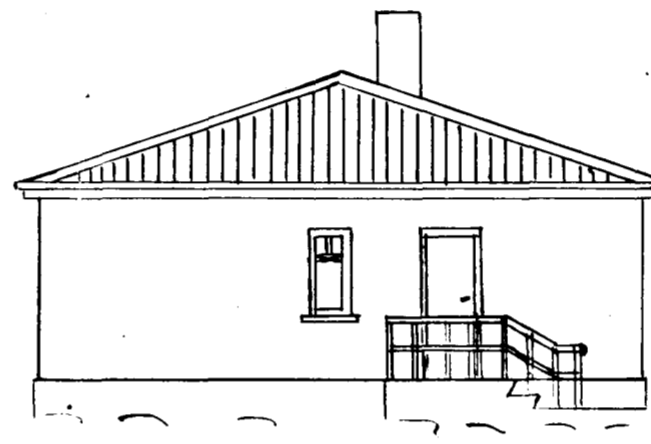


Suðaustur

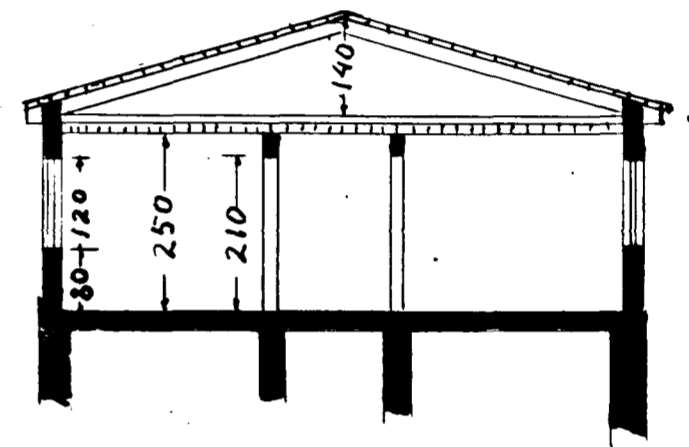


Sneiðing

þyff breyting á gluggapósthúsi 29/2 '68 p.J.

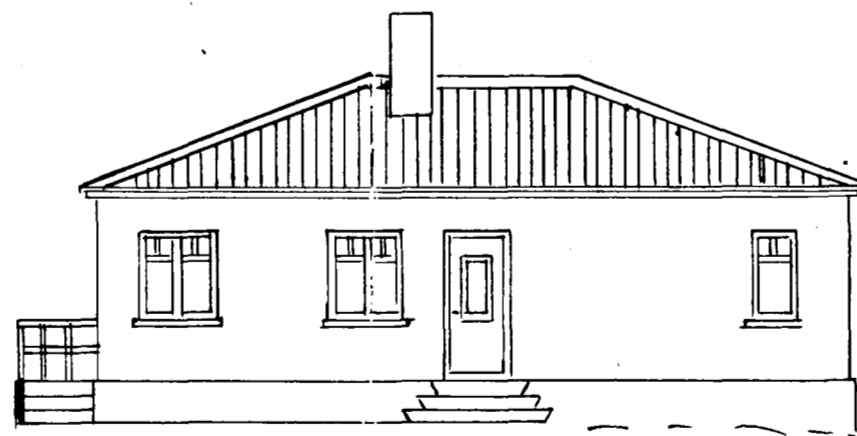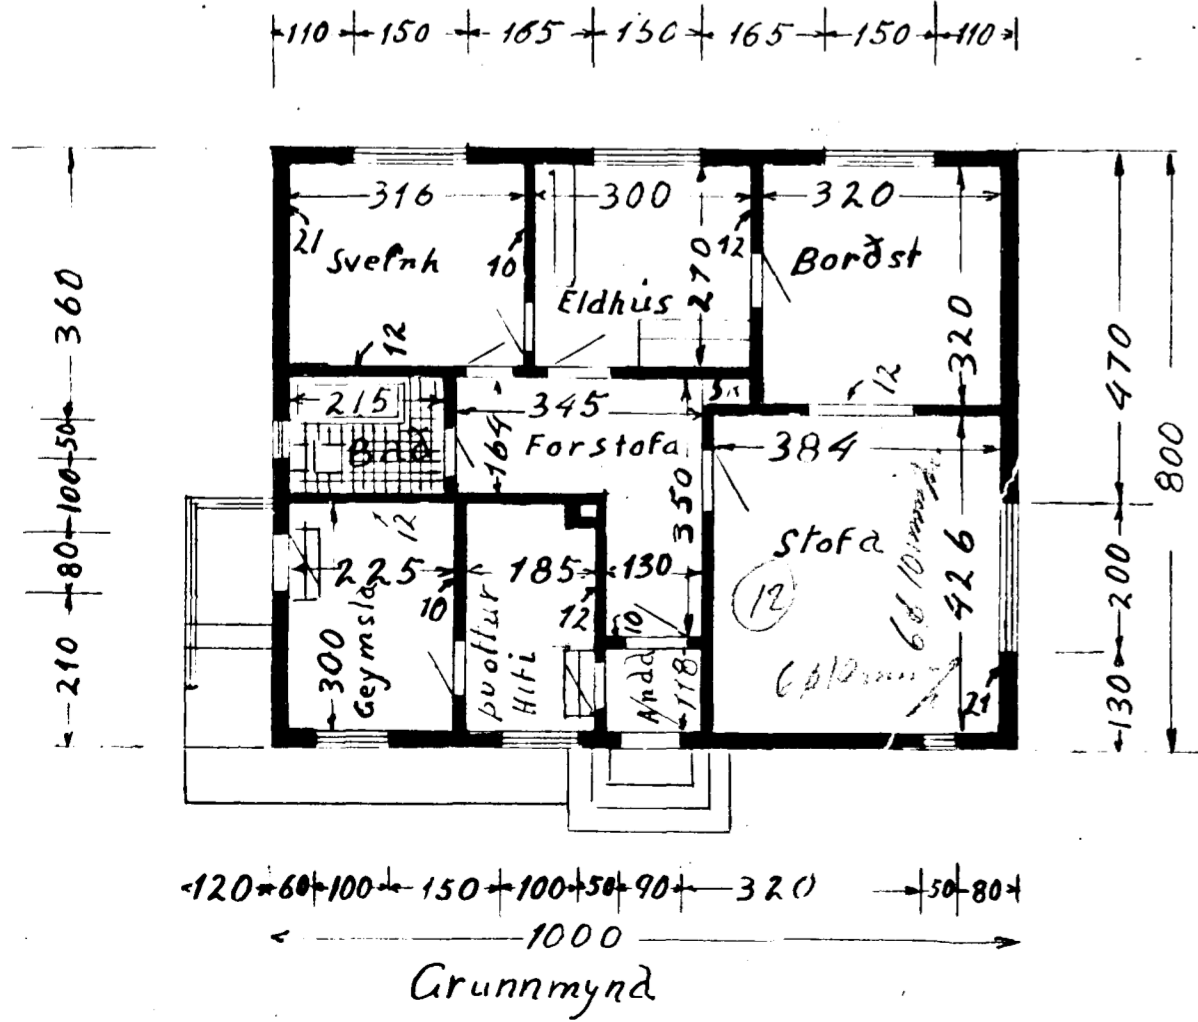

Norðaustur

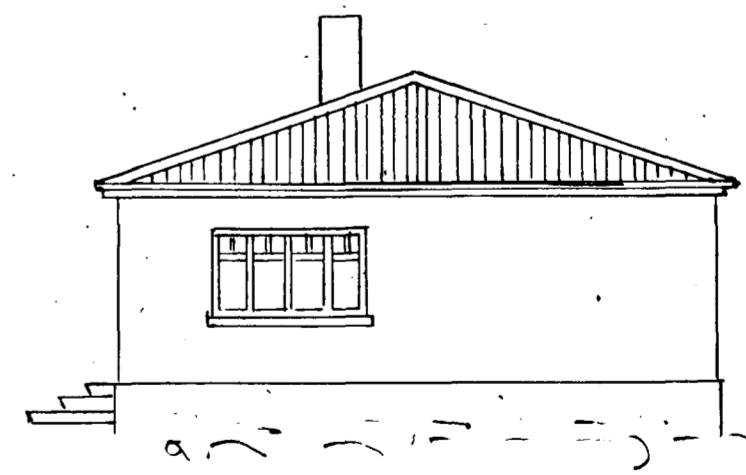

Norðvestur

Hafnarfirði 31 OKT 1951

Sp. 2/3 52

Karl Agústsson