


ÁSKILIÐ,  
SJA BÓKUN!

RP

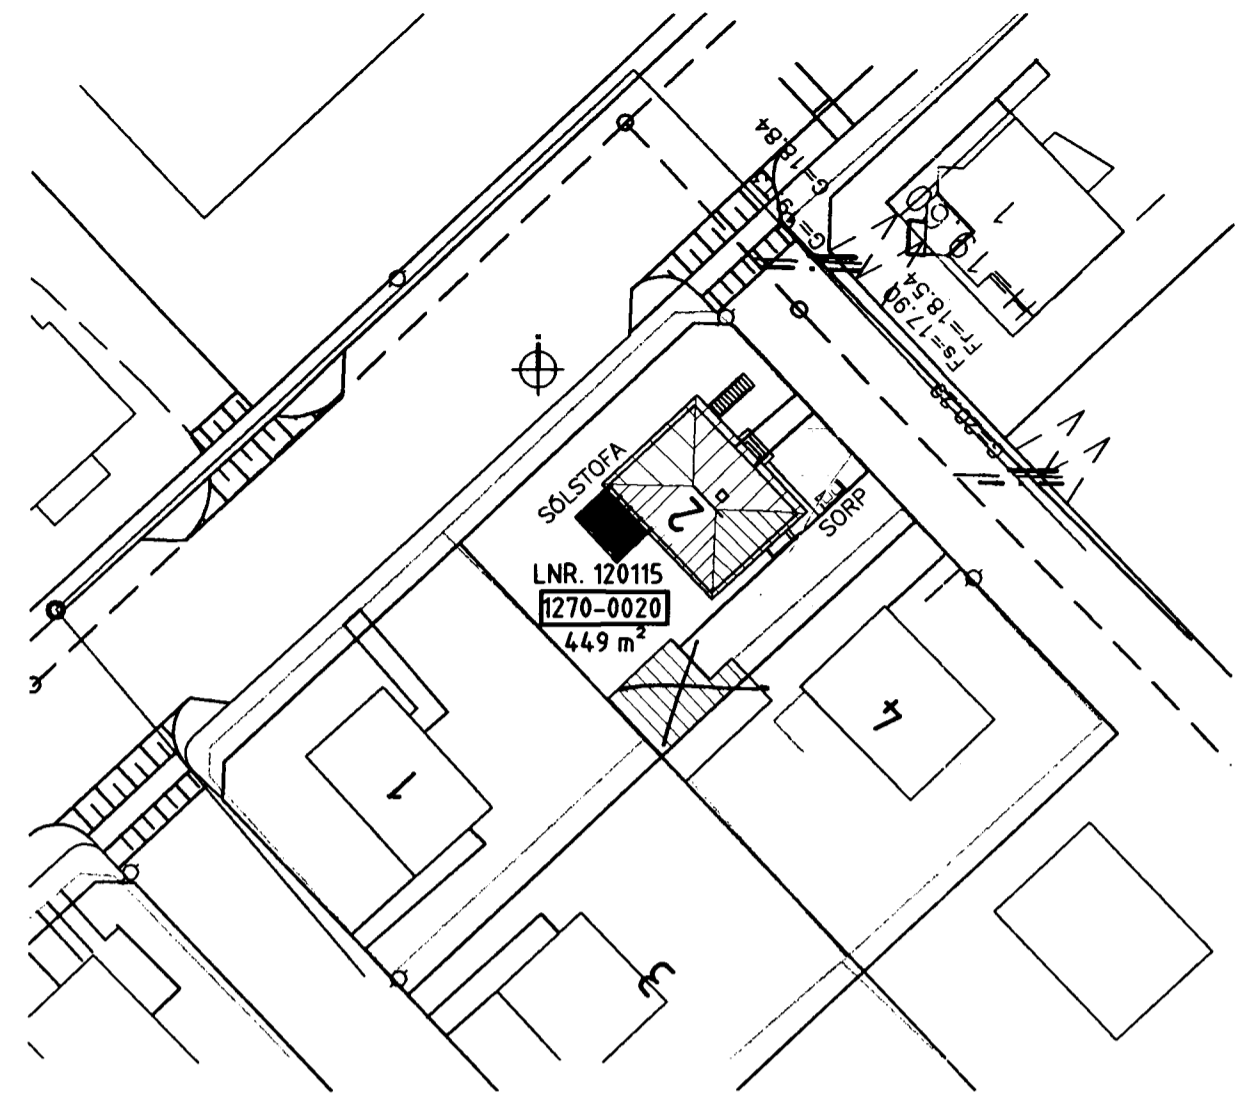

AFSTADA  
1:500

BYGGINGARLÝSING	
LÓÐARHAFI FYRIRHUGAR AÐ BYGGJA SÓLSTOFU Á STEYPTUM SÖKKLU MEÐ JÁRNBENDRI PLÖTU VÍÐ ÍBÚÐARHÚS SITT AÐ SUNNAVERÐU. SÓLSTOFAN ER BYGGÐ UPP AF GLUGGAPRÓFILUM OG GLERJAFÐ MEÐ K-GLERI.	
STÆRDIR	
ÍBÚÐARHÚS BÍLSKÚR	94,0 m <sup>2</sup> 17,0 m <sup>2</sup>
SAMTALS LÓÐARSTÆRÐ	117,0 m <sup>2</sup> 49,0 m <sup>2</sup>
NÝTINGARHLUTFALL	0,22
BRUNAVARNIR	
HÚSINU ER SKIPT NIÐUR Í TVÖ BRUNAHÓLF, LAGNAKJALLARI OG ÍBÚÐ EKKI ER INNANGENGT Á MILLI BRUNAHÓLFA ALLAR BRUNAVARNIR ERU Í SAMRÁÐI VÍÐ BRUNAMÁLAFIRVÖLD SVO OG STADSETNING REYKSKYNJARA OG SLÖKKVIÐTÆKJA.	

Skráningartafla: Brattakinn-2-hafnarfirði				Skrásetjari: Jón M. Halldórsson												
Landnúmer: 120115				Kennitala: 091162-3509												
Matshlutanúmer: 01				Utgáfa: 4.01b												
				Dags.: 27.6.2003												
Uppskipting og lýsing																
D0	D1	D2	D3	D4	D5	D6	D7	D8	D9	D10a	D10b	D11	D12	D16	Rokvata	D17
Lokun	Rými háð-roð	Nokun teði	Höfuð- flokun	Eignar- hald	Stærðir Brotfótur m²	OSM hlutfur m²	Síga m²	Op m²	Brotfótur sh < 1,8	Sárhæð mín	Sárhæð max	Brotfótur rúmmál m³	Netfótur m²	Birt flatarmál m²	Rokvata skiptarúmmál	Skjala- rúmmál m³
					Matshluti	207,1	0,0	0,0	0,0	127,1	0,0		380,6	109,3	127,1	280,012
					Botn								18,8			
A	00	Lagnakjallari	T	0001	33,1	0,0	0,0	0,0	33,1	0,0		2,20	2,20	72,8	26,9	33,1
A	0101	Íbúð	N	0101	94,0	0,0	0,0	0,0	94,0	0,0		2,00	2,70	251,7	82,4	94,0
A	02	Þak	V	0101	80,0	0,0	0,0	0,0	0,0	0,0		0,00	1,40	37,3	0,0	0,0
		Pakrymi			80,0											
Athugasemdir																
Samleignir summa																
Eignarhald																
	Eignar- hald	Nokun teði	Birt flatarmál m²	Skiptarúmmál Séregn m³	Séregn og samleign m³											
	0001	Lagnakjallari	33,1	59,180	59,180											
	0101	Íbúð	94,0	220,832	220,832											
		Alls	127,1	280,012	280,012											

Skráningartafla: Brattakinn-2-hafnarfirði				Skrásetjari: Jón M. Halldórsson			
Landnúmer: 120115				Kennitala: 091162-3509			
Matshlutanúmer: 01				Utgáfa: 4.01b			
				Dags.: 27.6.2003			
Botnplata							
Botnplata m²	Hjólplötur m²	Uvvegir m²	Þak af glugga- og dýrop m²	Þak m²	Þak af þakplögg og þakop m²		
18,8	94,0	120,4	24,6	94,0	14,0		
Yfirlit							
Yfirflöt		Innan hæða	Utan hæða				
Botnflötur / m²	Bröttöflötur / m²	A	A	B	C	Alls	
127,1	127,1	127,1	80,0			207,1	
		343,3	37,3			380,6	
		109,3				109,3	
		127,1				127,1	
		280,012				280,012	

BREYTINGAR

NR.	DAGS.	BREYTING	Sp.

*Jón M. Halldórsson*  
BYGGINGAFRÆÐINGUR  
JÓN M. HALLDÓRSSON  
VESTURBERG 70  
111 REYKJAVÍK  
KT: 091162-3509  
SÍM: 557-5282  
SÍM: 897-3860  
NETF: JMH@SIMNET.IS

VERK  
BRATTAKINN 2  
HAFNARFIRÐI  
TEIKNING  
AFSTÖÐUMYND OG SKRÁNINGATAFLA

KVARÐI  
1:100  
25 m

DAGS.  
27.06.2003  
TEIKNAD AF  
JMH  
TEIKNING NR.  
10-01