


Bilskúr við Bröttukinn nr 2. H.f


ff. 4/9 '55

Eigandi Karl Ágústsson


M. 1:50

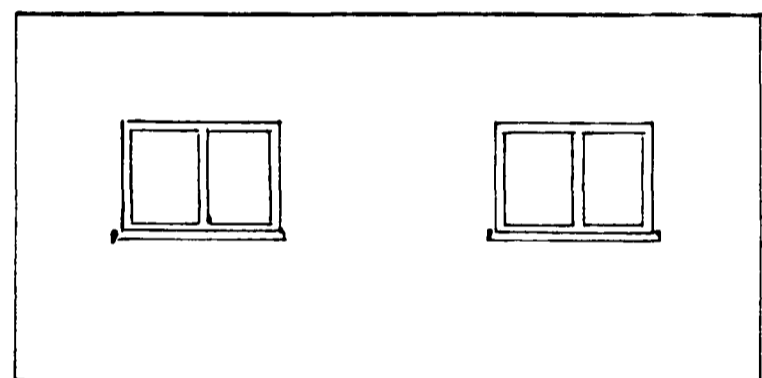


Norðvestur

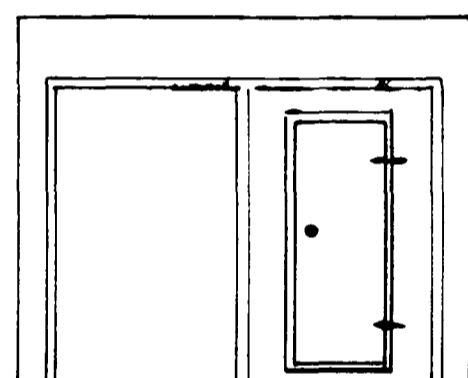

Norðaustur

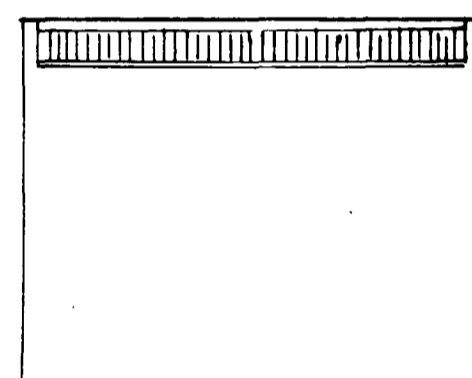

Suðvestur

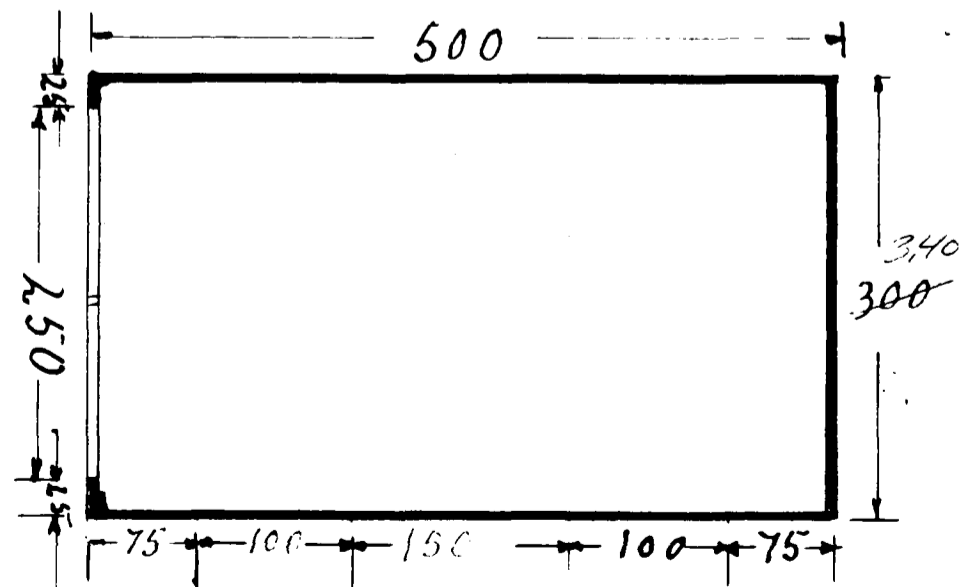

M. 1:200

