



Brattakinn 31.

Samþykkt á fundi bygginga-
nefndar þ. 18.6.1975
BYGGINGAFULLTRÚINN
Í HAFNARFIRDI
F. Sigurðsson

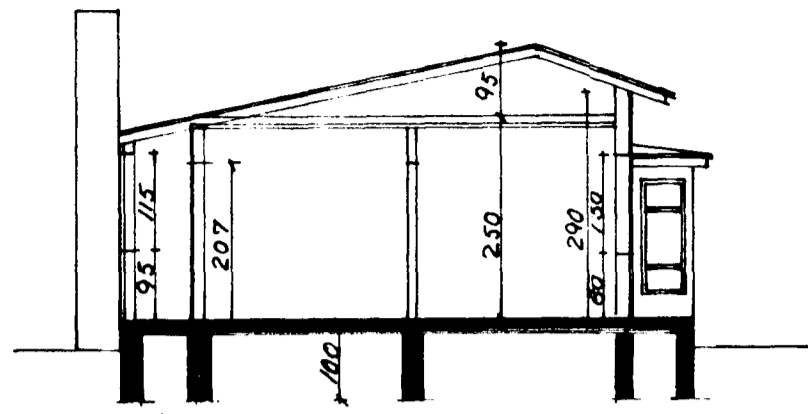


Fyrir breytingu


Eftir breytingu

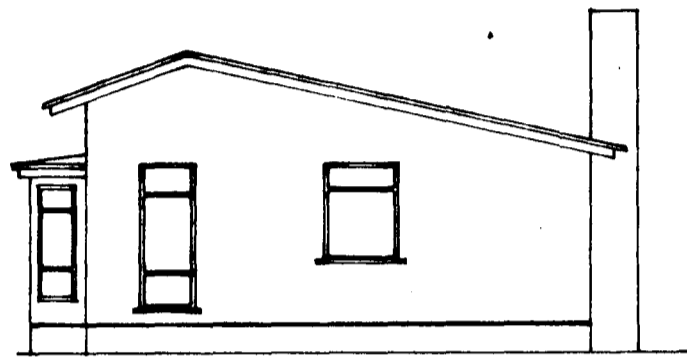


Austur

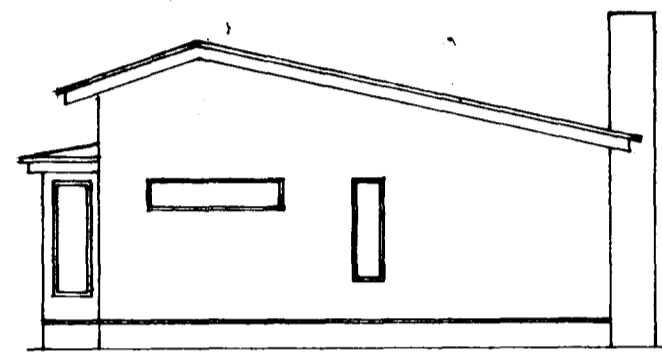





Vestur

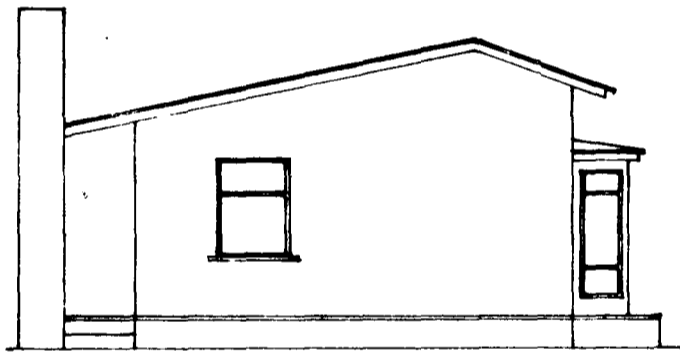





Suður

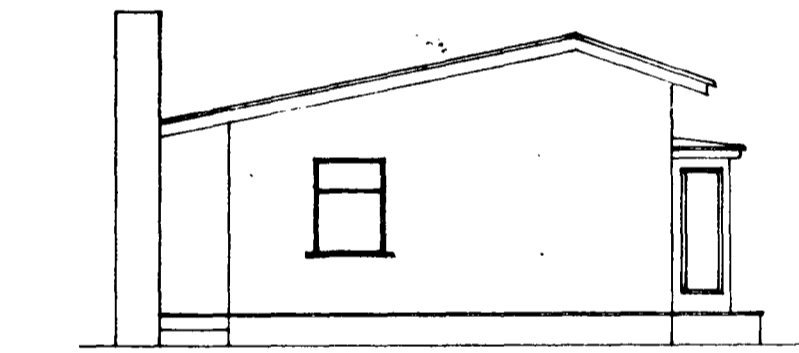

Norður

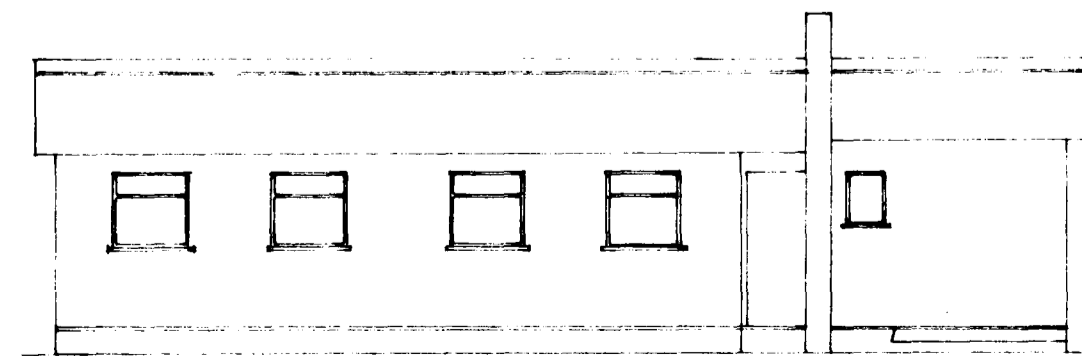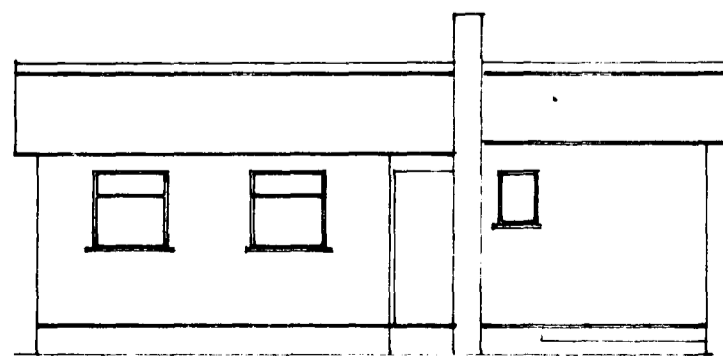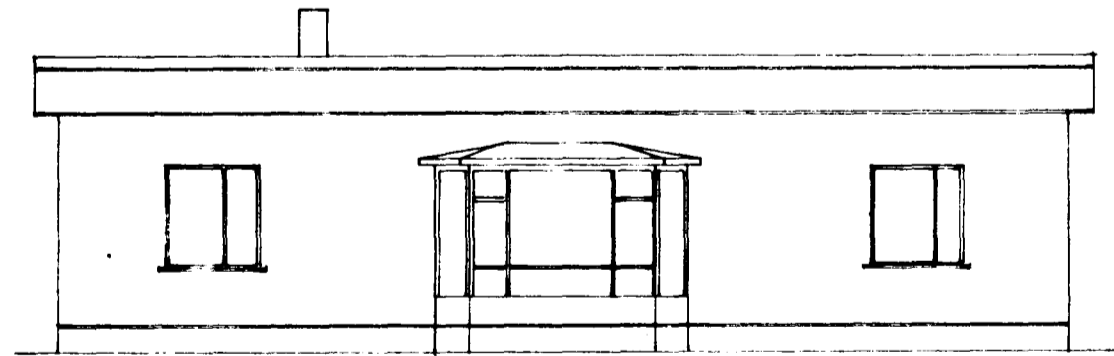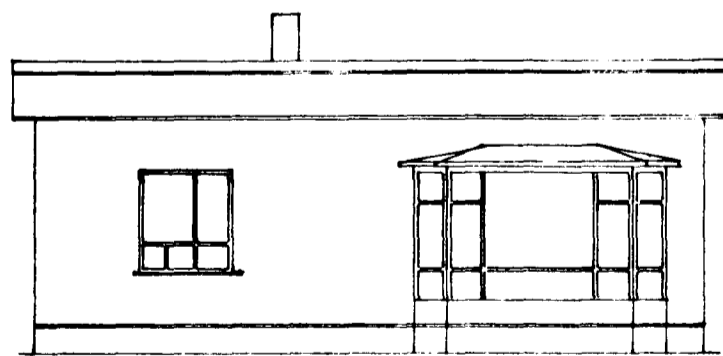

Afstöðumynd 1:500

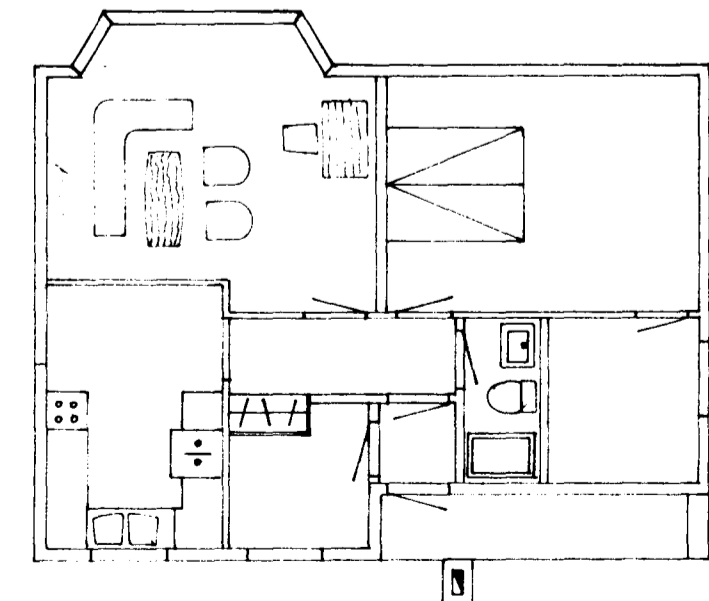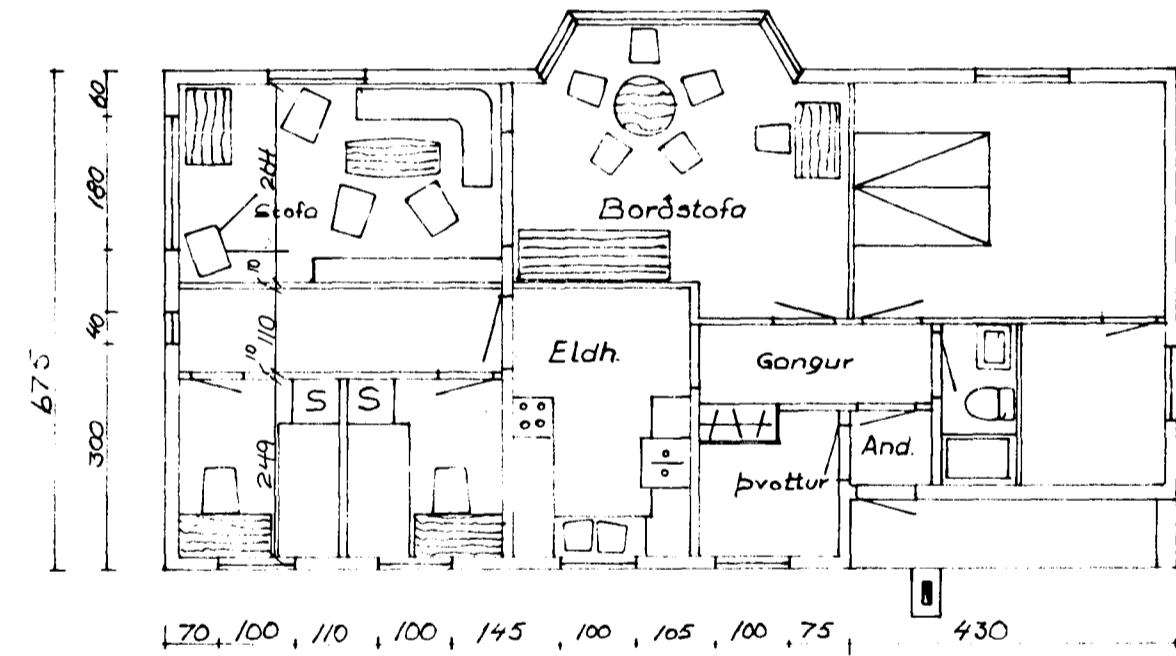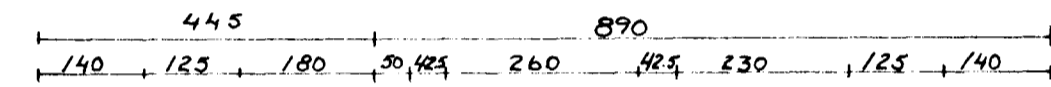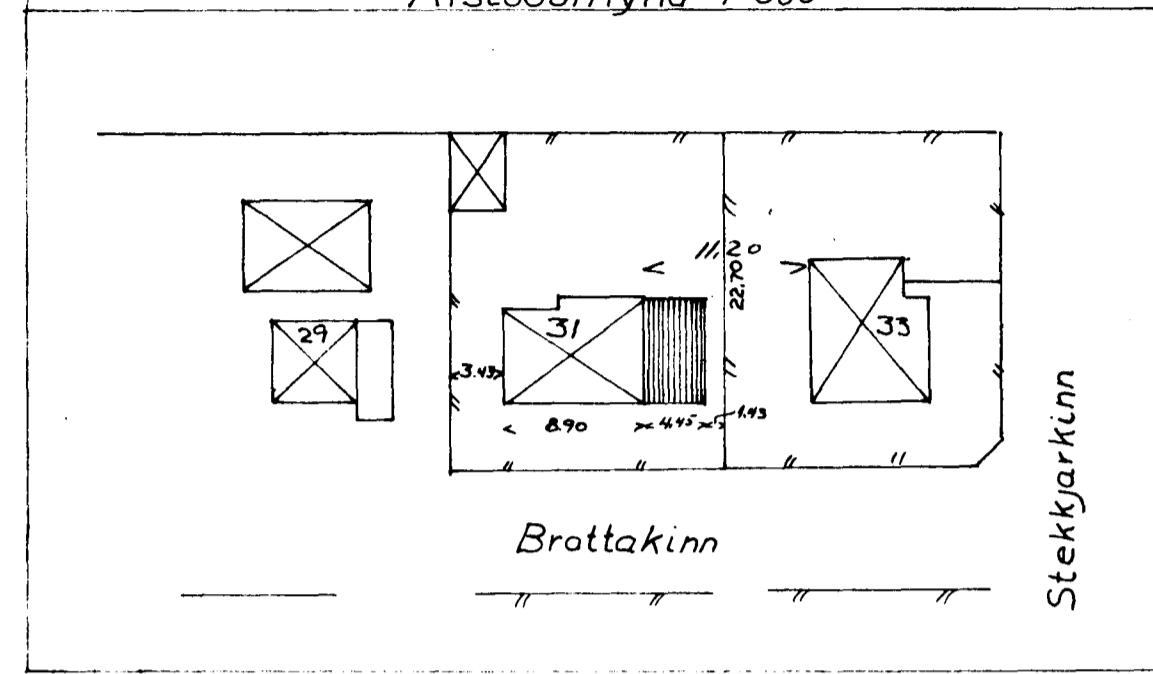

20.0m²
90.0m³
@ 75% = 67.688
@ 116% = 116.5
58845