



ATH: SMÁPUNKTADAR LÍNUR, MERKJA, ELDRI KERFIS HLUTA.

ATH: VÍÐ ALLA OFNA KOMI AUTOM. "DANFOSS" RETUR HITASTILLAR, OG SKAL MÁMARKSSTILLING ÞEIRRA VERA MIÐUB VÍÐ HLUTFALLSTÖLUNA-4.

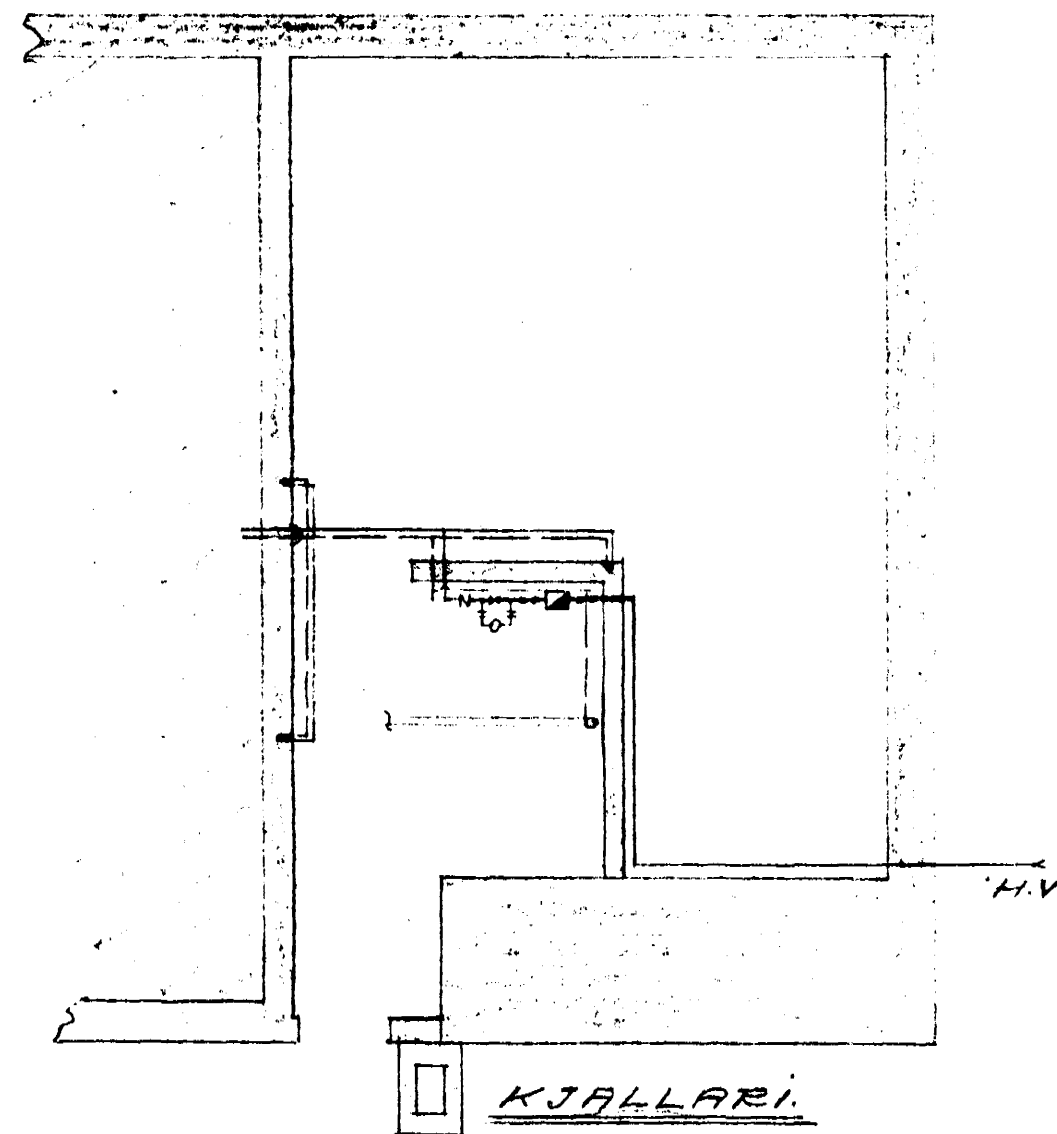

ATH: HEIT MEYBLUVATNS LÖGN ER ÖBREYTT.

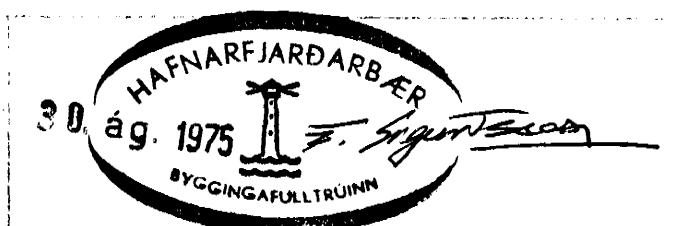

JÓHANNS PÁLSSON
HÚSÍÐ BRATTAKINN-31, H.F.

M.M.V. 1:50 HITUNARKERFI

DAGS. 6. 8. '75

NR 724 0-1

Jóhann Pálsson