



skurður í hús

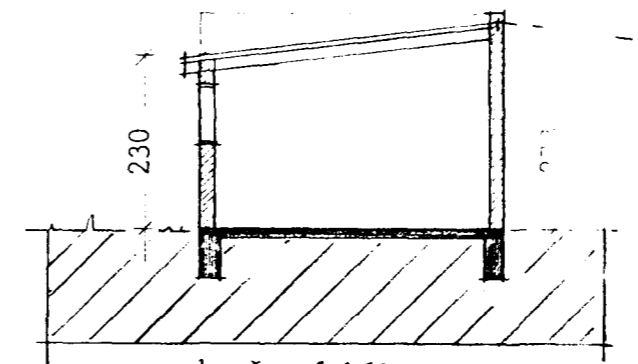

skurður í bilgeymslu

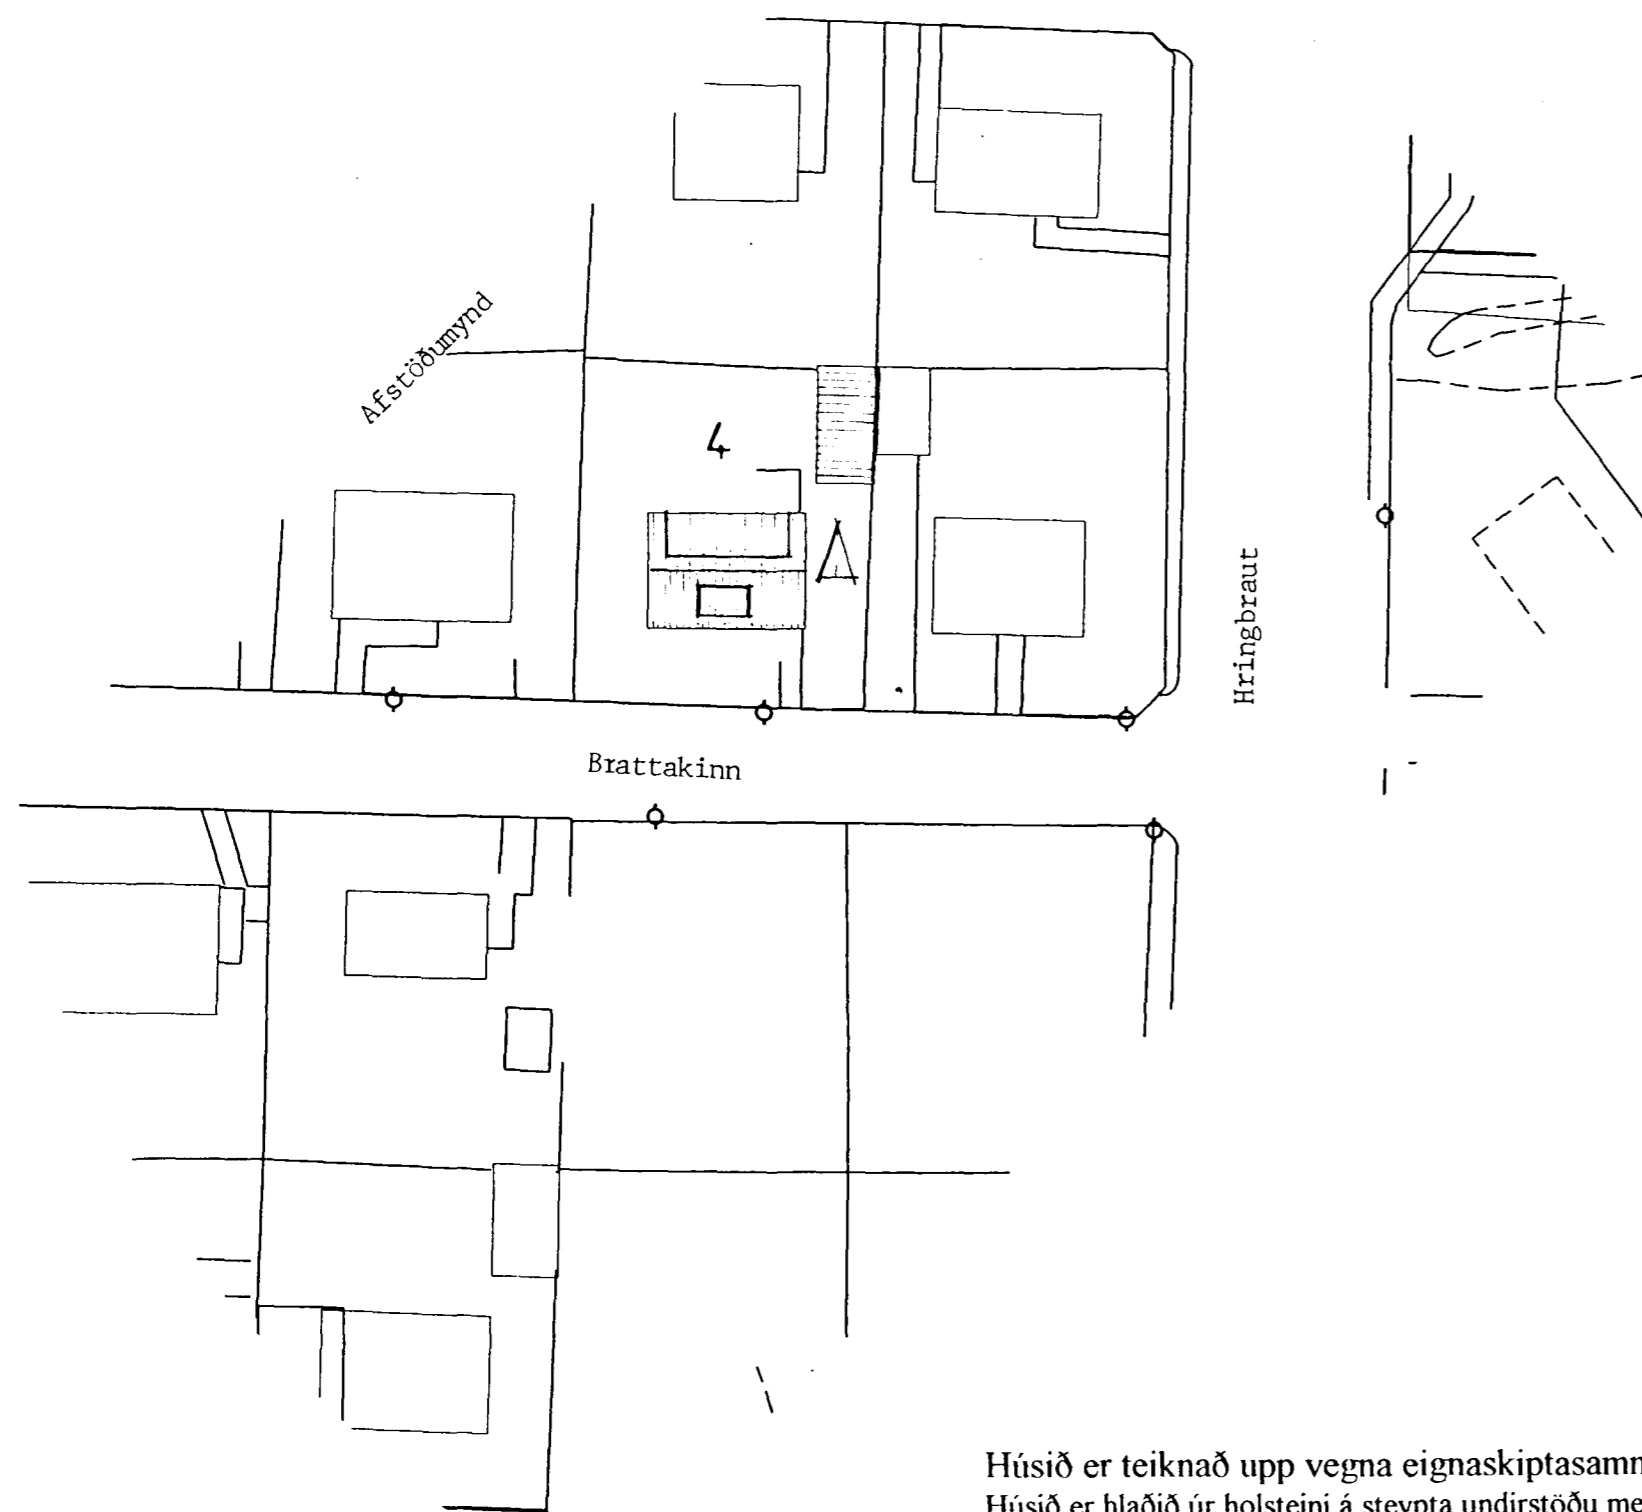

Húsið er teiknað upp vegna eignaskiptasamnings.
Húsið er hláðið úr holsteini á steyptra undirstöðu með steypum plötum milli hæða.
Austurgöfl hússins er klæddur með trapisustáli og einangraður með 2" steinull.
Þak er úr timbri klætt með bástáli.

Skráningartafla: Brattakinn 4					Skrásetjari: Kristján Þórarinnsson												
Landnúmer: 120116					Kennitala: 100457-7849												
Matshlutanúmer: 01					Dags.: 5.12.1997												
Uppskipting og lýsing		D2	D3	D4	Stærðir	D5M	D6	D7	D8	D9	D10a	D10b	D11	D12	D16	Reiðtala	D17
D0	D1	Notkun	Höfuð- flokkun	Eignar- háld	Botn	Míllitour m ²	Sigur m ²	Op m ²	Brúttóflour m ²	Brúttóflour sn < 1.8	Salarhæð mín	Salarhæð max	Brúttó rúmmál m ³	Nettóflour m ²	Brúttó rúmmál m ³	Reiðtala skiptarúmmáls	Skiptarúmmál m ³
Matshluti					231,2	0,0	5,2	4,2	193,8	49,6			481,2	182,3	162,0		325,7
Botn													17,0				
	00	Kjallari millirými	N	0101	37,4	0,0	2,6	0,0	37,4	0,0			84,2	30,1	25,2		44,9
A	0001				8,4		2,6		8,4		2,22	2,22	21,9	7,0	8,4	2,60	18,2
A	0002	geymsla	N	0101	13,2				13,2		2,22	2,22	29,0	10,0	13,2		22,2
A	0003	útigeymsla	N	0201	3,6				3,6		1,00	2,05	6,5	2,5	3,6	1,80	4,5
A	0004	þvottahúsgueymsla	N	X	12,2				12,2		2,22	2,22	26,8	10,6			
	01	1. hæð			81,6	0,0	2,6	2,4	79,2	0,0			216,9	62,9	76,2		171,6
A	0101	ibúð	N	0101	76,2				76,2		2,70	2,70	205,7	60,9	76,2		164,4
A	0102	anddyri	N	X	5,4				5,4		0,00	2,70	11,2	2,0		2,07	7,2
C	0103	vernd	U	0101	7,2				7,2								
C	0104	tröppur	U	X	7,5				7,5								
	02	2. hæð			81,6	0,0	0,0	1,8	77,2	19,0			142,4	67,3	60,6		109,2
A	0201	ibúð	N	0201	76,2				76,2	15,6	0,20	2,35	135,5	63,5	60,6	1,72	109,2
A	0202	stigi	U	X	2,8				2,8		0,20	2,35	5,1	2,2		1,82	
A	0203	þakrymi	V	X	1,3				1,3	0,20	1,15	0,9	0,8			0,68	
A	0204	þakrymi	V	X	1,3				1,3	0,20	1,15	0,9	0,8			0,68	
	03	þakhæð			30,6	0,0	0,0	0,0	30,6	0,0			20,7	22,0	0,0		0,0
A	0301	þakrymi	F	0201	30,6				30,6	0,00	1,35	20,7	22,0			0,68	

Skráningartafla: Brattakinn 4					Skrásetjari: Kristján Þórarinnsson												
Landnúmer: 120116					Kennitala: 100457-7849												
Matshlutanúmer: 02					Dags.: 12.12.1997												
Uppskipting og lýsing		D2	D3	D4	Stærðir	D5M	D6	D7	D8	D9	D10a	D10b	D11	D12	D16	Reiðtala	D17
D0	D1	Notkun	Höfuð- flokkun	Eignar- háld	Botn	Míllitour m ²	Sigur m ²	Op m ²	Brúttóflour m ²	Brúttóflour sn < 1.8	Salarhæð mín	Salarhæð max	Brúttó rúmmál m ³	Nettóflour m ²	Brúttó rúmmál m ³	Reiðtala skiptarúmmáls	Skiptarúmmál m ³
Matshluti					30,9	0,0	0,0	0,0	30,9	0,0			83,9	26,2	30,9		65,9
Botn													6,2				
	01	1. hæð			30,9	0,0	0,0	0,0	30,9	0,0			77,7	26,2	30,9		65,9
A	0101	bilgeymsla	N	0101	30,9				30,9		2,30	2,73	77,7	26,2	30,9		65,9

Uppdráttur gerður vegna eignaskiptasamnings.
Stuðst var við teikningu samþykktu í bygginganefnd 15. sept. 1952 og uppmælinga á staðnum.

STAÐUR	Brattakinn 4	DAGS.	5.12.1997
EFNI	Skurðir í hús og bilgeymslu, afstöðumynd og skráningartafla	KVARÐI	1/200/500
		NR.	11
HÖNNUN	Kristján Þórarinnsson B.F.Í. S - 565-2295 & 899-2944		