

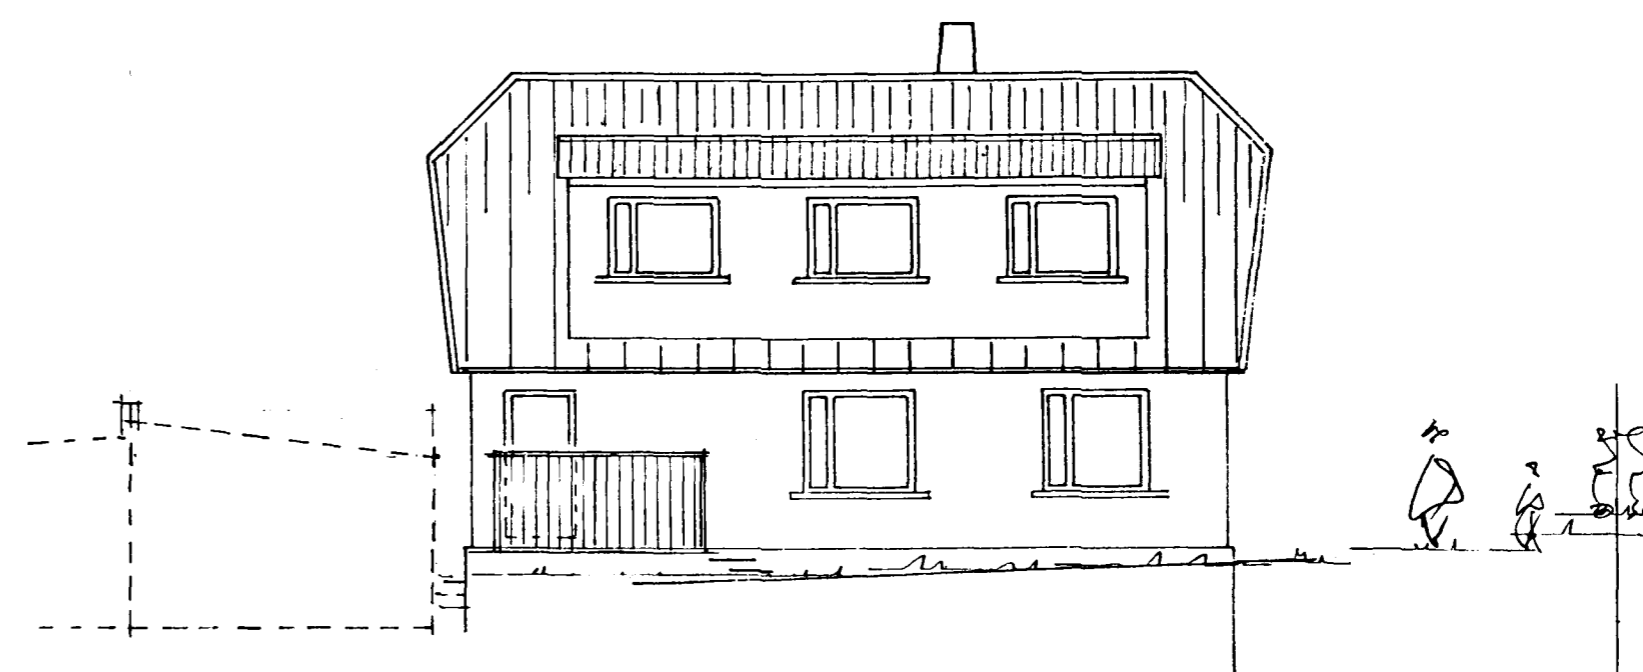
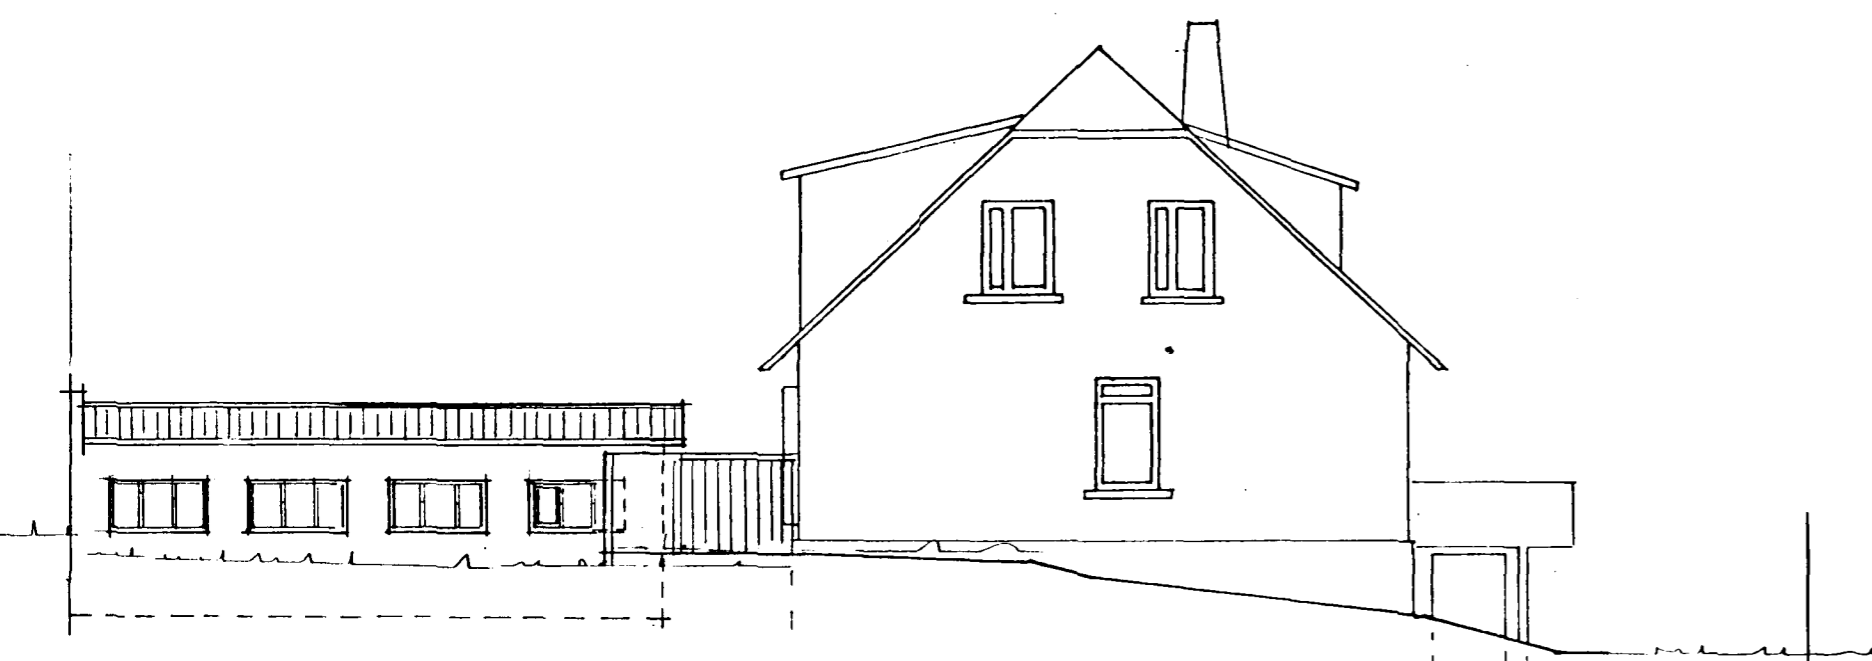


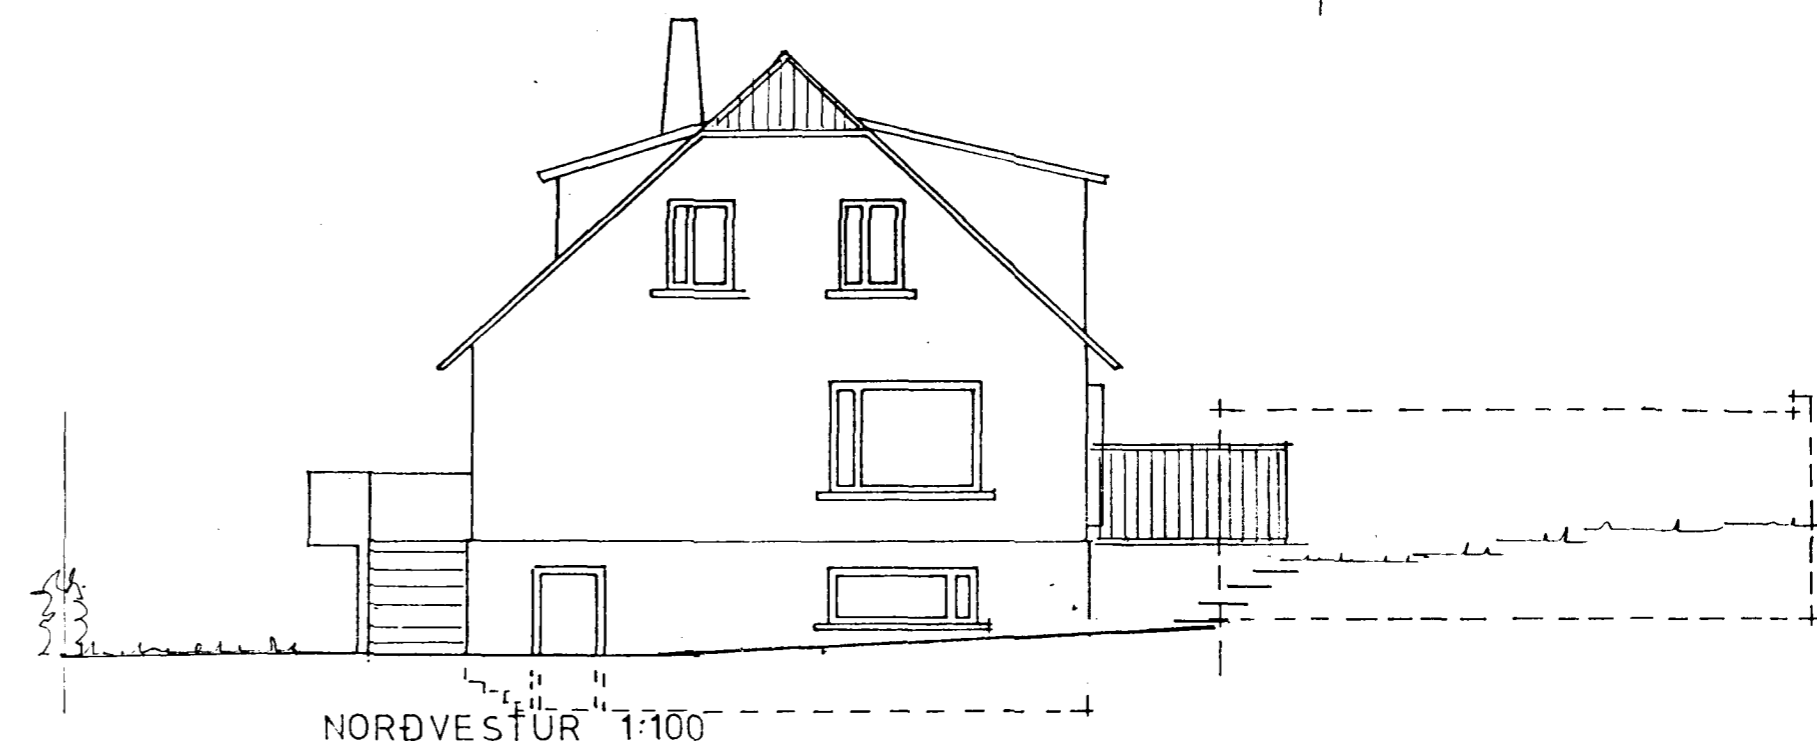

Samþykkt bann

17 DES. 1997

Byggingatulltrúinn í Hafnarfirði  
Erlendur Hjálmarsson

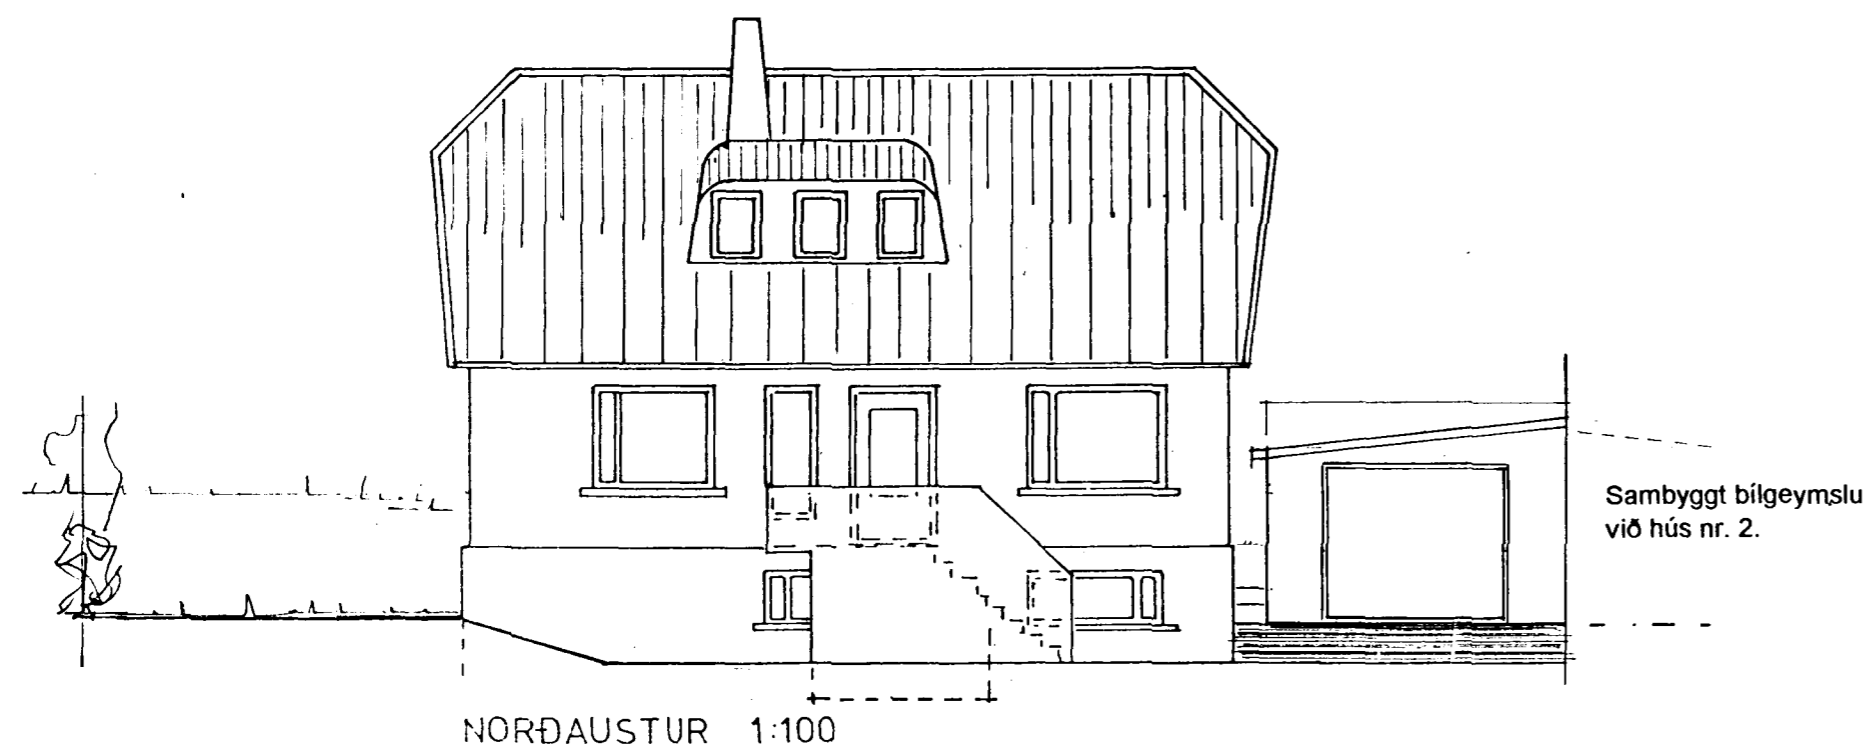

Uppdráttur gerður vegna eignaskiptasamnings.  
Stuðst var við teikningu samþykktá í bygginganefnd 15. sept. 1993 og  
uppmælinga á staðnum.

STAÐUR	<b>Brattakinn 4</b>	DAGS.	5.12.1997
EFNI	Útlitsmyndir MHL 01 og 02	KVARÐI	1/100
		NR.	<b>12</b>
HÖNNUN	Kristján Þórarinnsson B.F.Í. S - 565-2295 & 899-2944	<i>Kristján Þ.</i>	