



grunnmynd rishæðar

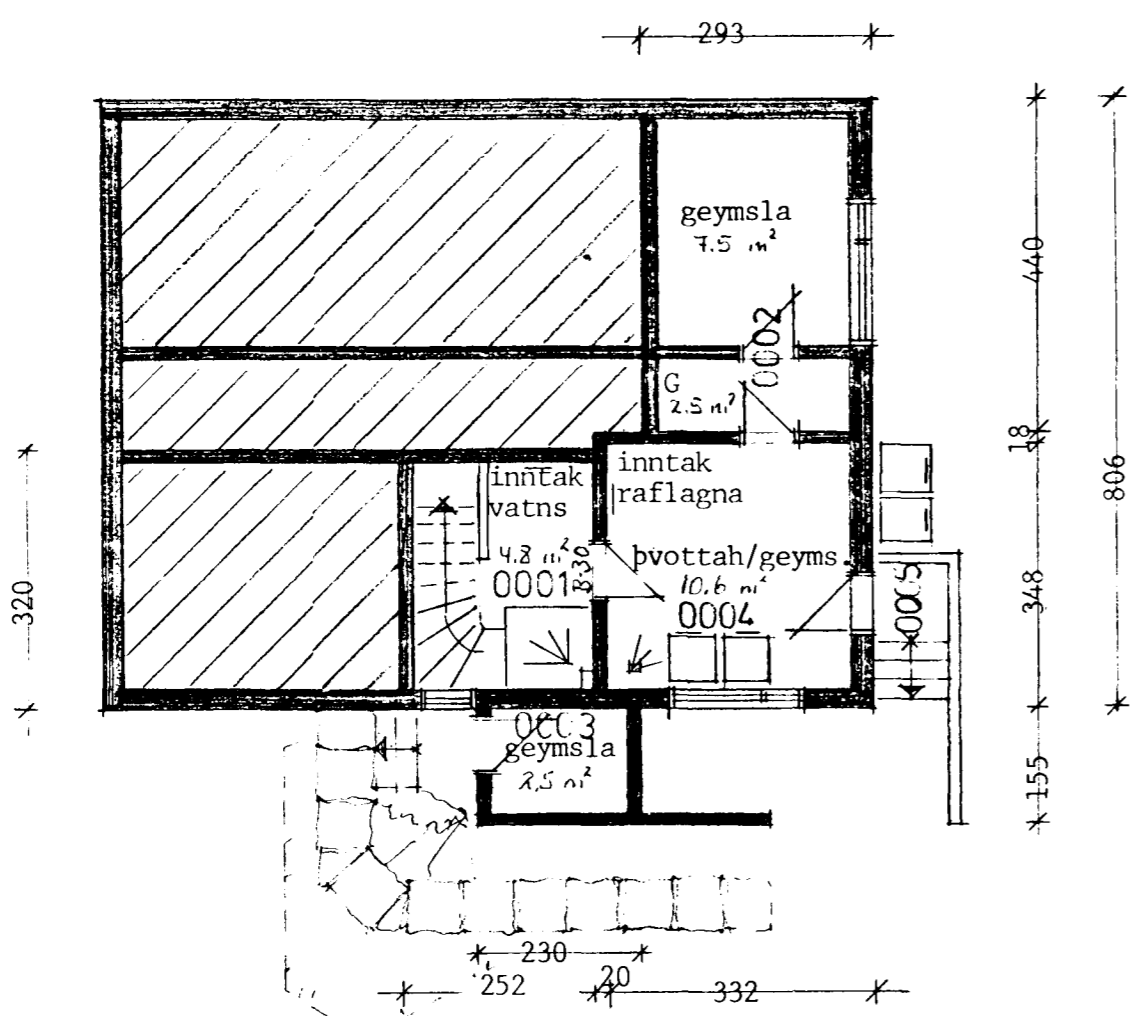

grunnmynd kjálara

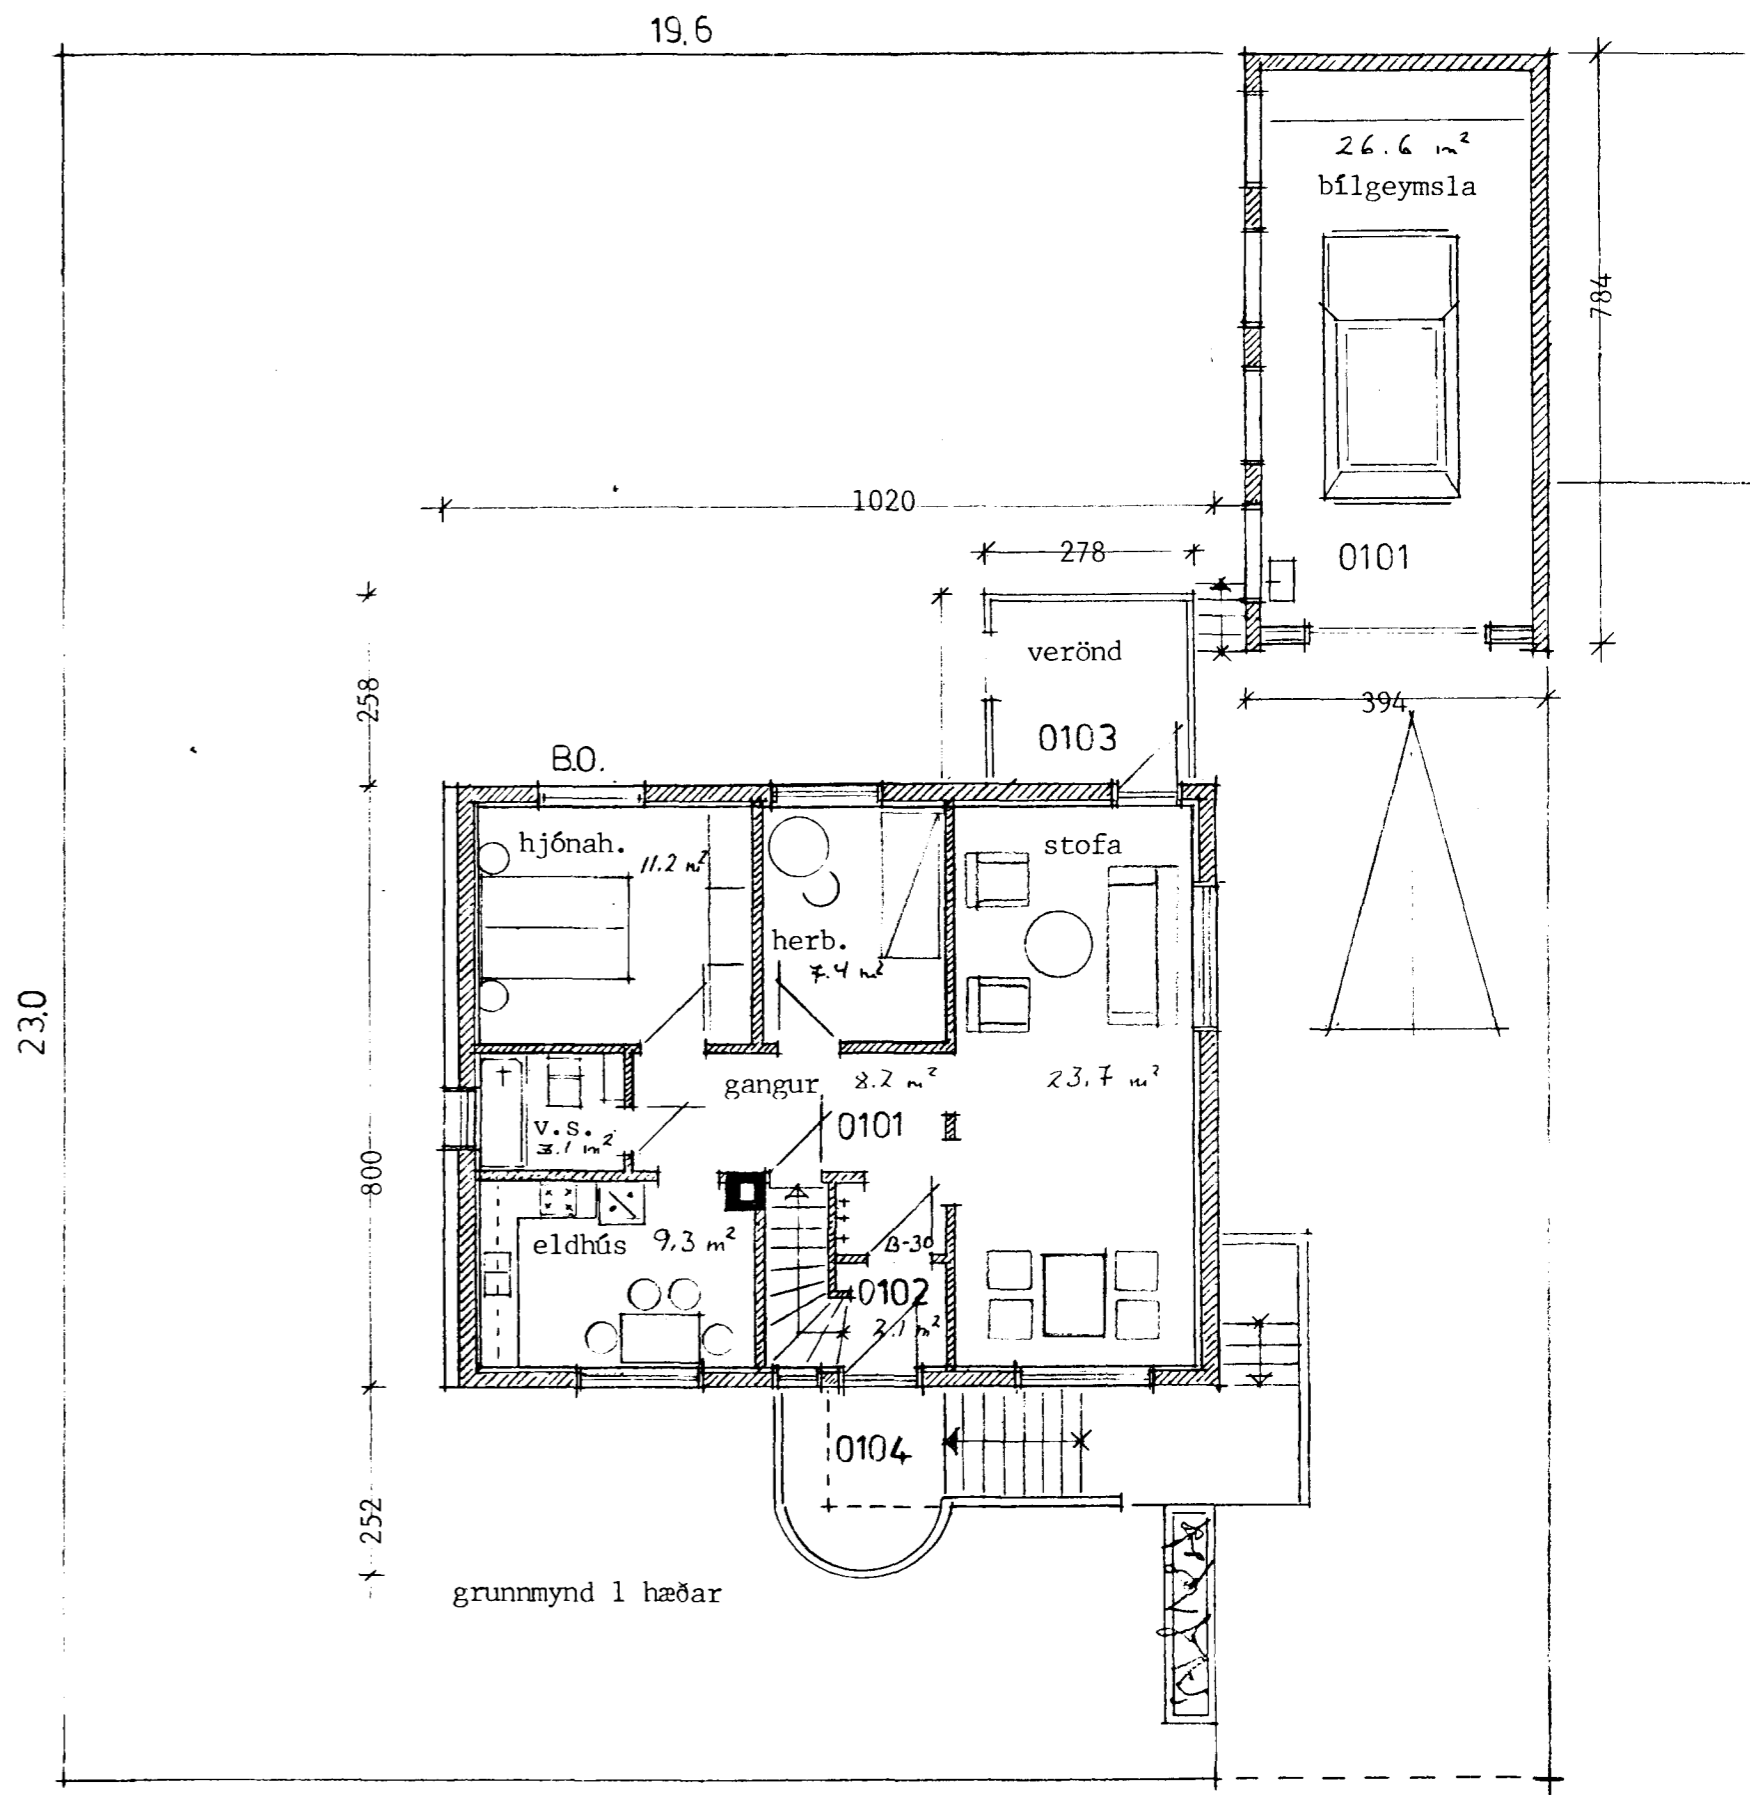

grunnmynd 1 hæðar

Uppdráttur gerður vegna eignaskiptasamnings.  
 Stuðst var við teikningu samþykktu í bygginganefnd 15. sept. 1952 og  
 uppmælinga á staðnum.

STAÐUR	<b>Brattakinn 4</b>	DAGS.	5.12.1997
EFNI	Grunnmyndir húss og bílgeymslu MHL 01 og 02	KVARÐI	1/100
		NR.	<b>10</b>
HÖNNUN	Kristján Þórarinnsson B.F.Í. S - 565-2295 & 899-2944		