



Grunnmynd þakkað  
1:50

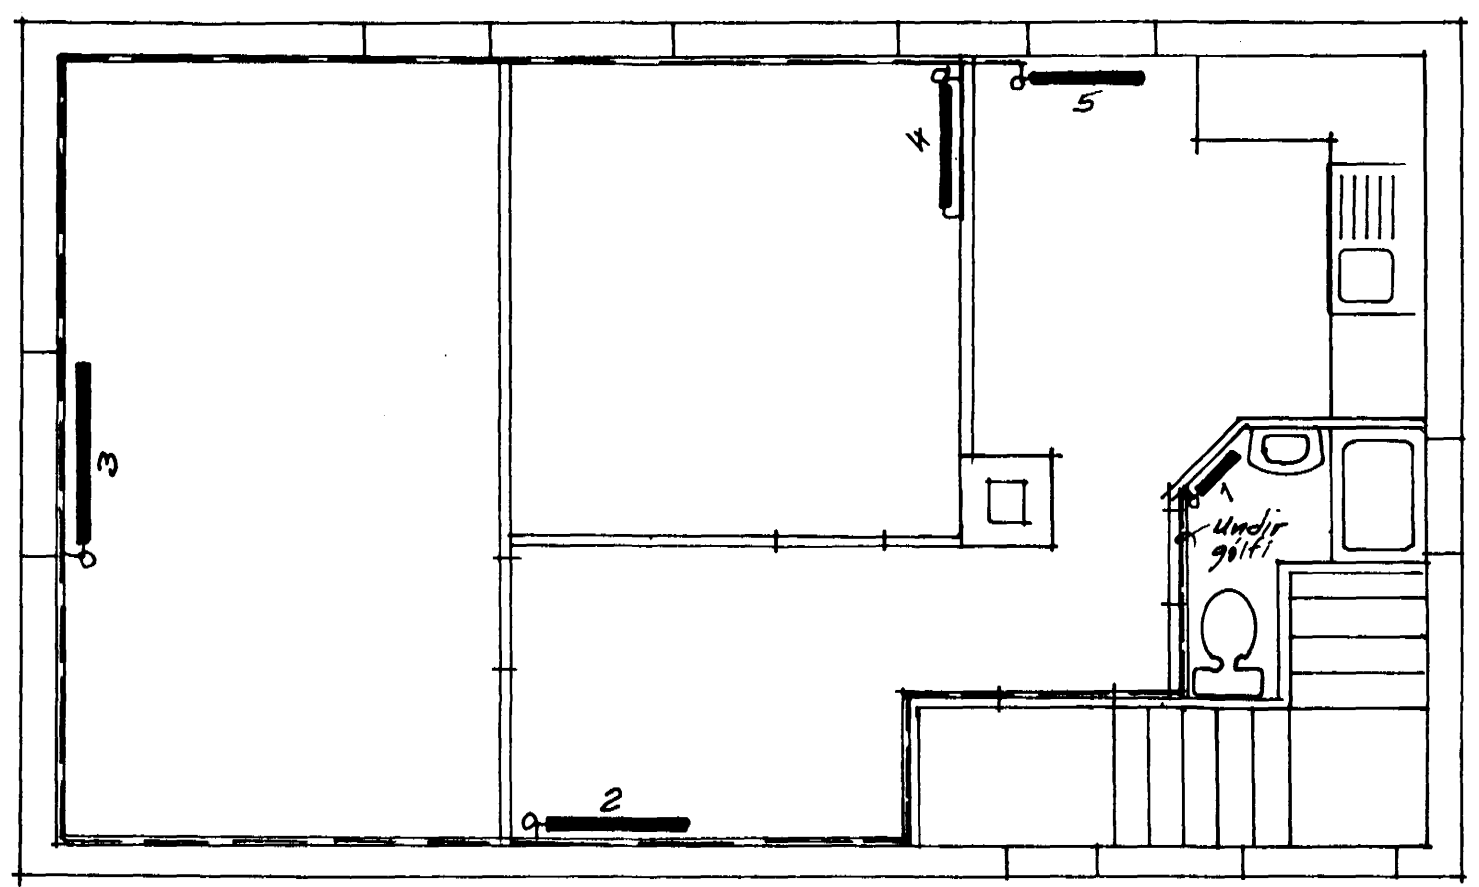


- Teppofnar:
- Nr. 1 170 kcal/h ER, 620, L: 400 AB
  - " 2 300 " ER, 420, L: 1000 CD
  - " 3 1300 " DR, 620, L: 1800 AB
  - " 4 600 " ER, 620, L: 1400 BC
  - " 5 500 " DR, 620, L: 1700 AB
- At = 40°C, ofnategi: 10mm.

Rúmmynd hitalagnar  
1:50

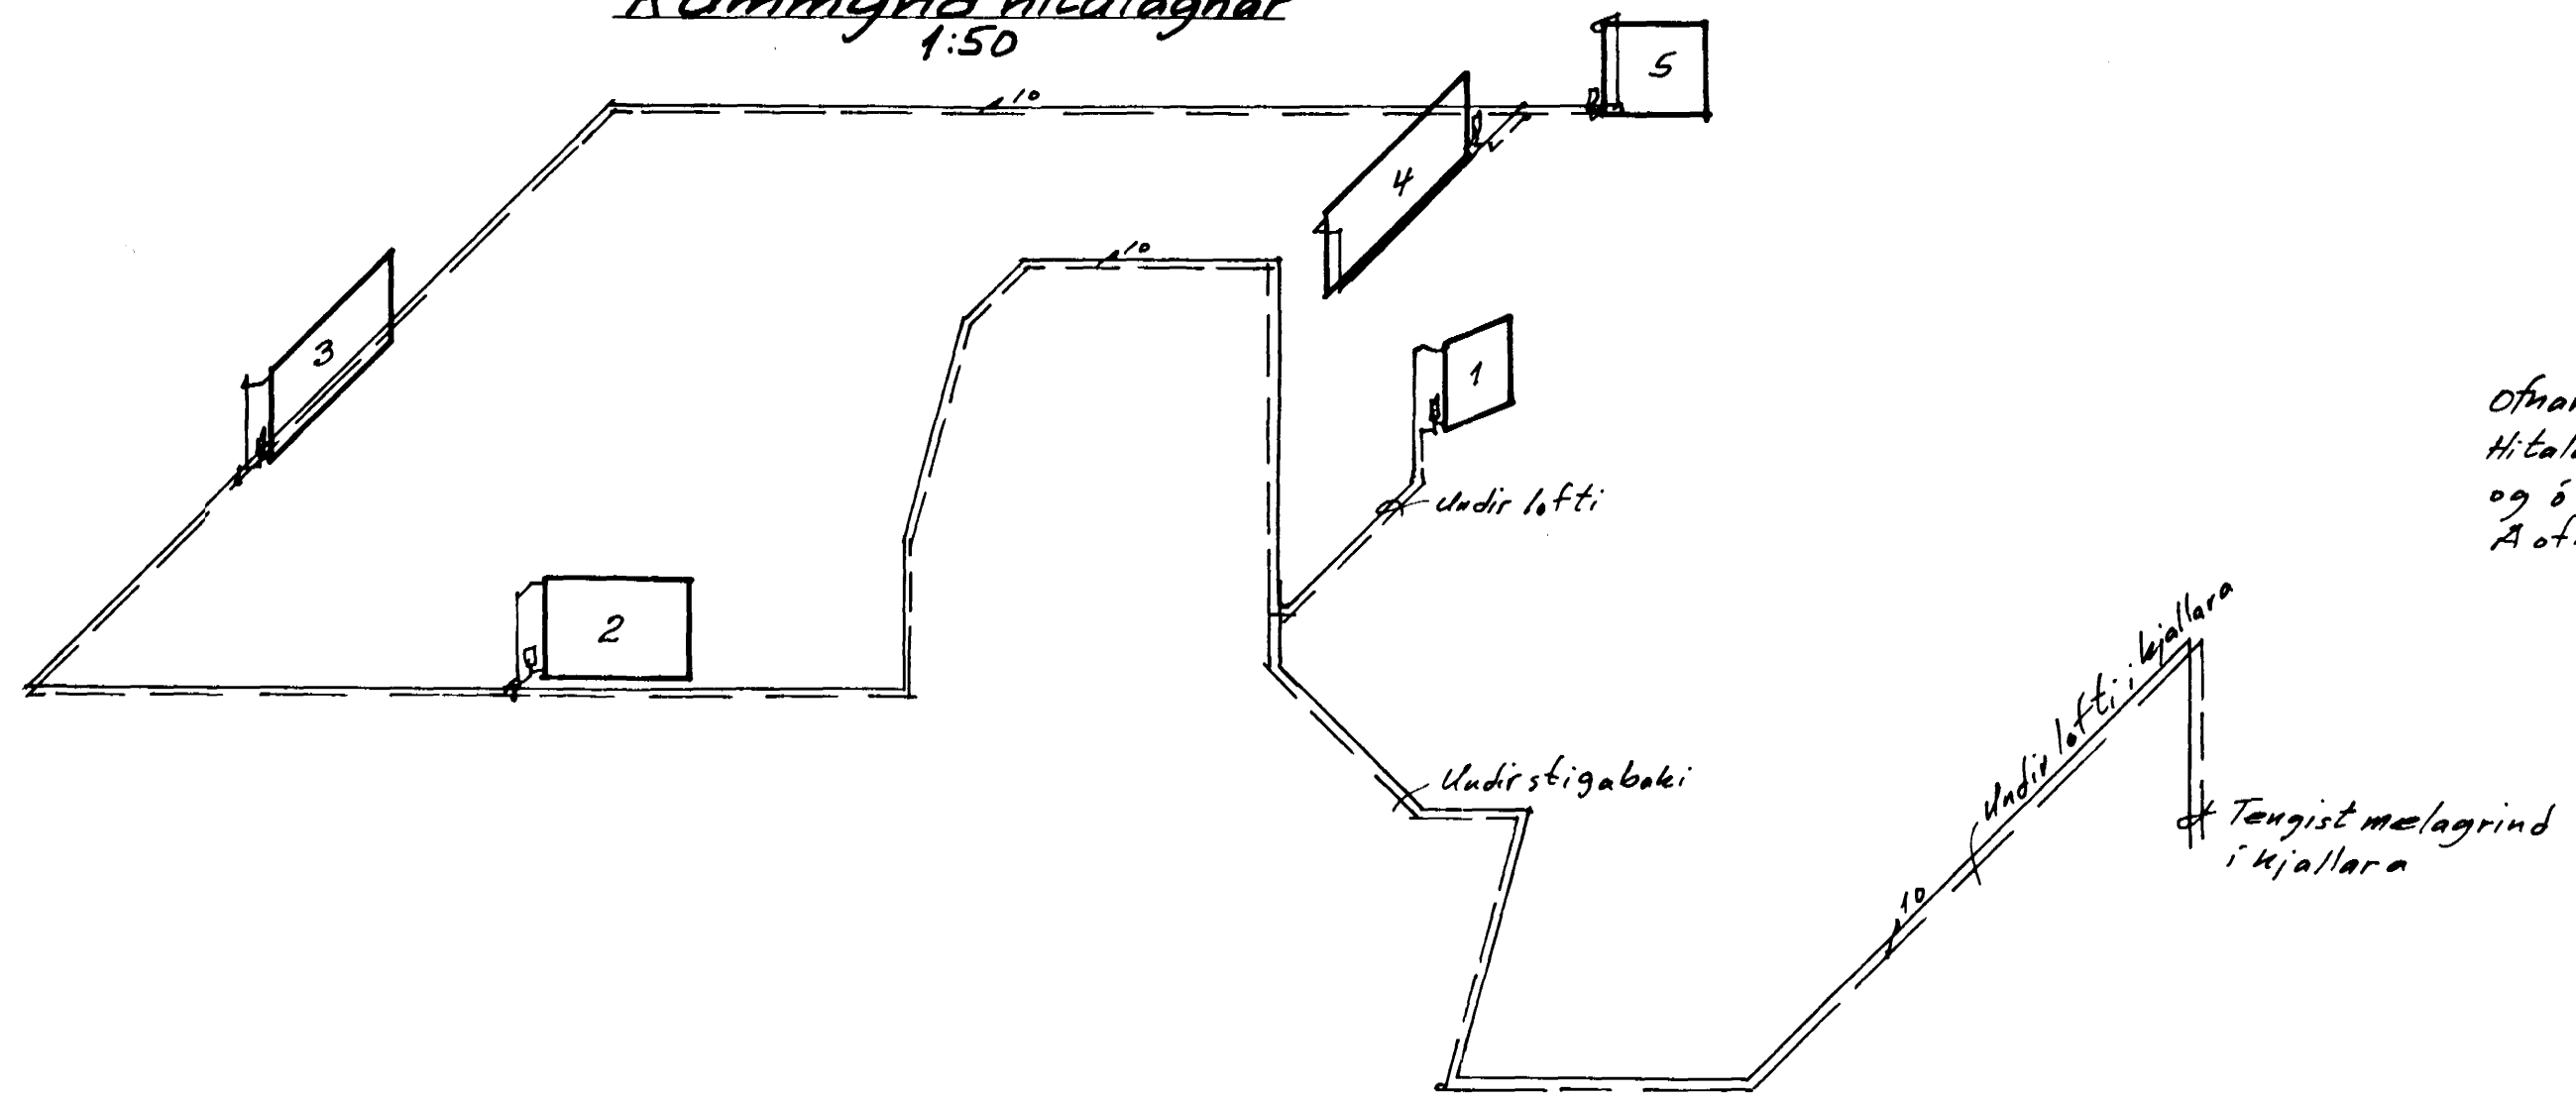

Ofnar og lagur teiknað eftir uppmælingu  
Hitalagnarefni „svart“. Lagur utaválggjandi  
og þelhaugrafar.  
Aofnum Dautfosslokar FJUR-10.

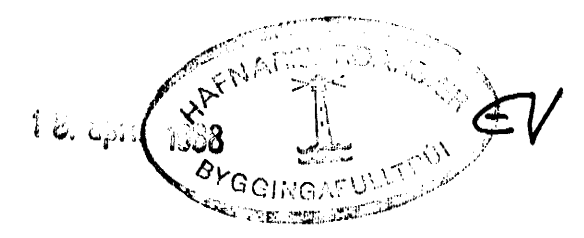

Breytingar			Brattakinn 5 Hafnarfjörð
Nr.	Dags.	Nafn	
			Verkræðistofa Þráinn Karlsson og Benedikt Skarphéðinsson sf. LAUGAVEGI 17B. Símar: 31770, 687775
			HBS   TBS   SBS M 1:50
			Nr. 1 of 1
			Dags. apríl 88
			Benedikt Skarphéðinsson