




FYRIR BREYTINGU:

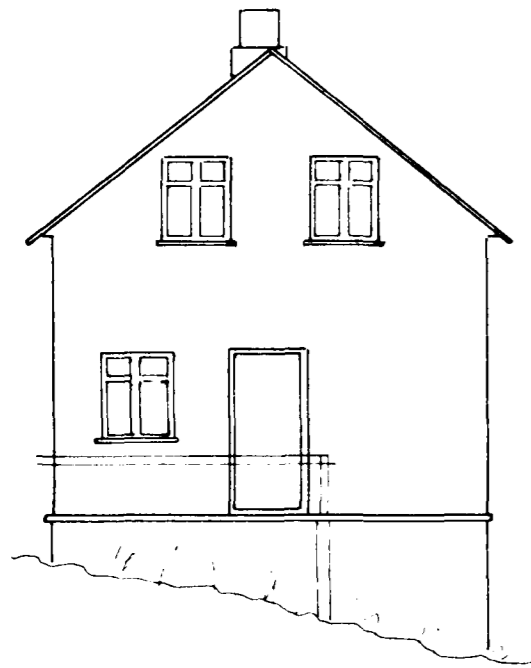


AUSTUR

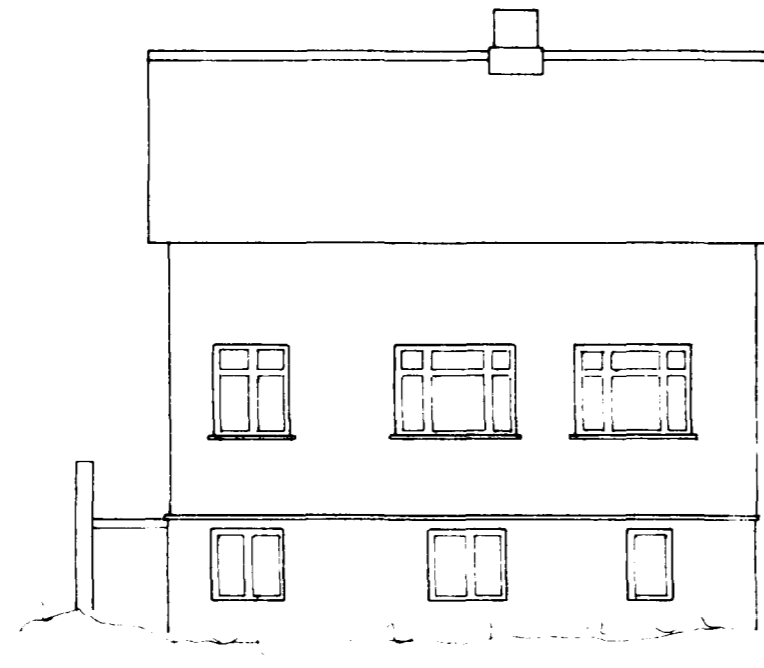

NORDUR

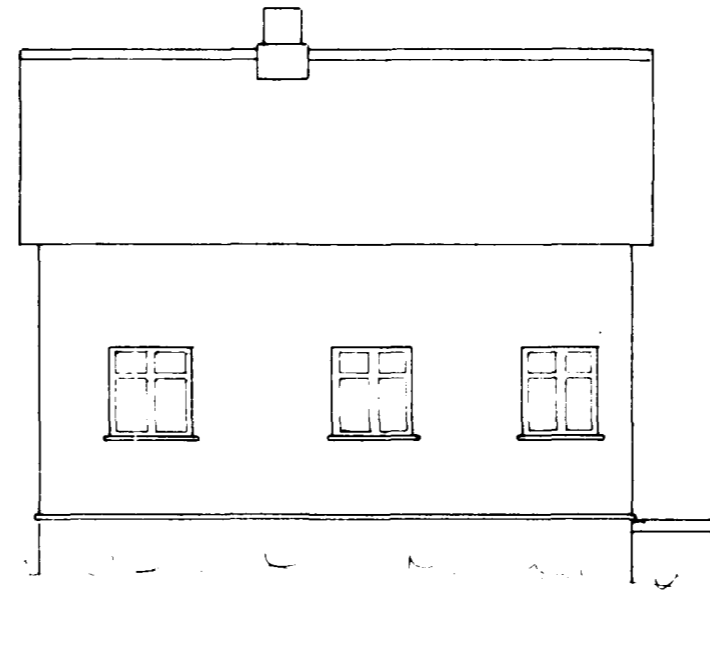





SUÐUR

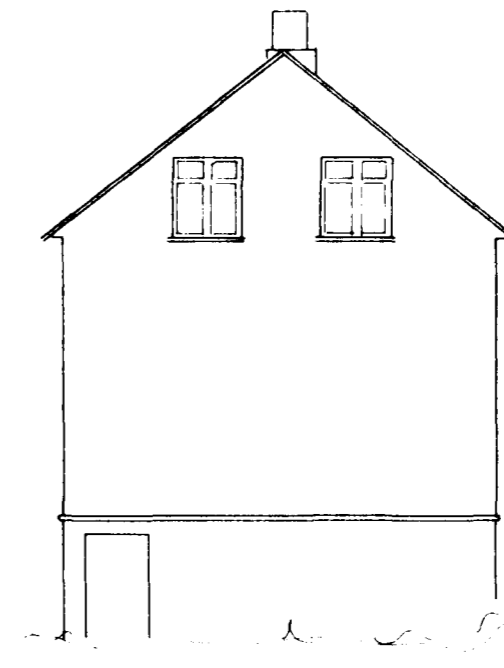

VESTUR


Samh. 11.6. fandi b...
 5. 6. 1985
 Jóhann Friðriksson
 Öndunsskipti 19/5 '88

EFTIR BREYTINGU:

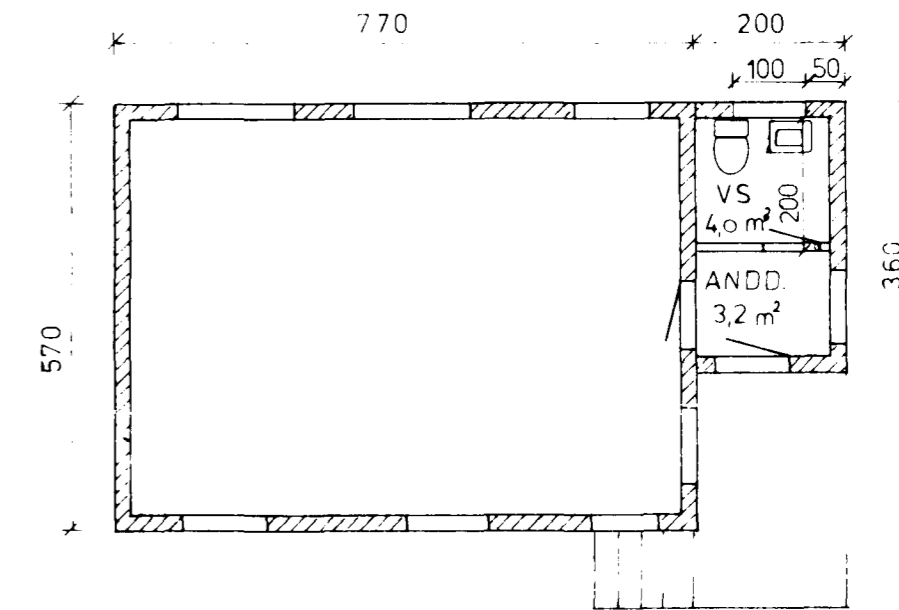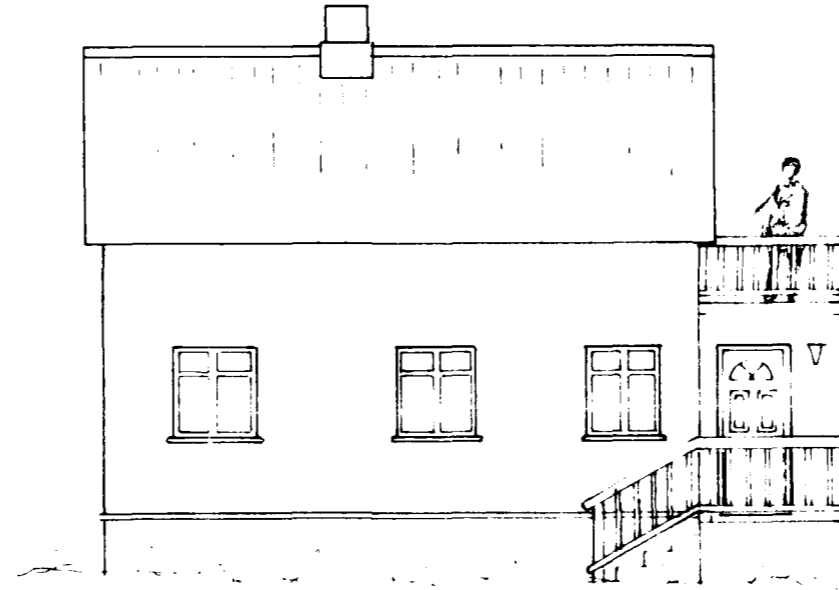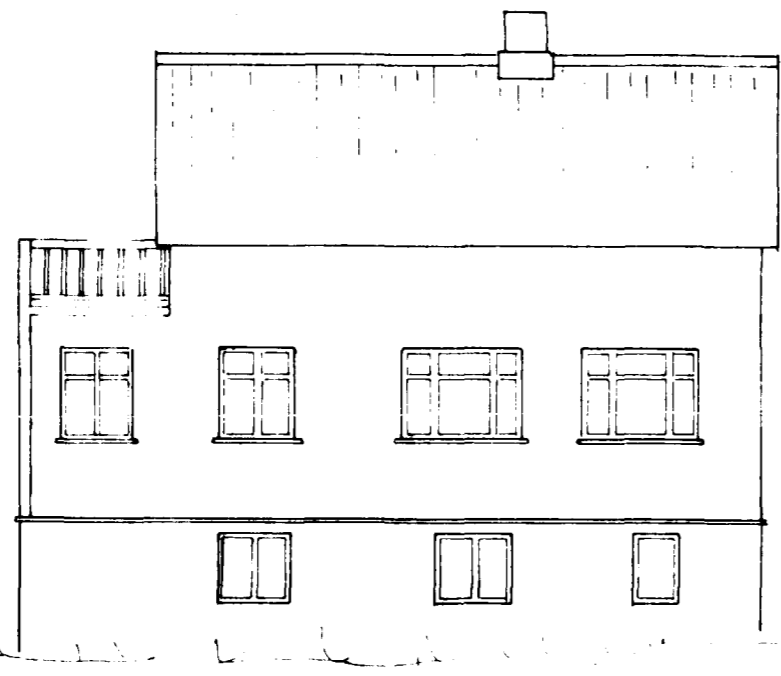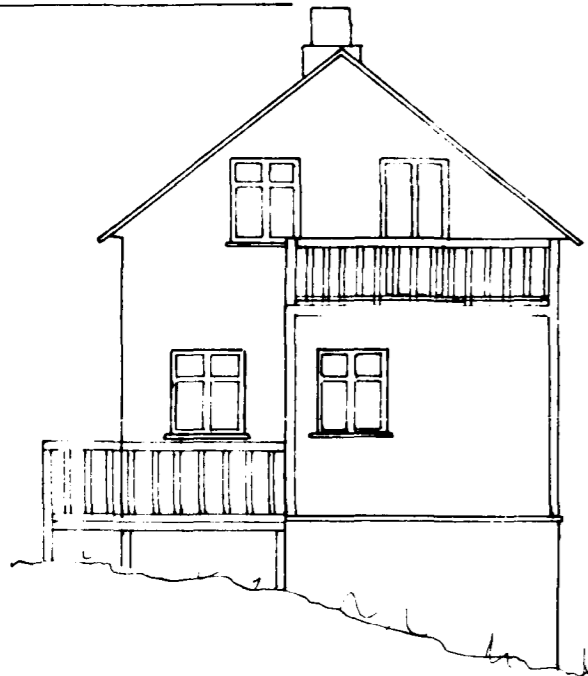


VIÐBYGGING
 FLATARMÁL 7,2 m²
 RUMMAL 19 m³


BILGEYMSLA:

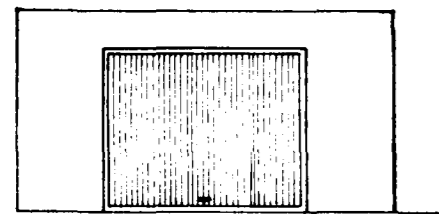



SUÐUR

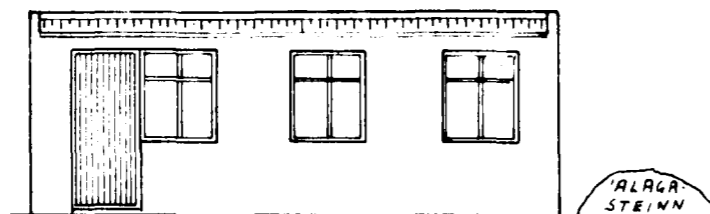

AUSTUR

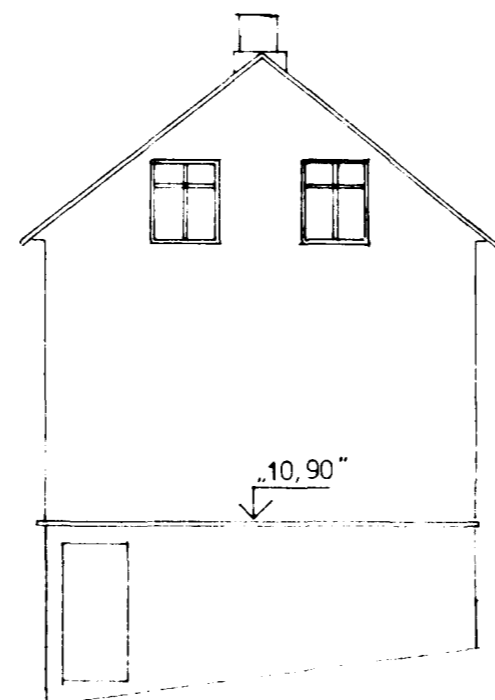


VESTUR

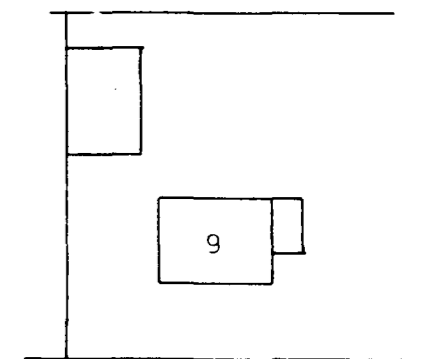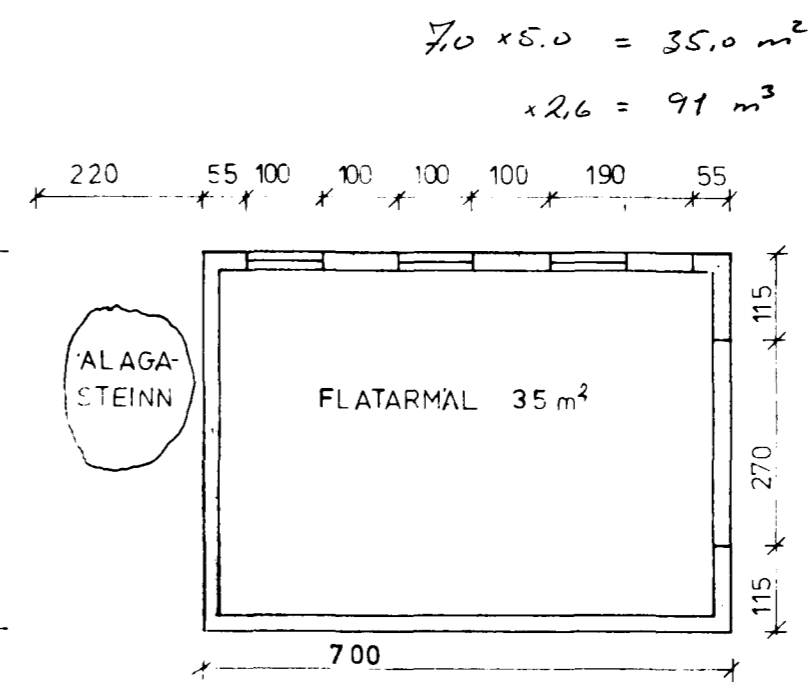


BRATTAKINN

AFSTAÐA 1:500

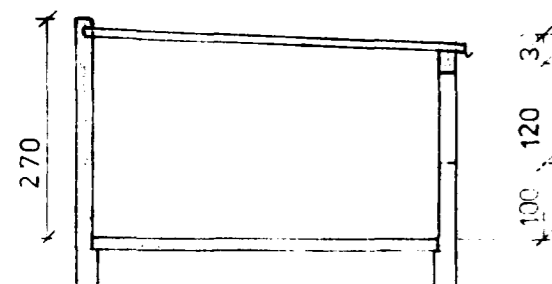

SNID

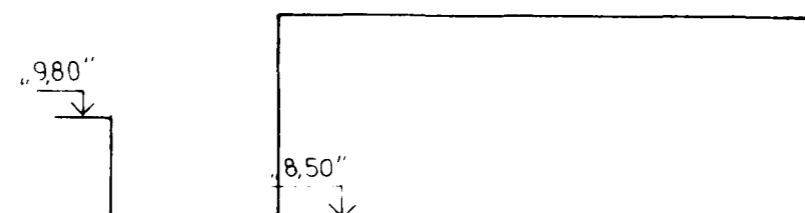

BRATTAKINN 9 HFJ.	Mælikv 1:100	Verk	Teikn nr
VIÐBYGGING, BILGEYMSLA	Hannað ✓ Teiknað ✓	Yfirfarið ✓ Samb ✓	Dags 8/4 1985 Brattakinn 21/4 '85
VERKFRÆÐIÞJÓNUSTA JÓHANNIS G. BERGÞÓRSSONAR H/F.			
VERKFR MVFI		HAFNARFIRDI - SIMAR 53315 OG 50241	