




Samþykkt á fundi bygginga-
nefndar þ. 19. 8. 1981.
BYGGINGAFULLTRÚGIN
Í HAFNARFIRÐI
Sigurður

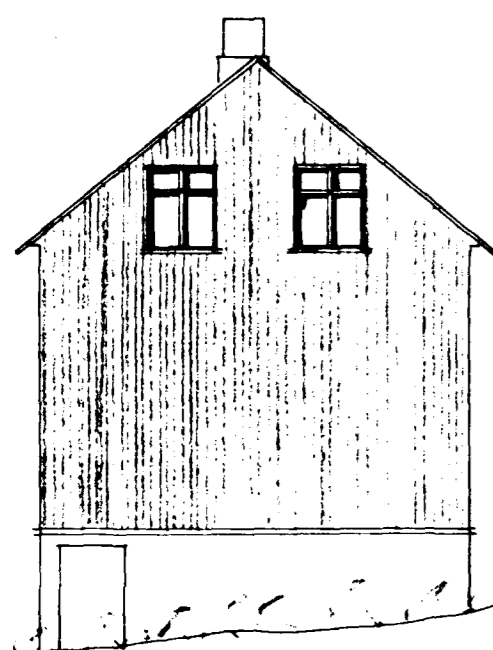


VESTUR
BREYTTIST EKKI

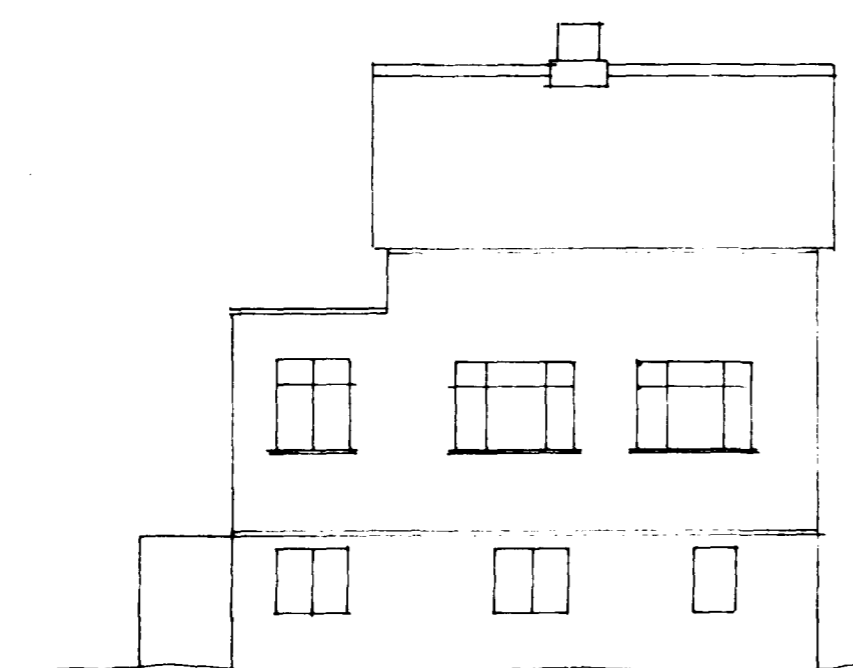


NORÐUR
FYRIR BREYTINGU

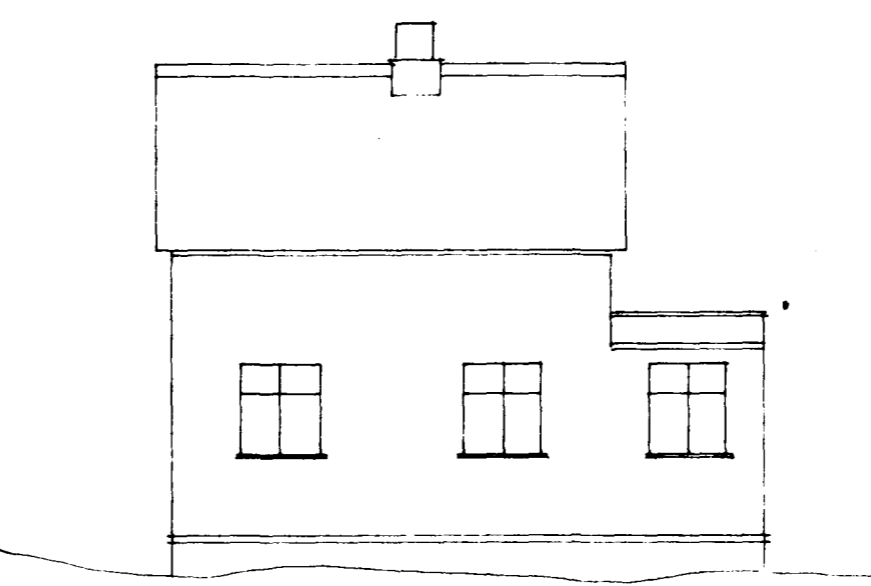


SUÐUR
FYRIR BREYTINGU

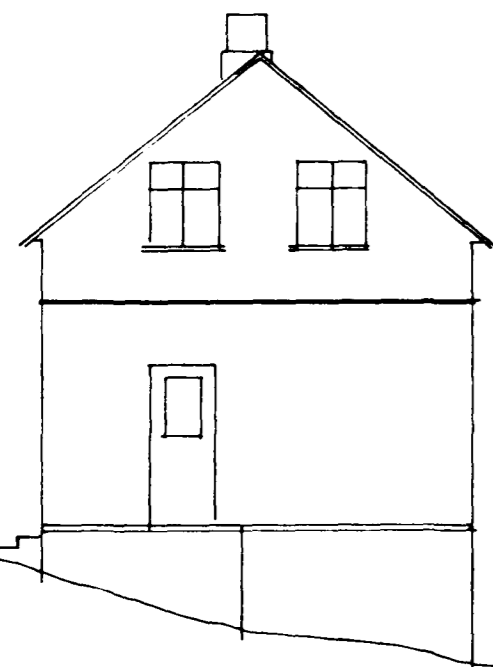


AUSTUR
FYRIR BREYTINGU

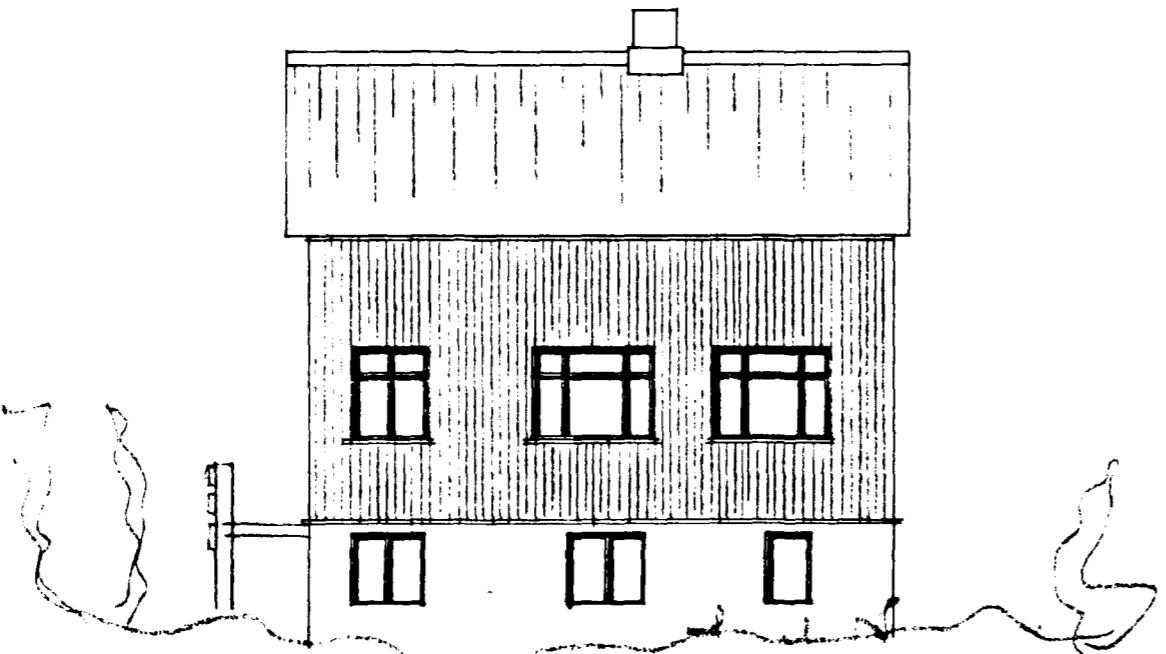


NORÐUR
EFTIR BREYTINGU

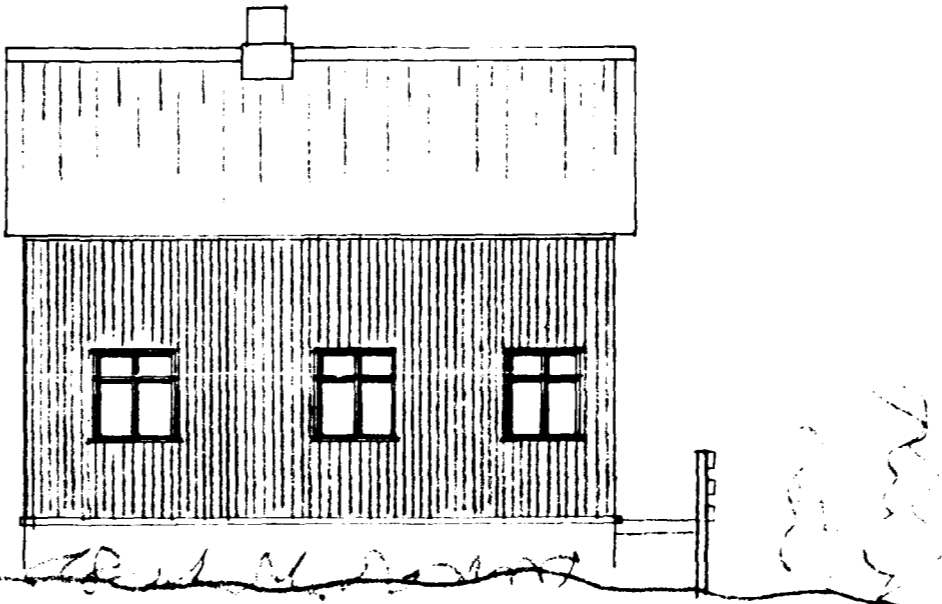


SUÐUR
EFTIR BREYTINGU

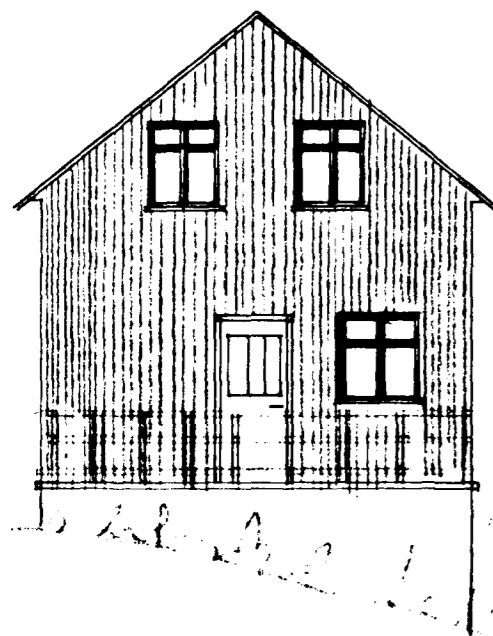


AUSTUR
EFTIR BREYTINGU

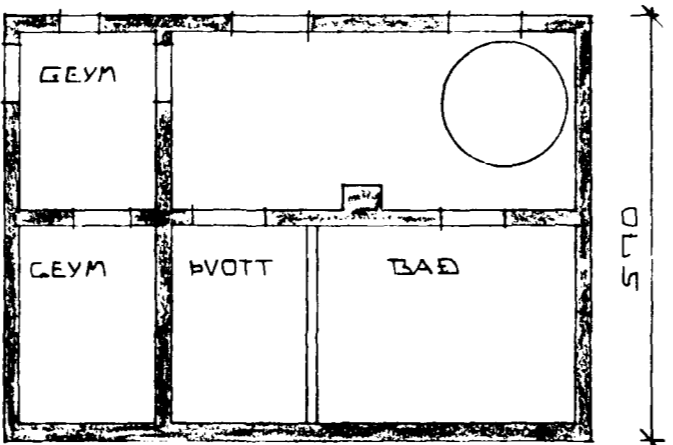

GRUNNMYND KJALLARI
370
870

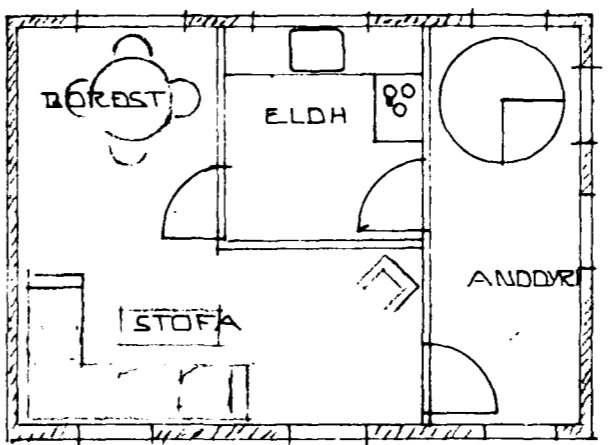

GRUNNMYND HÆÐ

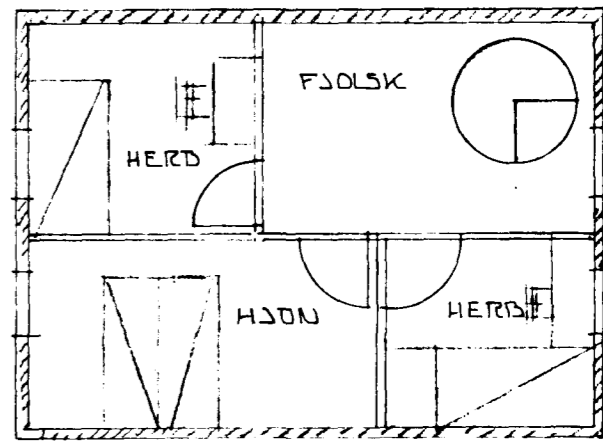

GRUNNMYND RÍS

1270-0090.01

BRATTAKINN 9 HAFNARFIRÐI (VIÐBYGGING)	DAGS. 17. AGUST 1981
	REIKN. <i>[Signature]</i>
	TEIKN. <i>[Signature]</i>
	VERK NR. 8122
MÆLIKV. 1:100	TEIKN NR. 01
SIGURÐUR ÞORLEIFSSON TEKNIFR. FT.F.I. STRANDGÖTU 11 HAFNARFIRÐI Sími 54951	