

**SKÝRINGAR**


FRAGANGUR A LODAMORKUM VERÐI GERÐUR I SAMRADI VIÐ LODARHAF AÐLIGGJANDI LODA ST/ERÐ OG STAÐSETNING LODA BYGGINGARREITA OG BILASTÆÐA ERU SYND A MELIBLOÐUM

2h= HUS A TVEIMUR HÆÐUM  
 G= REIKNJÓÐ HÆÐ A GOTU GANGSTETT, -STIG EÐA LODAMORKUM  
 L= LANDHÆÐ VIÐ LODAMORK (LEIÐBEINANDI)  
 H= HÆÐ A AÐKOMUGOLFI - SJA SKILMALA  
 F= TENGIHÆÐ A REGNVATNSFRARÆSI  
 F<sub>s</sub>= TENGIHÆÐ A SKOLPFRARÆSI

BAKRASARVATN HITAVEITU SKAL VEITA I REGNVATNSFRARÆSI NEYSLUVATNSHEIMÆÐAR ERU Ø90 mm PE100, NEMA ANNÐ SE SYNT A TEIKNINGU TENGIHÆÐ NEYSLUVATNSHEIMÆÐAR ER AÐ OLLU JOFNJU I 2 m UNDIR YFIRBORÐI LANDS

- +— NEYSLUVATNSHEIMÆÐ (MEÐ LOKA)
- REGNVATNSFRARÆSI
- SKOLPFRARÆSI

- E, F, R HUSAGERÐ, SJA SKILMALA
- (13) NUMER LODAR
- (25,215,1) NUMER AÐLIGGJANDI LODABLAÐA

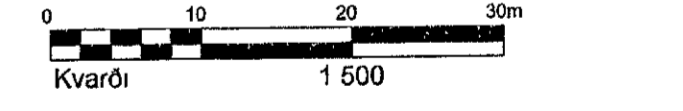

**BREYTINGAR**

Breyting A, 31 03 08/RBS Mon bætt a bakloðr og loðarmork hæðasett a ry  
 Breyting B, 03 10 08/GVB Breytt loðarskipulag samb af skipul- og byggingarfulttr 09 07 2008  
 Mon tekin af bakloðum Gjahellu 2, 4 og 6 Oðlaðst gildi 1 9 2008  
 Breyting C, 14 11 2019/EJ Breytt loðarskipulag samb af skipulags- og byggingaræði 10 9 2019  
 Oðlaðst gildi 16 10 2019, Breiðhella 4 og 6 byggingarmátr skelkaðr, bundin byggingarlina feld niður, hæðskúð mæmskæð, sett inn sameiginleg aðkomuleið að Breiðhella 2 og 4 og einstefnu utkeyrsla á lóð nr 6



BREIÐHELLA 4 OG 6	
HÆÐABLAÐ	27,103,6
Teikn nr	412,056
HELLNAHRAUN 2	
Mælt	VSB
Hannað	VSB
Teiknað	EJ
Breytt	14 11 2019, HÆÐABLAÐ FRÁ VSB UPPFÆRT
HJÁ SKIPULAGS OG BYGGINGASVIÐI HAFNARFJARÐAR	