


GRUNNMYND 1:50


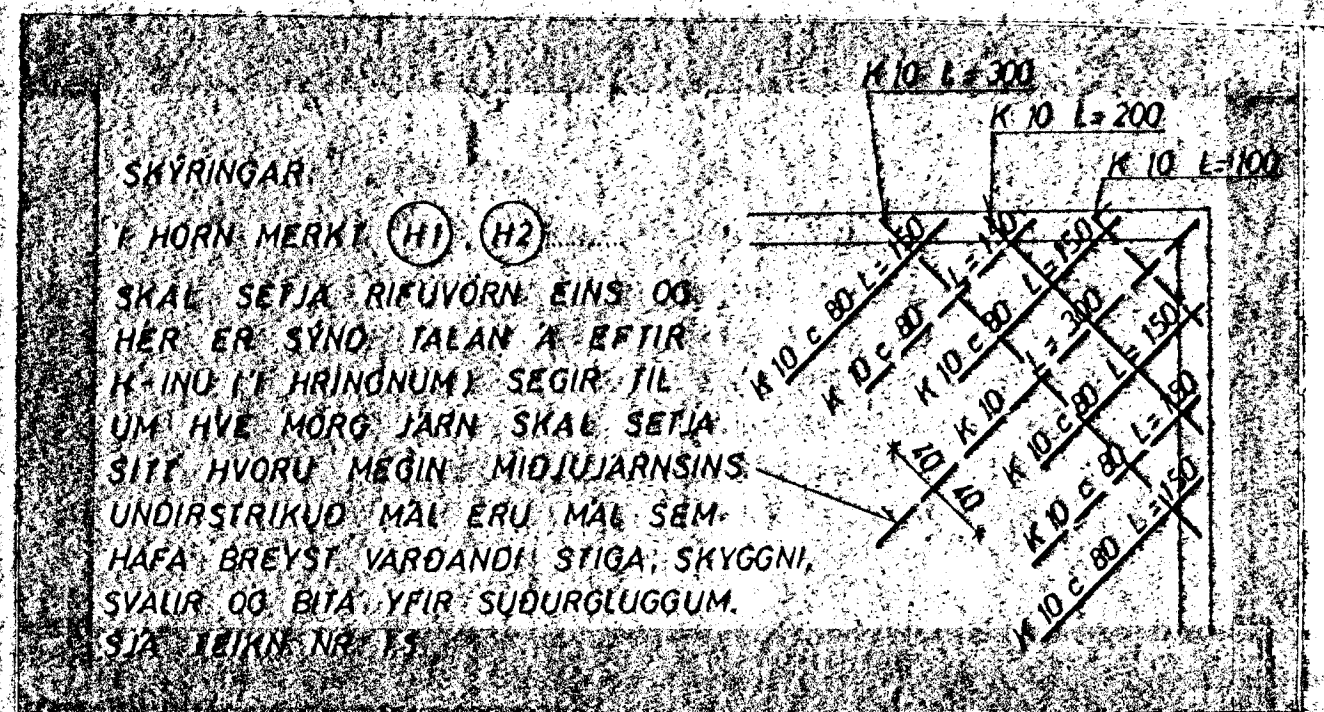


SKYRINGAR  
 Í HORN MÉRKI (H1) (H2)  
 SKAL SETJA RIFUVÖRN EINS OG  
 HÉR ER SÝND TALAN A-BTÍR  
 K-INDI FT HRINGNUMYR SEGIR TIL  
 UM HVE MÖRG JARN SKAL SETJA  
 SITT HVORU MEGIN MIDJARNINS  
 UNDIRSTRÍKVD MÁL ERU MÁL SÉM  
 HÁFA BREYST VARDANDI STIGA, SKYGGNI,  
 SVALAR OG BITA YFIR SÚÐURGLUGGUM.  
 SJÁ TEIKN NR 11

SKYRINGAR

TAKNAR STAL Í EFRA BORDI PLÖTU  
 NEÐRA

(15) PLÖTUBYKKI 1 cm  
 UPPMÉD DYRUM OG GLUGGUM KOMI 2 K 10,  
 EINS UNDIR GLUGGUM, EN YFIR 3 K 10,  
 NEMA ANNAÐ SE SYNT JARNIN GANGI  
 MINNST 60 cm ÚT FYRIR OP  
 Í EFSTU STEYPUSKIL TIL FESTINGAR  
 A SPERRUM R 8 c 20 L=100,  
 STEYPA S 160  
 K MÉRKIR KAMBSTAL HS 10  
 R STEYPUSTYRKJARJARN ST 37  
 Í STEYPUSKIL KOMI K 8 c 35 L=90, NEMA ANNAÐ SE SYNT  
 SETJA SKAL K 10 c 20 LÖÐRETT OG  
 K 10 c 30 LARETT Í INNRI HLÍÐ VEGGJA,  
 ÞAR SEM EINHLIÐA FYLING KEMUR  
 AÐRAR SKYRINGAR SJÁ TEIKN NR 11

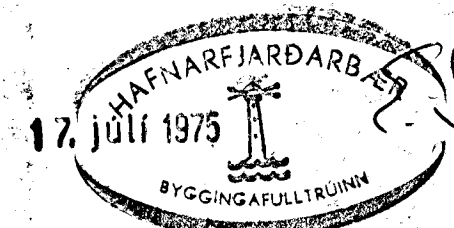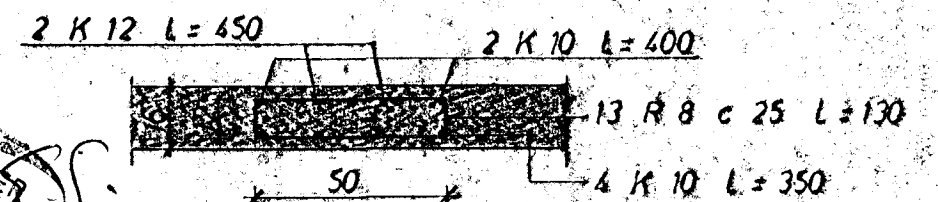

SNÍÐ A 1:20

<b>BREIÐVANGUR 11</b>		MÆLIKVARÐI 1:50 1:20	VERM 7438 A	TEIKN NR 1.3
<b>PLATA YFIR 1. OG 2. HÆÐ</b>		Hannað: <i>HS</i> Teiknað: <i>TEL</i>	Yfirfarir: <i>HS</i> Samb: <i>HS</i>	DAGS MARS 75
<b>JÓHANN GUNNAR BERGÞÓRSSON</b> VERKFR MAFI STRANDGÖTU 11 — HAFNARFJORDI — Sími 53315		BREYTT		