



LYKKJUR HJÁ GLUGGA  
7 R 8 c 25 L=100

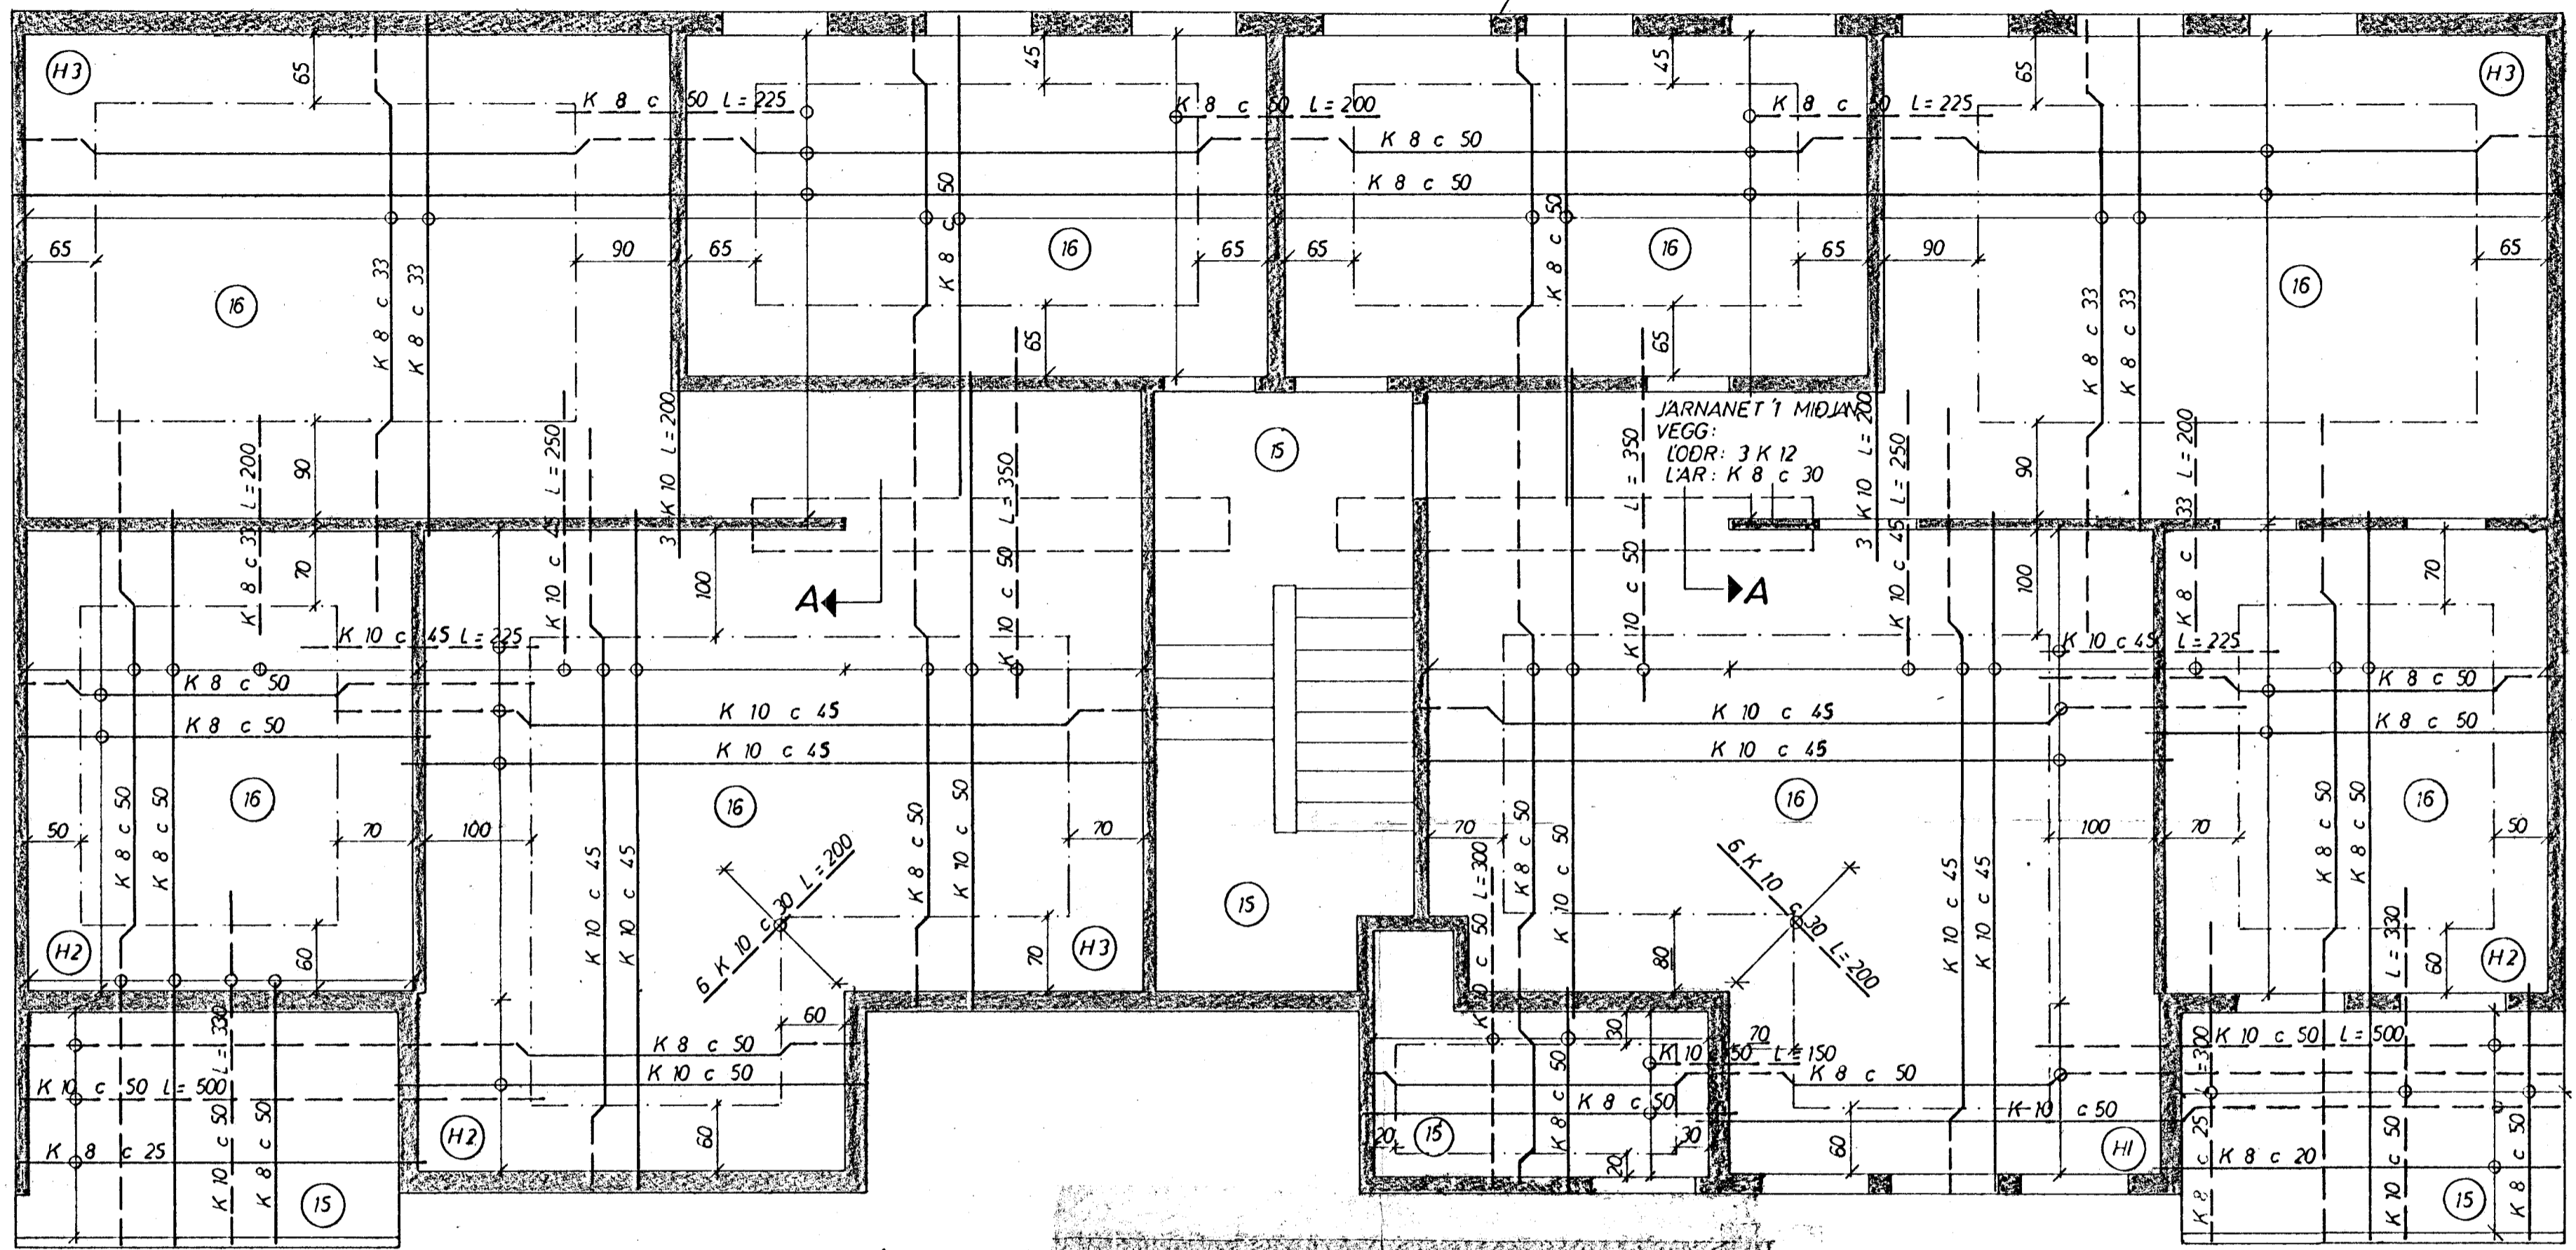

GRUNNMYND 1:50

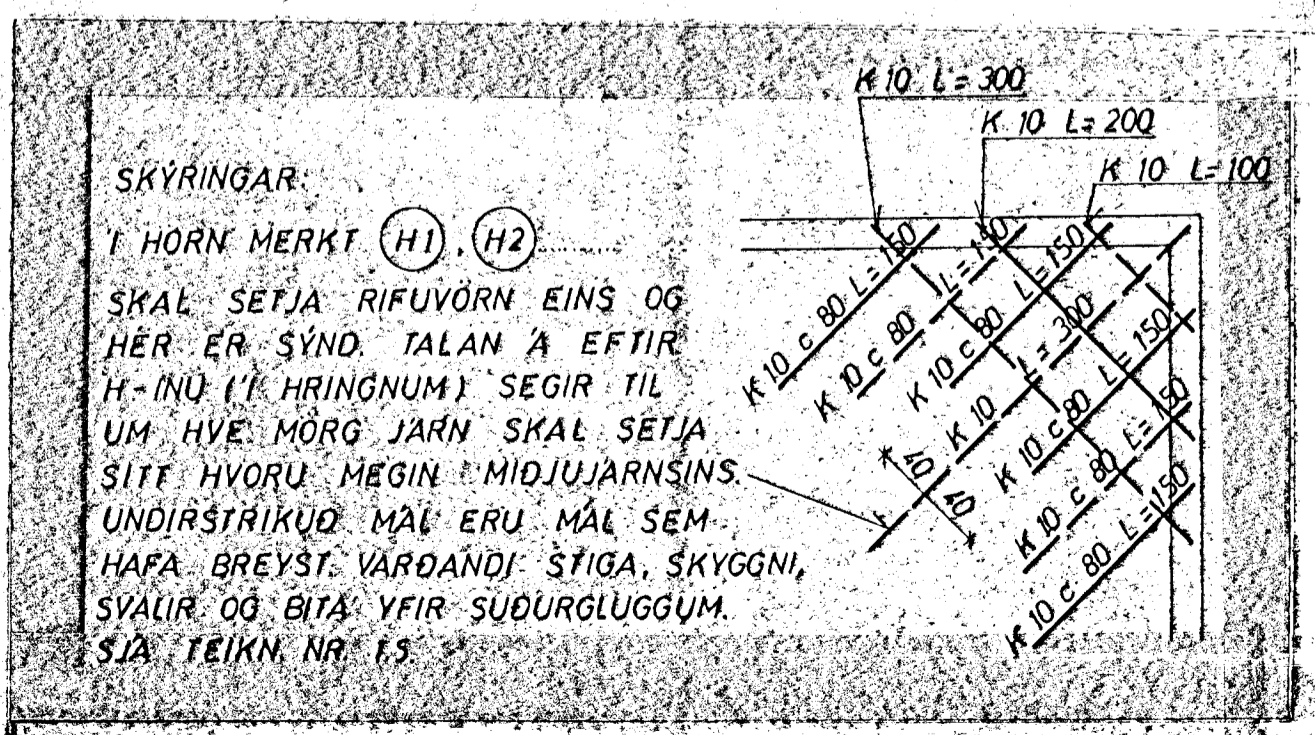


SKÝRINGAR:  
I HORN MERKT (H1), (H2)  
SKAL SETJA RIFUVÖRN EINS OG  
HÉR ER SÝND TALAN Á EFTIR  
H-INGU (K HRINGNUM) SEGIR TIL  
UM HVE MÖRG JARN SKAL SETJA  
SITF HVORU MEGIN MIDJARNINS.  
UNDIRSTRIKUÐ MÁL ERU MÁL SEM  
HAFA BREYST VARDANDI STIGA, SKYGGNI,  
SVÁLIR OG BITA YFIR SÚÐRGLUGGUM.  
SJA TEIKN NR 15.

SKÝRINGAR:

TAKNAR STAL Í EFRA BORDI PLÖTU  
NEDRA

(15) PLÖTUÞYKKI 1 cm  
UPPMED DYRUM OG GLUGGUM KOMI 2 K 10,  
EINS UNDIR GLUGGUM, EN YFIR 3 K 10,  
NEMA ANNAD SE SÝNT JARNIN GANGI  
MINNST 60 cm ÚT FYRIR OP  
EFSTU STEYPUSKIL TIL FESTINGAR  
A SPERRUM R 8 c 20 L=100,  
STEYPA S 160  
K MERKIR KAMBSTAL KS 40  
R STEYPUSTYRKJARJARN ST 37  
STEYPUKIL KOMI K 8 c 35 L=90, NEMA ANNAD SE SÝNT  
SETJA SKAL K 10 c 20 LÖÐRETT OG  
K 10 c 30 LARETT Í INNRI HLÍÐ VEGGJA,  
ÞAR SEM EINHLIÐA FYLING KEMUR  
ADRAR SKÝRINGAR SJA TEIKN NR. 15

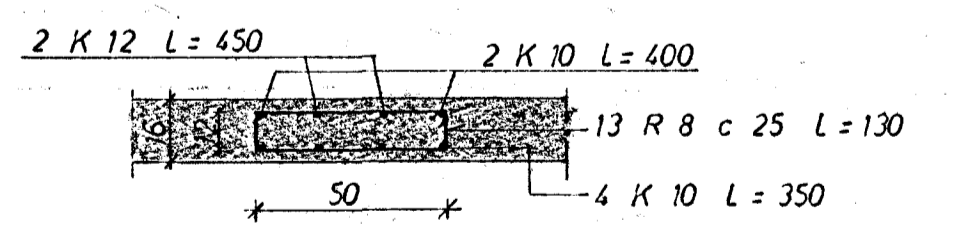

SNÍÐ A 1:20

24. Juni 1975

<b>BREIÐVANGUR II</b>			MÆLIKVARDI 1:50 1:20	VERK 7436 A	TEIKN NR <b>1.2.</b>
<b>PLATA YFIR KJALLARA</b>			Hannað: <i>ds</i> Teiknað: TEL	Yfirfarið: <i>ds</i> Samb:	DAG9 MARS '75
JÓHANN GUNNAR BERGPÖRSSON VERKFR MVFI STRANDGÖTU 11 — HAFNARFIRÐI — SÍMI 53315			BREYTT		