



LYKKJUR HJÁ GLUGGA  
7 R 8 c 25 L=100

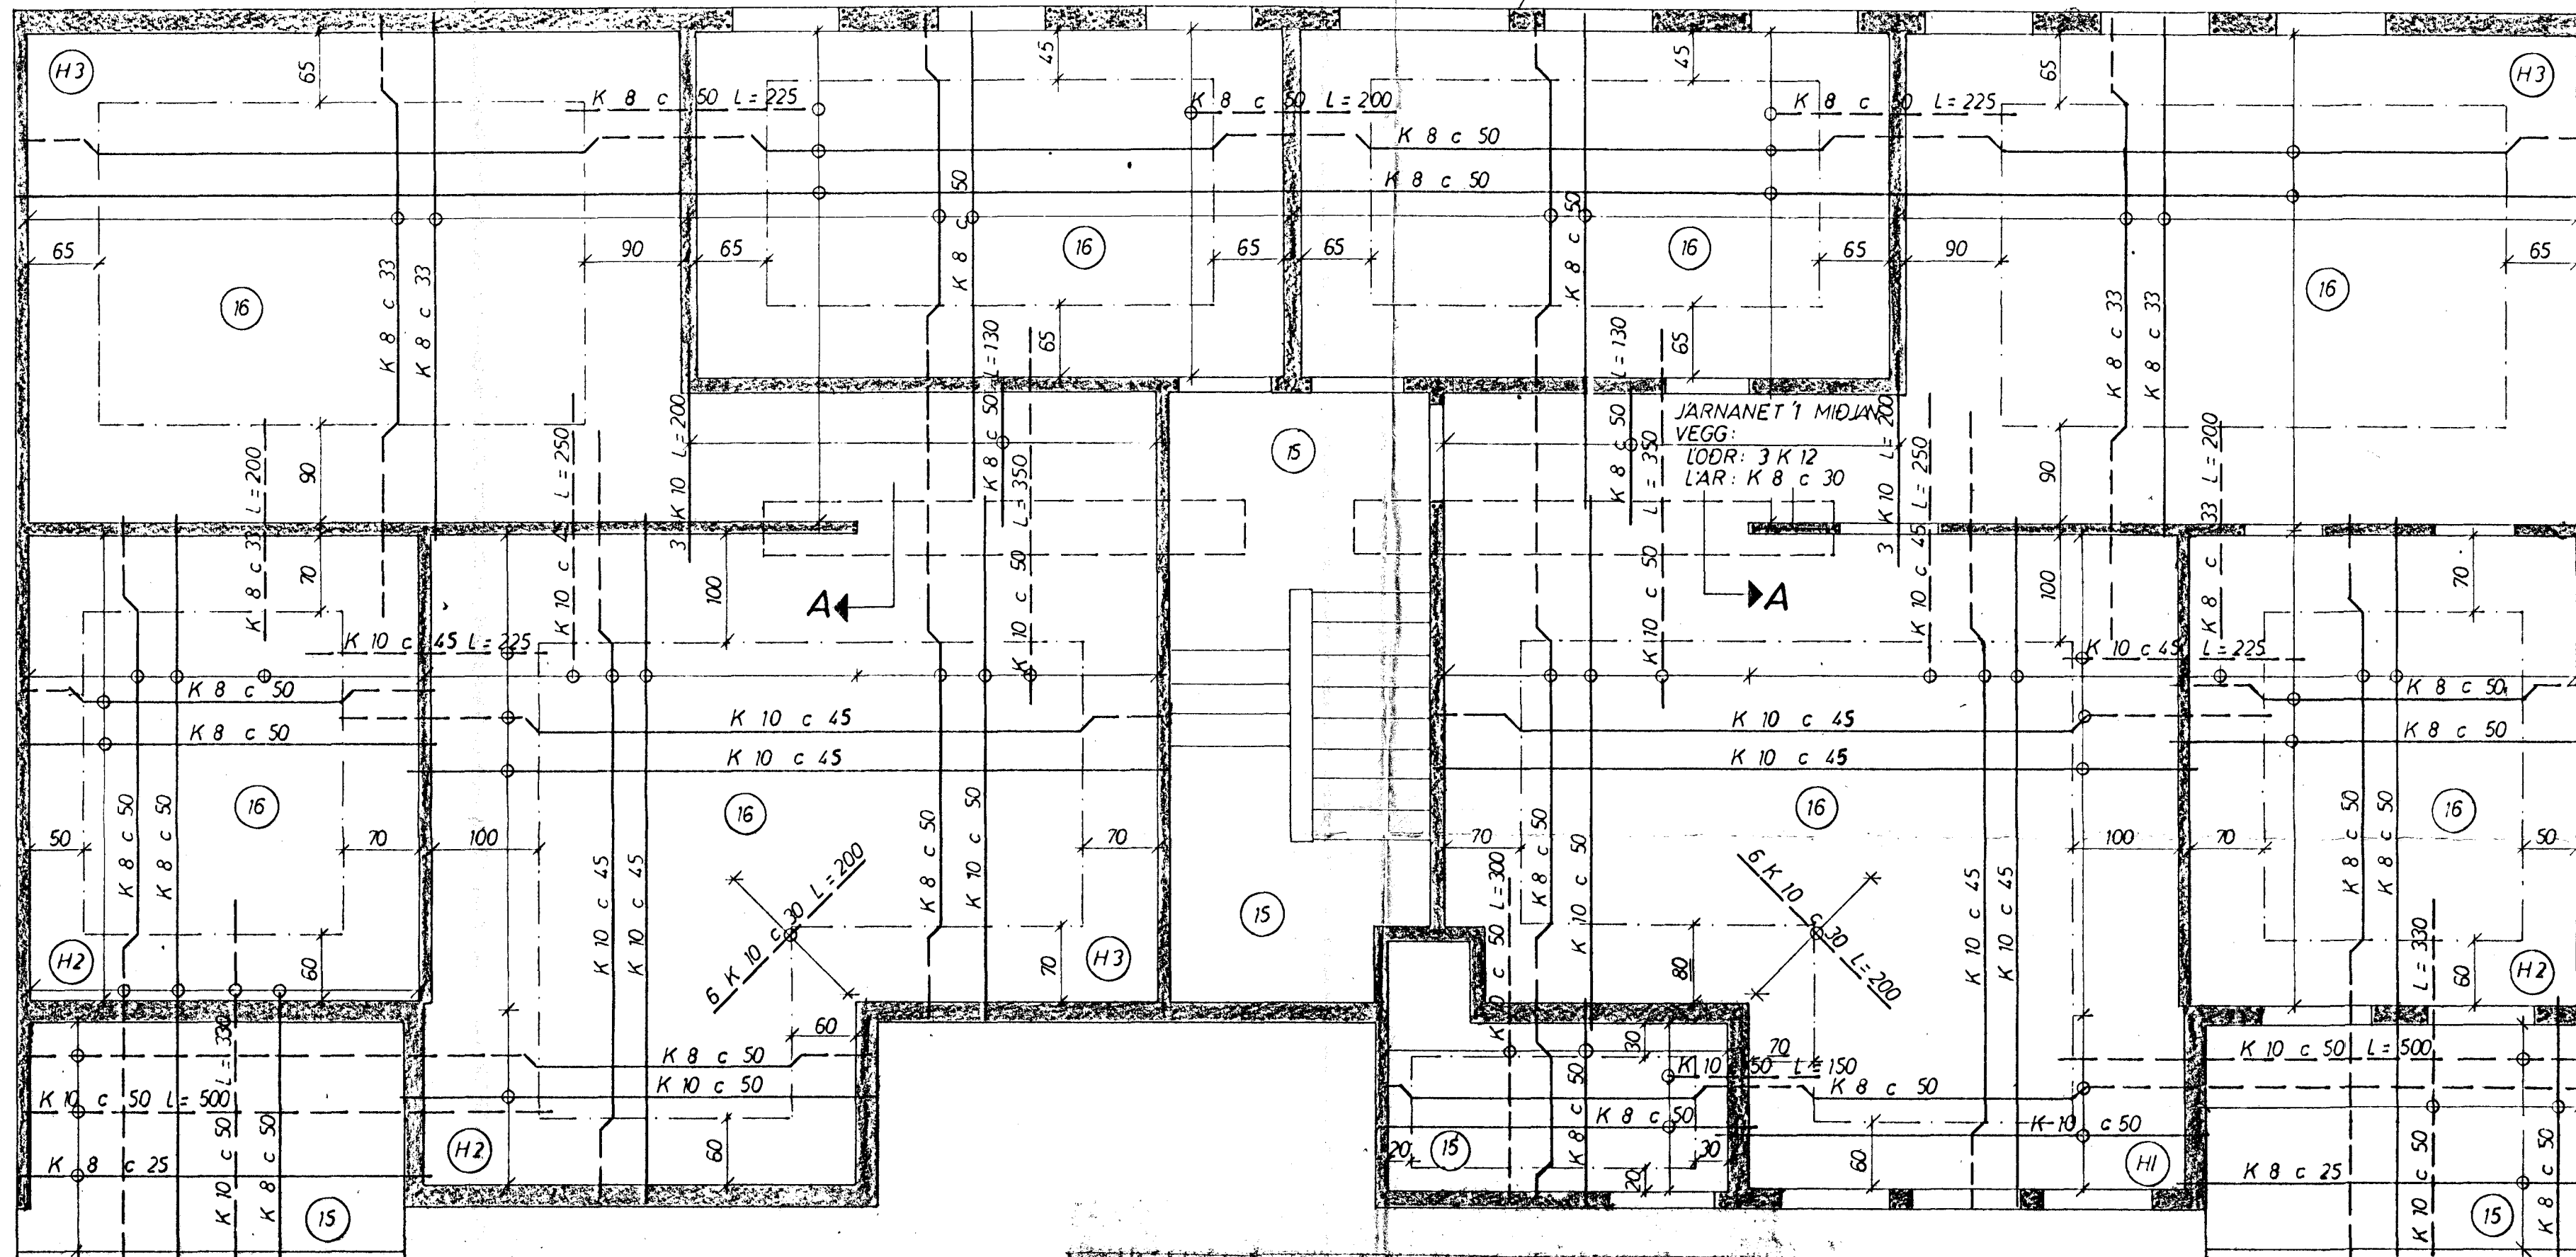

GRUNNMYND 1:50

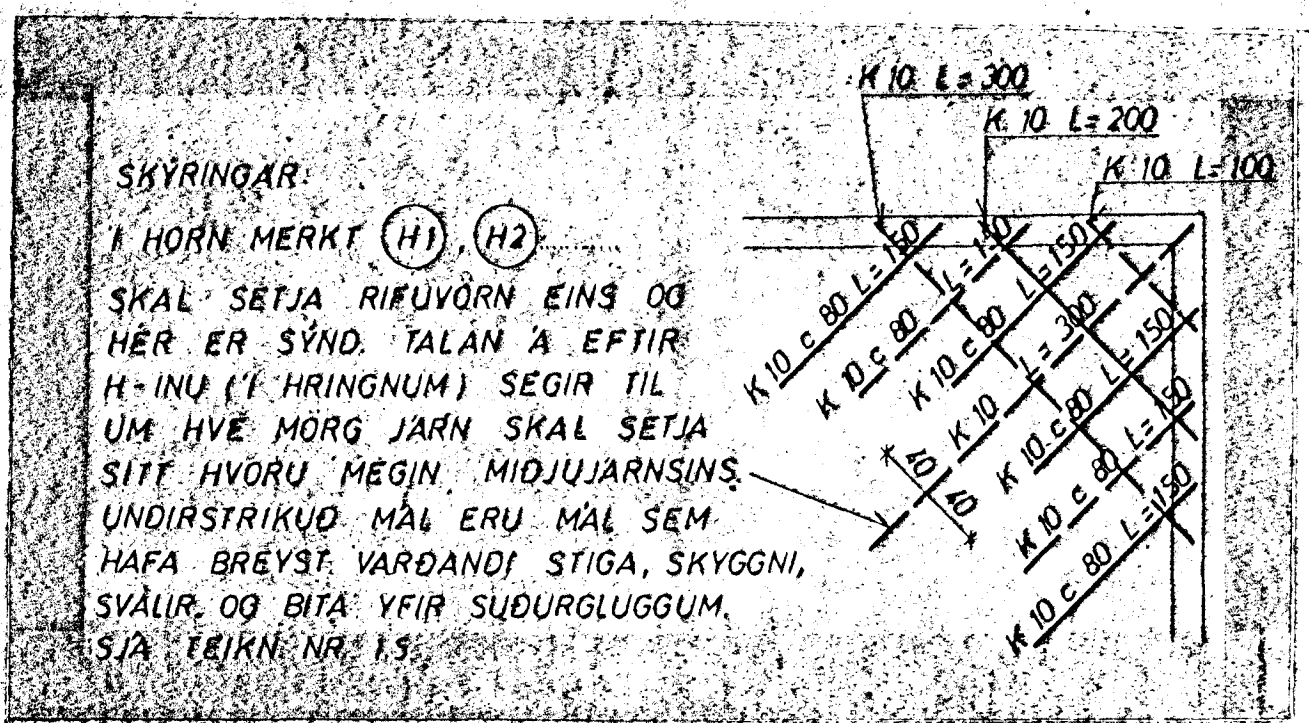


SKÝRINGAR:

I HORN MERKT (H1), (H2) SKAL SETJA RIFUVÖRN EINS OG HÉR ER SÝND. TALAN A EFTIR H-INU (I HRINGNUM) SEGIR TIL UM HVE MÖRG JARN SKAL SETJA SITT HVÖRU MEGIN. MIÐJARNINS UNDIRSTRIKUD MÁL ERU MÁL SEM Hafa BRÉYST VARDANDI STIGA, SKYGGNI, SVÁLIR OG BITA YFIR SUDURGLUGGUM. SJA TEIKN NR 15.

SKÝRINGAR:

TAKNAR STAL I EFRA BORDI PLÖTU  
NEDRA

(15) PLÖTUÞYKKT 1 cm  
UPPMED DYRUM OG GLUGGUM KOMI 2 K 10, EINS UNDIR GLUGGUM, EN YFIR 3 K 10, NEMA ANNAD SE SYNT JARNIN GANGI MINNST 60 cm UT FYRIR OP I EFSTU STEYPUSKIL TIL FESTINGAR A SPERRUM R 8 c 20 L=100.  
STEYPA S 160  
K MERKIR KAMBSTAL KS 40  
R STEYPUSTYRKJARJARN ST 37  
I STEYPUSKIL KOMI K 8 c 35 L=90, NEMA ANNAD SE SYNT SETJA SKAL K 10 c 20 LÖÐRETT OG K 10 c 30 LARÉTT I INNRI HLID VEGGJA, ÞAR SEM EINHLEIDA FYLING KEMUR ADRAR SKÝRINGAR SJA TEIKN NR 11

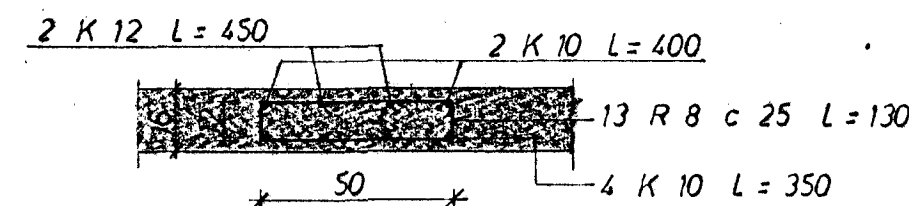

SNID A 1:20

BREIÐVANGUR 13	MÆLIKVARDI 1:50 1:20	VERK 7436 B	TEIKN NR 1.2.
	Hannað: <i>AS</i> Teiknað: <i>JEL</i>	Yfirfarið: <i>AS</i> Samb: <i>AS</i>	DAGS MARS '75
JÓHANN GUNNAR BERGPÖRSSON VERKFR MVFI STRANDGÖTU 11 — HAFNARFIRDI — SíMI 53315		BREYTT	