


GRUNNMYND 1:50

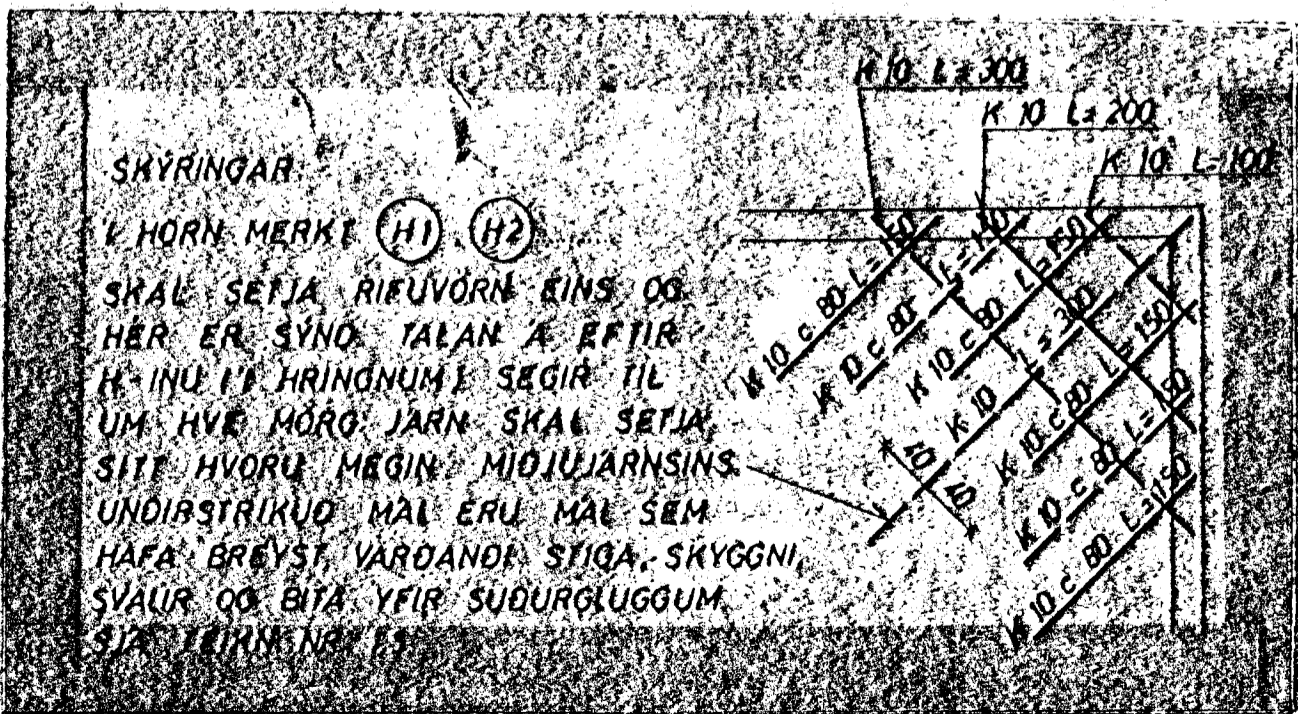



SKÝRINGAR

V. HORN MERKE (H1) (H2)  
 SKAL SETJA RÍFUVÖRN EINS OG  
 HÉR ER SÝND TALAN A EFTIR  
 K. INU Í HRINGNUM SEGIR TIL  
 UM HVE MÓRO JARN SKAL SETJA  
 SITT HVORU MEGIN MIÐJARNINS  
 UNDIRSTRIKUÐ MÁL ERU MÁL SEM  
 HAFAR BREYST VARDANDI STIGA, SKYGGNI,  
 SVAUR OG BITA YFIR SUBURGLUGGUM,  
 STA TEIKN NR 1

SKÝRINGAR

--- TAKNAR STAL Í EFRA BORDI PLÖTU  
 NEDRA ---

(15) PLÖTUÞYKKT 1 cm  
 UPPMÉÐ DYRUM OG GLUGGUM KOMI 2 K 10,  
 EINS UNDIR GLUGGUM, EN YFIR 3 K 10,  
 NEMA ANNAD SE SYNT JARNIN GANGI  
 MINNST 60 cm ÚT FYRIR ÖP  
 EFSTU STEYPUKIL TIL FESTINGAR  
 A SPERRUM R 8 c 20 L=100  
 STEYPA S 160  
 K MERKIR KAMBSTAL KS 40  
 R STEYPUSTYRKARJARN ST 37  
 STEYPUKIL KOMI K 8 c 33 L=90, NEMA ANNAD SE SYNT  
 SETJA SKAL K 10 c 20 LÖDRETT OG  
 K 10 c 30 LARETT Í INNRI HLÍÐ VEGGJA,  
 HÉR SEM EINHLIÐA FYLING KEMUR  
 AÐRAR SKÝRINGAR SJA TEIKN NR 1

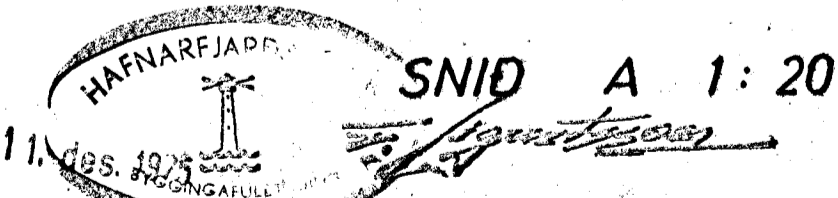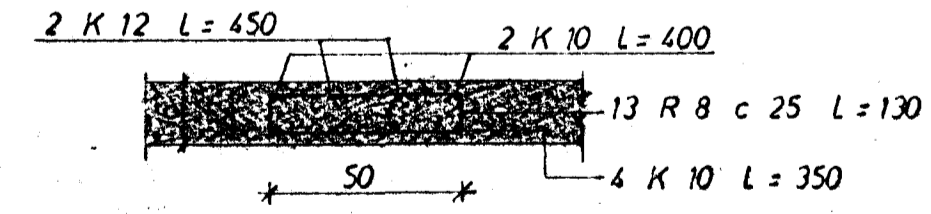

<b>BREIÐVANGUR 13</b>			MÆLIKVARÐI 1:50	VERK 7436 B	TEIKN NR 1.3
<b>PLATA YFIR 1. OG 2. HÆÐ</b>			Hannað: <i>JB</i>	Yfirlitað: <i>JB</i>	DAGS MARS '75
<b>JÓHANN GUNNAR BERGPÓRSSON</b> VERKFR MVFI STRANDGÖTU 11 — HAFNARFIRÐI — Sími 53316			Teiknað: <i>JEL</i>	Samb: <i>JB</i>	
			BREYTT		