



GRUNNMYND 1: 50

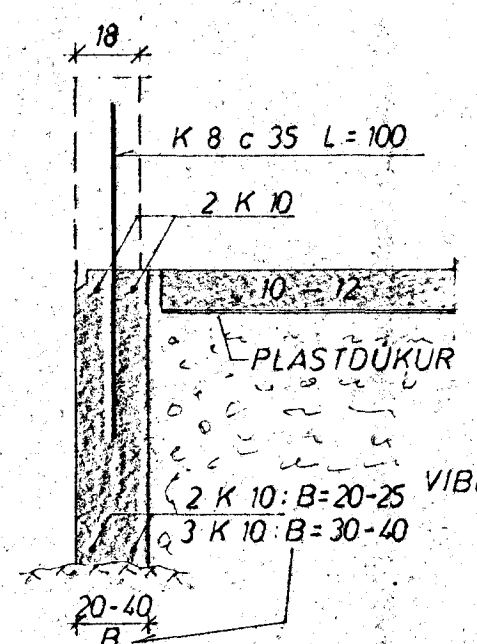

SNID 1 ÚTVEGG
1: 20

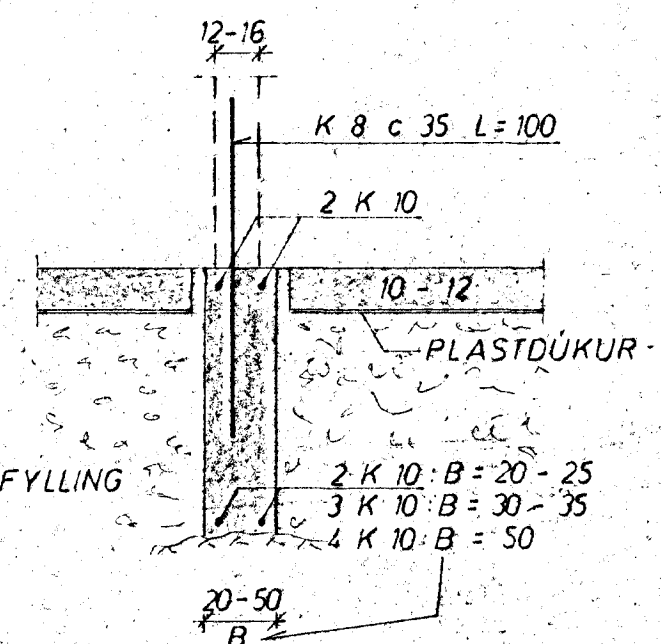

SNID 1 INNVEGG
1: 20



SKÝRINGAR:
 UNDIRSTÖÐUR STANDI A KLOPP
 EKKI MINNA EN 35 cm. UNDIR YFIRBORDI.
 STEYPUGÆÐI.
 1 UNDIRSTÖÐUM OG GÖLFPLÖTU S 160 SKV ÍST 10
 K MERKIR KAMBSTAL KS 40
 c — FJARLÆGD MILLI JARNA MIÐJU A MIÐJU
 MESTA ALAG A GRUNN 30 KG / CM²
 ÞAR SEM EINHLEDA FYLLING KEMUR AD VEGGIUM
 SKAL SETJA K 10 c 20 LÖÐRETT OG K 10 c 30 LARETT
 1 BA HLID VEGGJANNA SEM ER FJÆR FYLLINGUNNI
 LARETT JARN I UNDIRSTÖÐUM SKULU VERA HEIL FYRIR HORN
 I STEYPUKIL KOMI K 8 c 35 L= 90; NEMA
 ANNAD SE SYNT
 UNDIRSTRIKUD MAL ERU MAL SEM HAFU BREYTT.

| | | | |
|--|--|--|-----------------|
| BREIDVANGUR 13 | MÆLIKVARDI 1: 20 1: 50 | VERK 7436 | TEIKN NR 1.1 |
| UNDIRSTÖÐUR | Hannað: <i>HS</i> Teiknað: <i>JLL</i> | Yfirfarið: <i>HS</i> Samb: <i>JCB</i> | DAGS FEB '75 |
| JÓHANN GUNNAR BERGPÓRSSON VERKFR MVFI STRANDGÓTU 11 — HAFNARFIRÐI — SÍMI 53315 | BREYTT | | |