


SKÝRINGAR:

- VS VATNSSALERNI
- HL HANDLAUG
- S STEYPIBÁÐ
- B BAÐ
- SV SKOLVASKUR
- ÞV ÞVOTTAVEL
- EV ELDHÚSVASKUR
- UV UPPÞVOTTAVEL
- GN GÖLFNIDURFALL
- Þ ÞAKNIDURFALL
- ST STEYPURÖR
- J STEYPUJARNSRÖR
- BR BRUNNUR

FRÆRENNSLI:

EFNI OG FRAGANGUR LAGNA
SKAL VERA SAMKVÆMT
BYGGINGASAMÞYKKT HAFNARFJARDAR
OG REGLUGERÐ UM HOLRÆSI
I REYKJAVÍK.

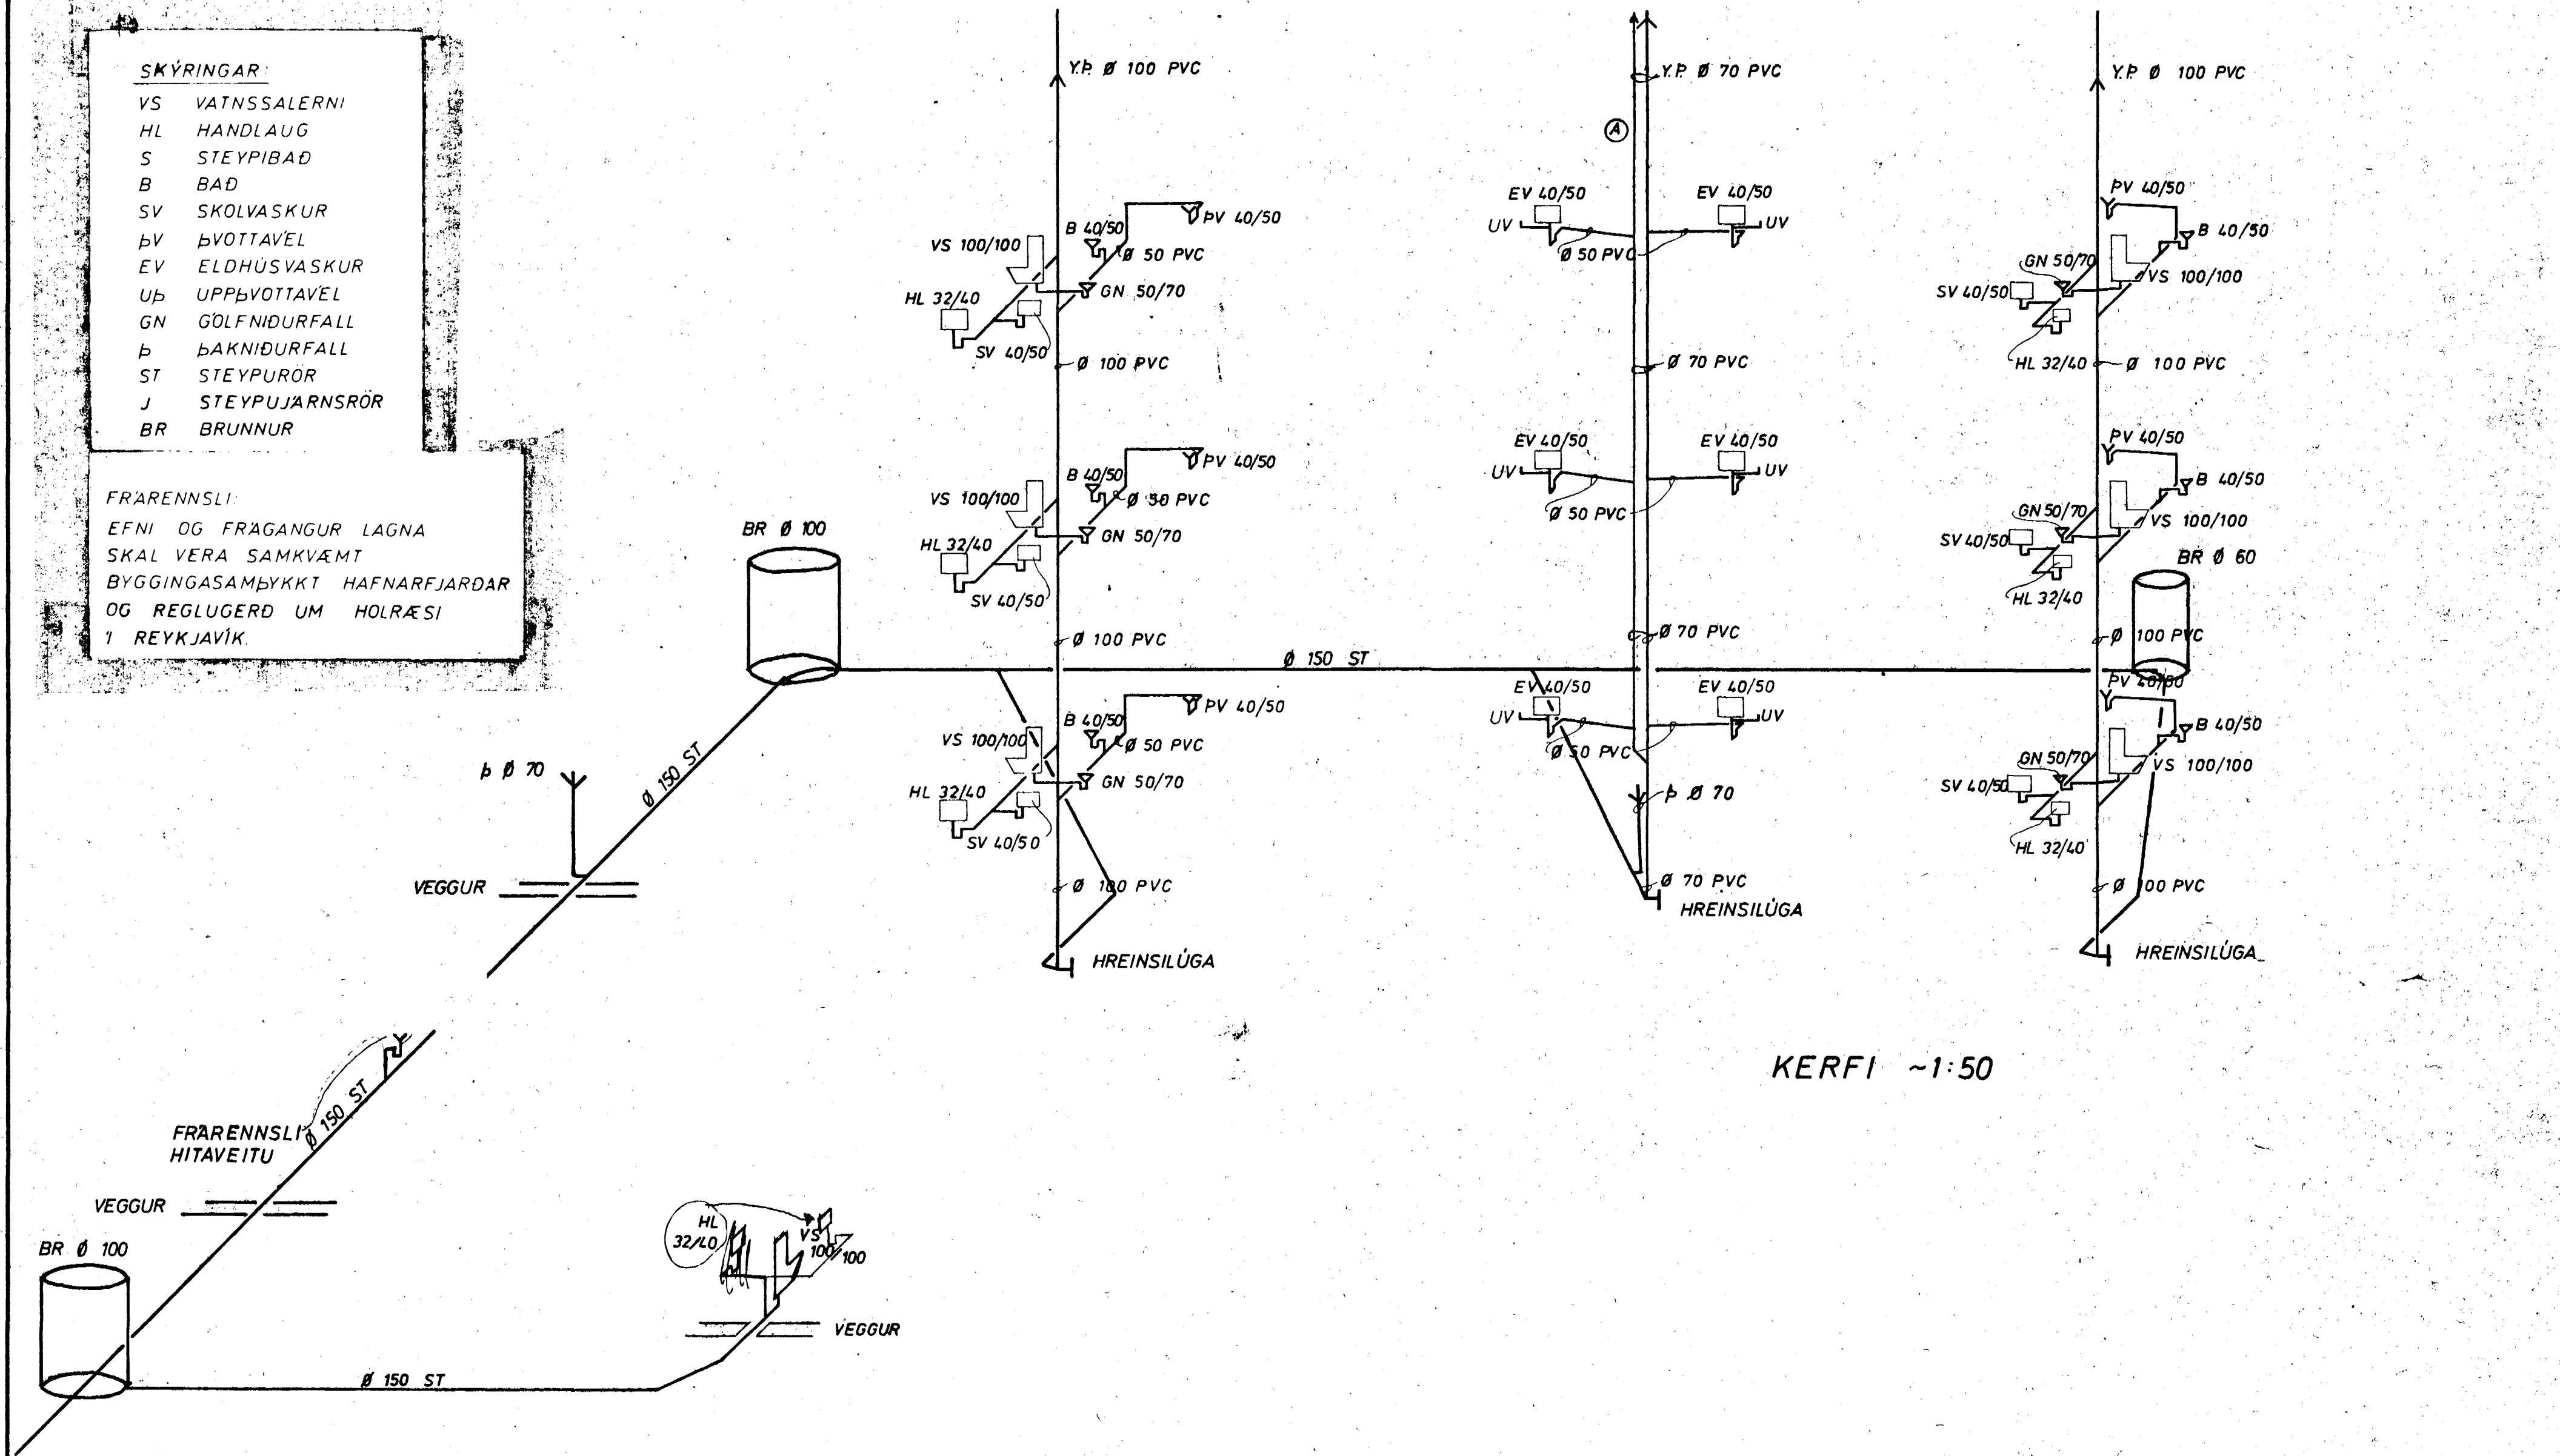

KERFI ~1:50

Ⓐ BREYTT SAMKV. ÓSK BYGGINGARFULLTRÚA JAN. '76

BREIÐVANGUR 13	MÆLIKVÁRDI ~1:50	VERK 7436 B	TEIKN NR 2.3
FRÆRENNSLISLÖGN - KERFI	Hannað: J.S. Teiknað: I.E.L.	Yfirlarið: Samb: AB	DAGS DES. 74'
JÓHANN GUNNAR BERGÞÓRSSÓN VERKFR MVFI STRANDGÖTU 11 — HAFNARFIRÐI — SÍMI 53315	BREYTT Ⓐ JAN '76		