



**SKÝRINGAR**

- KALT VATN
  - HEITT VATN
  - KALDAVATNSKRANI
  - HEITA
  - RENNILOKI
  - MEÐ SPINDLI UPPÚR JÖRÐ
  - EINSTREYMISLOKI
  - VATNSMELIR
  - GV — GARDVATN
  - SL — SLÖNGUKRANI
- PÍPUR SKULU EINANGRAÐAR MEÐ 20mm GLERULLARHÓLKUM OG VAFÐAR MEÐ PLASTDÚK. ALLT EFNI, PÍPUR OG FITTINGS, SKAL VERA GALVANISERAÐ.
- KERFI SKAL PRÓFA MEÐ KÖLDU VATNI OG 6 KG /cm<sup>2</sup> PRÝSTINGI.
- BALLOFIX RENNILOKAR SÉU VIÐ HVERT TÆKI EINSTREYMISLOKI VIÐ PVOTTAVÉLAR.
- FRAGANGUR INNTAKS OG LOFTPÚÐAR SKV. FORSKR. VATNSV. REYKJAVÍKUR.

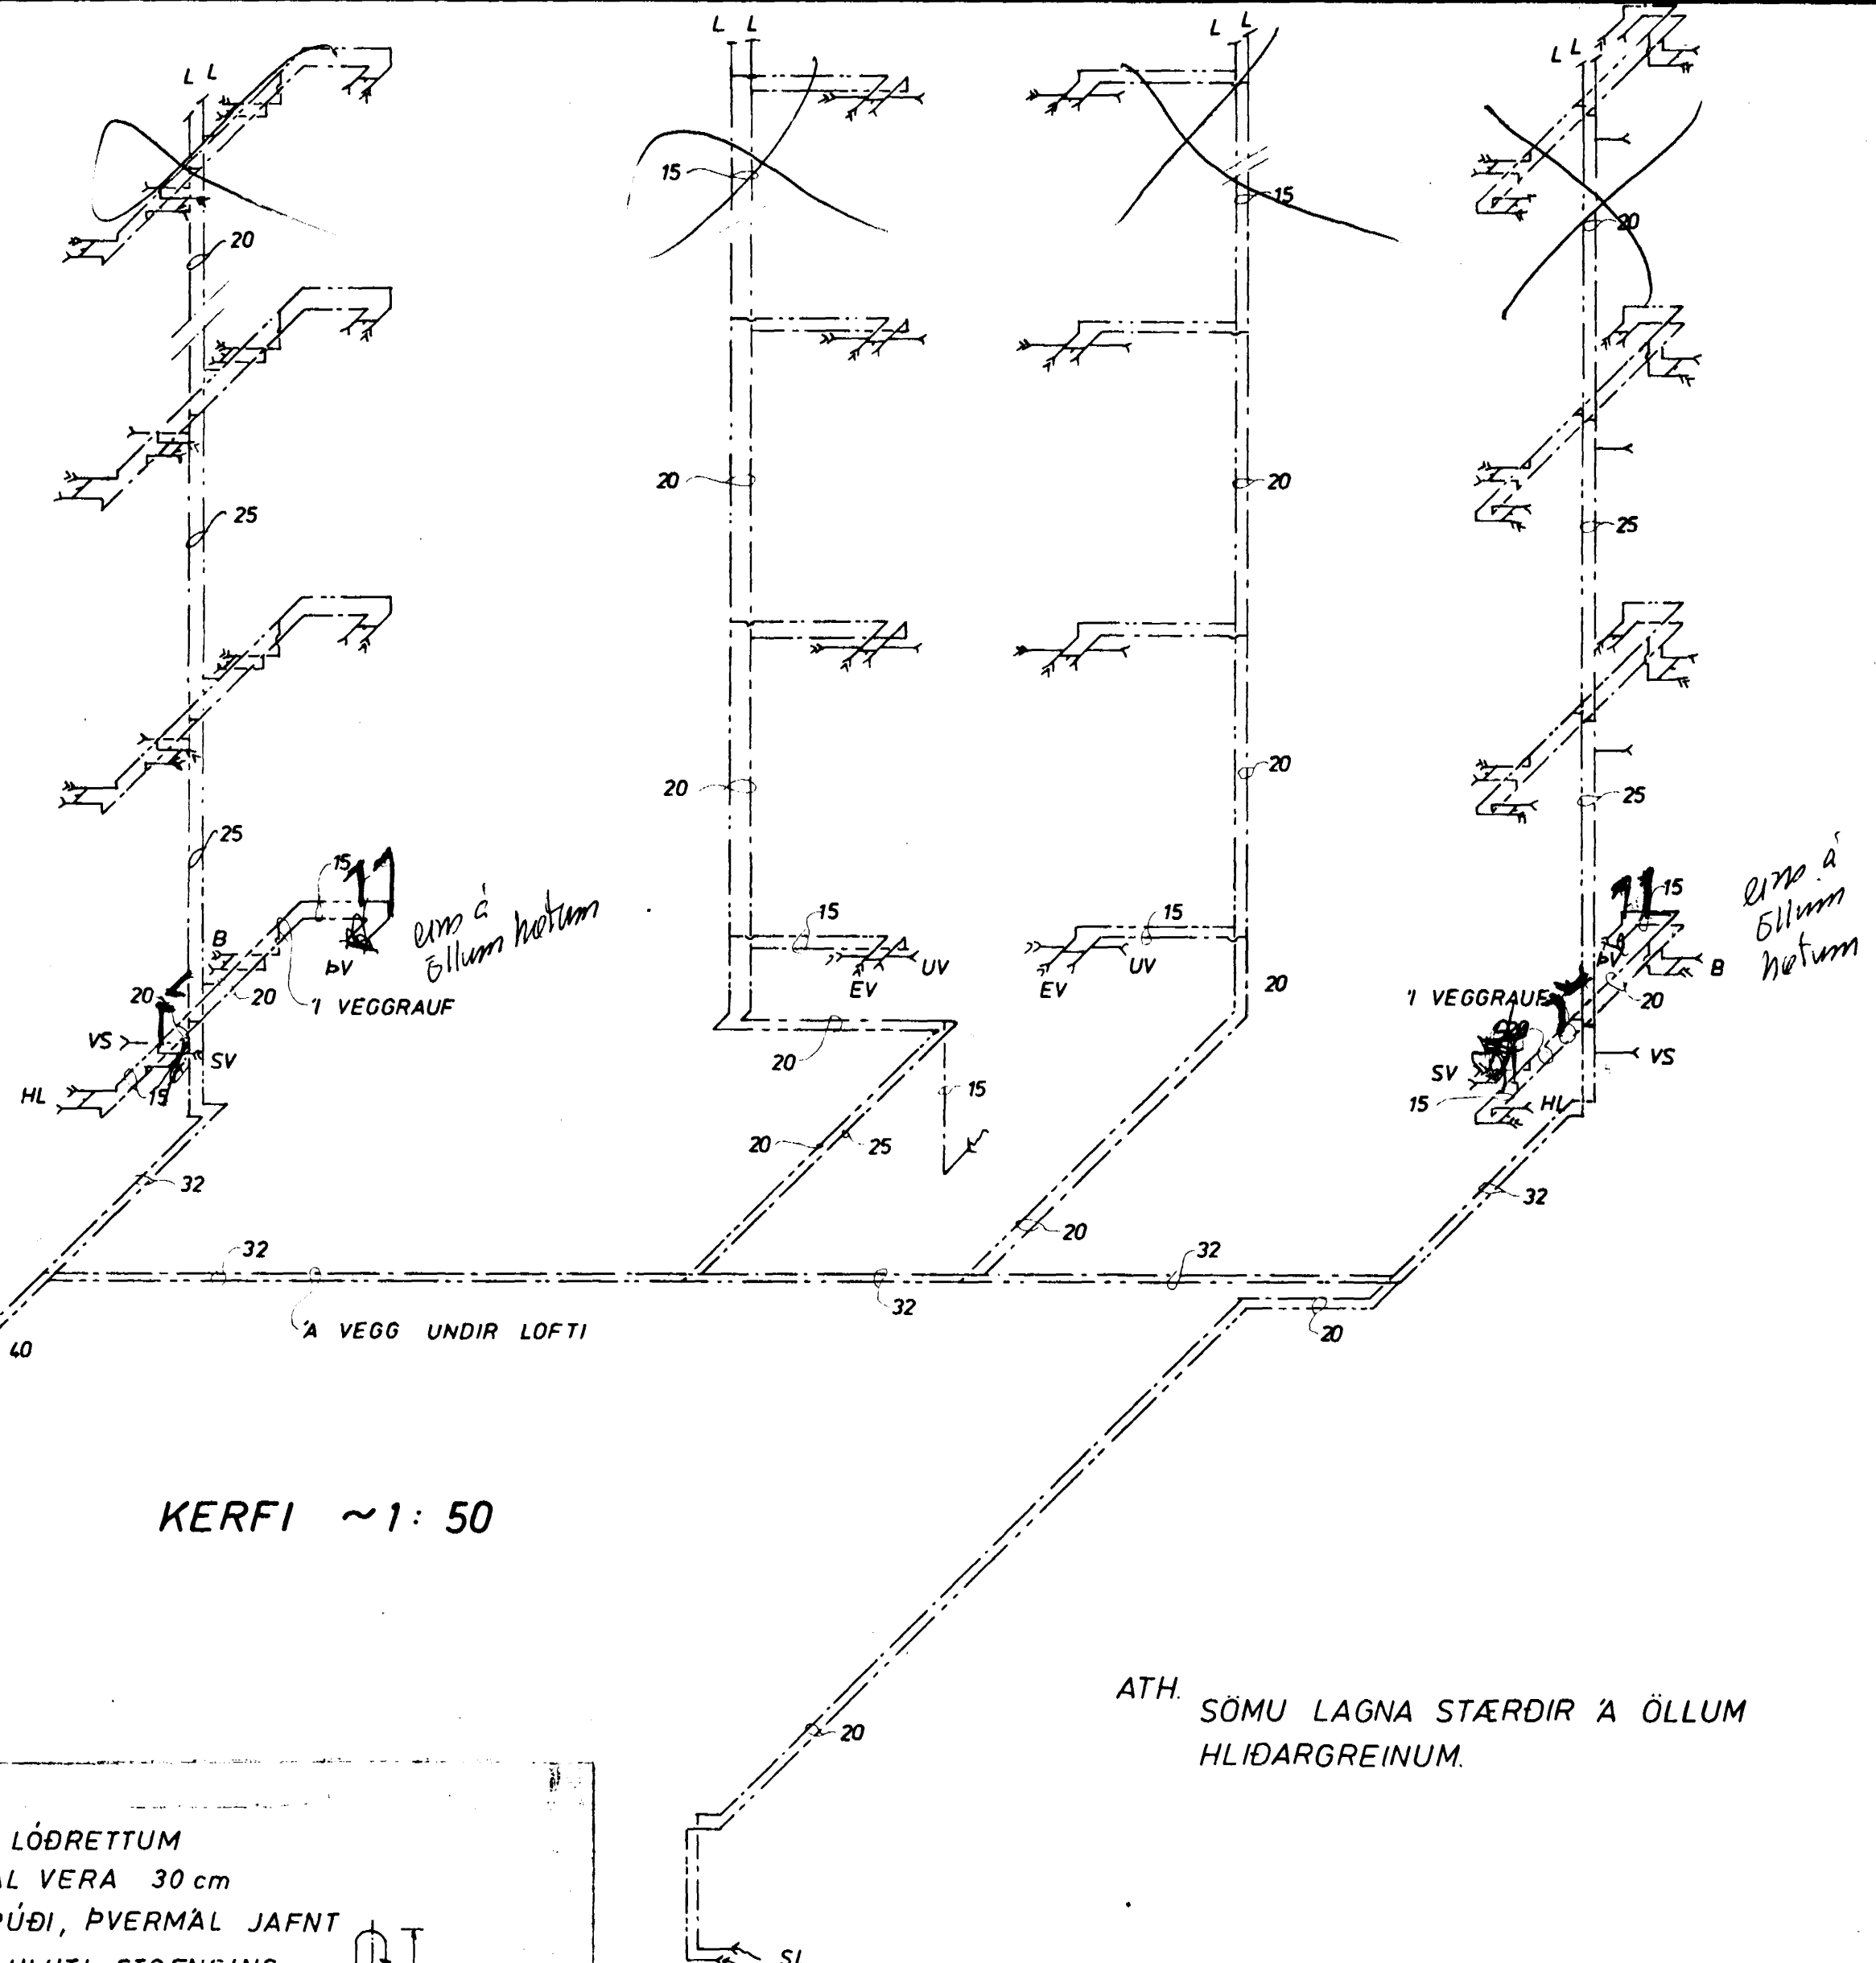

**LOFTPÚÐI**

EFST Á ÖLLUM LÖDRETTUM STOFNUM SKAL VERA 30 cm LANGUR LOFTPÚÐI, ÞVERMÁL JAFNT OG SVERASTI HLUTI STOFNSINS TALIÐ FRA GREININGU VIÐ AÐALADFÆRSLUÆÐ.

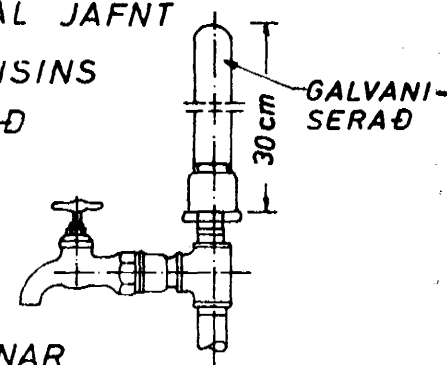

EINNIG SKAL VERA SAMSKONAR LOFTPÚÐI Á HLIÐARGREINUM, SEM LENGRI ERU EN 8 M. ÞVERMÁL JAFNT OG SVERASTI HLUTI HLIÐARGREINAR.

BREIÐVANGUR 13	MELIKVARDI ~1:50	VERK 7L36 B	TEIKN NR 2.6
VATNSLÖGN KERFI	Hannað: <i>[Signature]</i>	Yfirarið: <i>[Signature]</i>	DAGS DES '76
JÓHANN GUNNAR BERGPÓRSSON VERKFR MVFI STRANDGÖTU 11 — HAFNARFIRÐI — SÍMI 53315	Teiknað: <i>[Signature]</i>	Samb: <i>[Signature]</i>	
	BREYTT AGÚST '76		