


GRUNNMYND KJALLARA MKV. 1:50

ÖLL PAKNIÐURFÖLL Ø 70

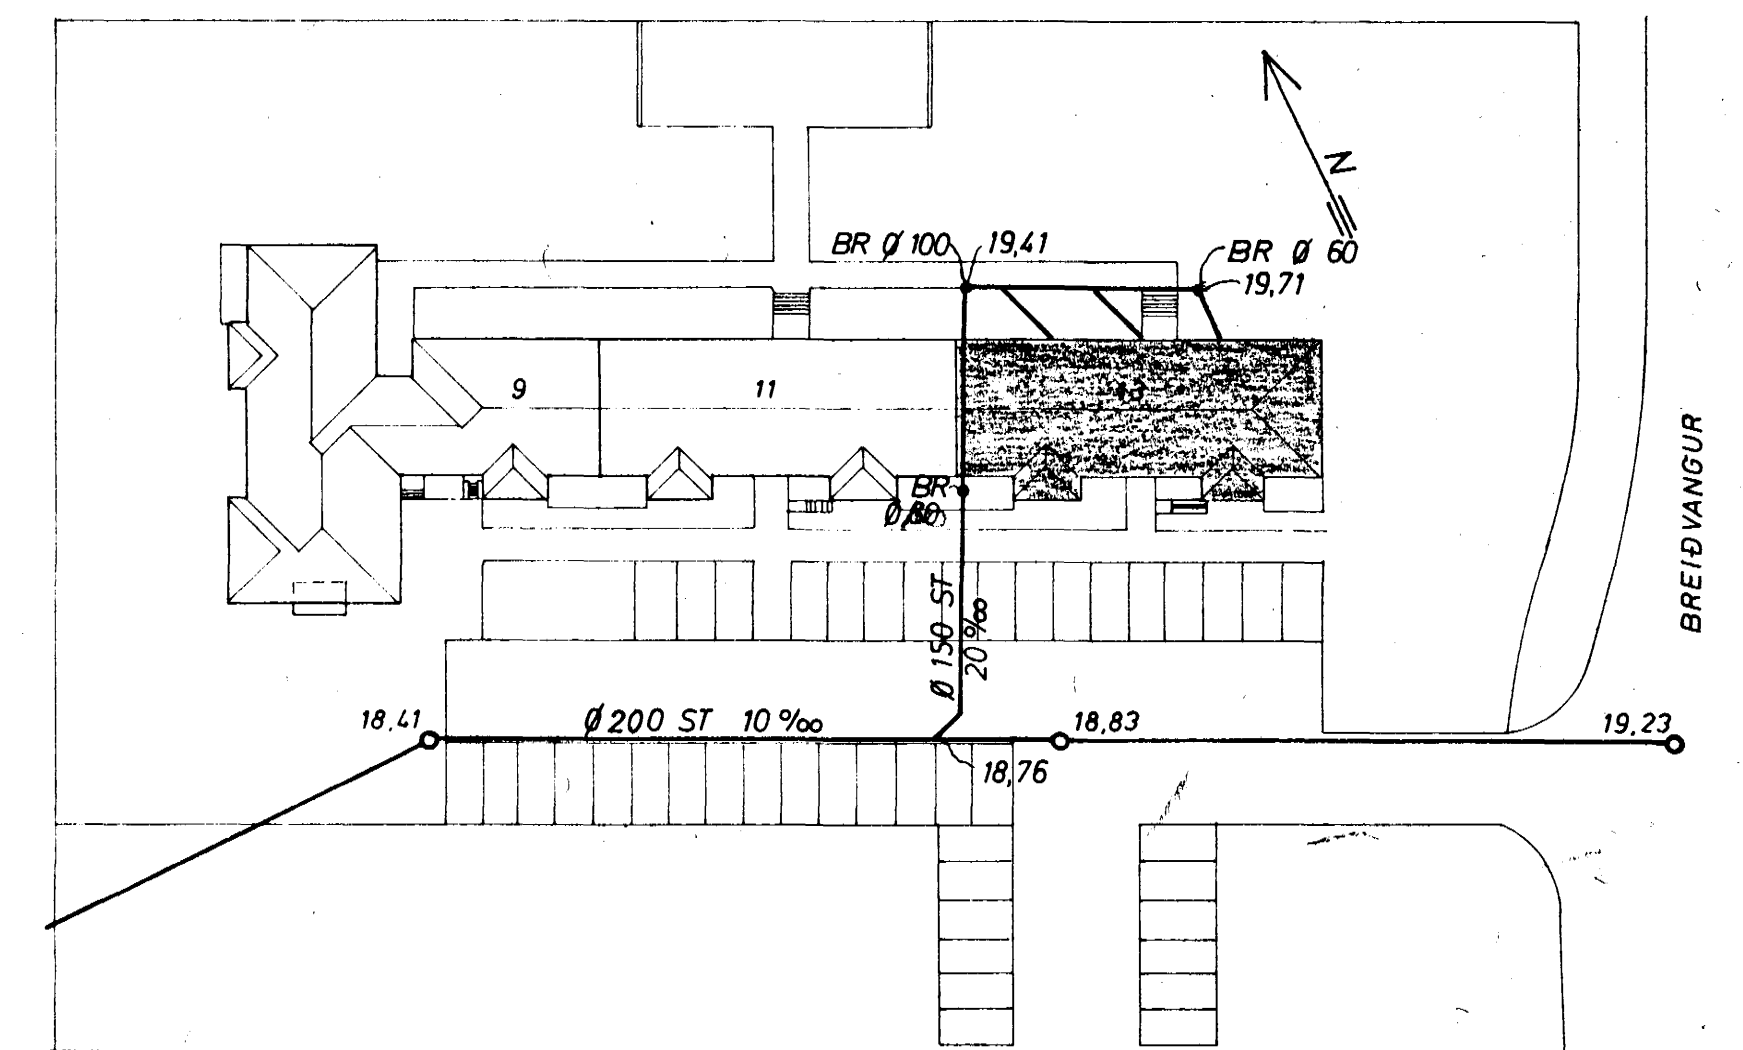

AFSTÖÐUMYND MKV. 1:500

A) BREYTT SAMKVÆMT ÓSK BYGGINGARFÚLLTRÚA JAN. '76			
BREIDVANGUR 13	MÆLIKVARÐI 1:50	VERK 7436 B	TEIKN NR 2.1
FRÆRENNSLISLÖGN KJALLARA GRUNNMYND OG AFSTÆÐA	Hannað A.S. Teiknað I.E.L.	Virtanir Samb. J.G.B.	DAGS DES. 76
JÓHANN GUNNAR BERGPÓRSSON VERKFR MVFI STRANDGÖTU 11 - HAFNARFIRÐI - SÍMI 53315	BREYTT A) JAN. '76		