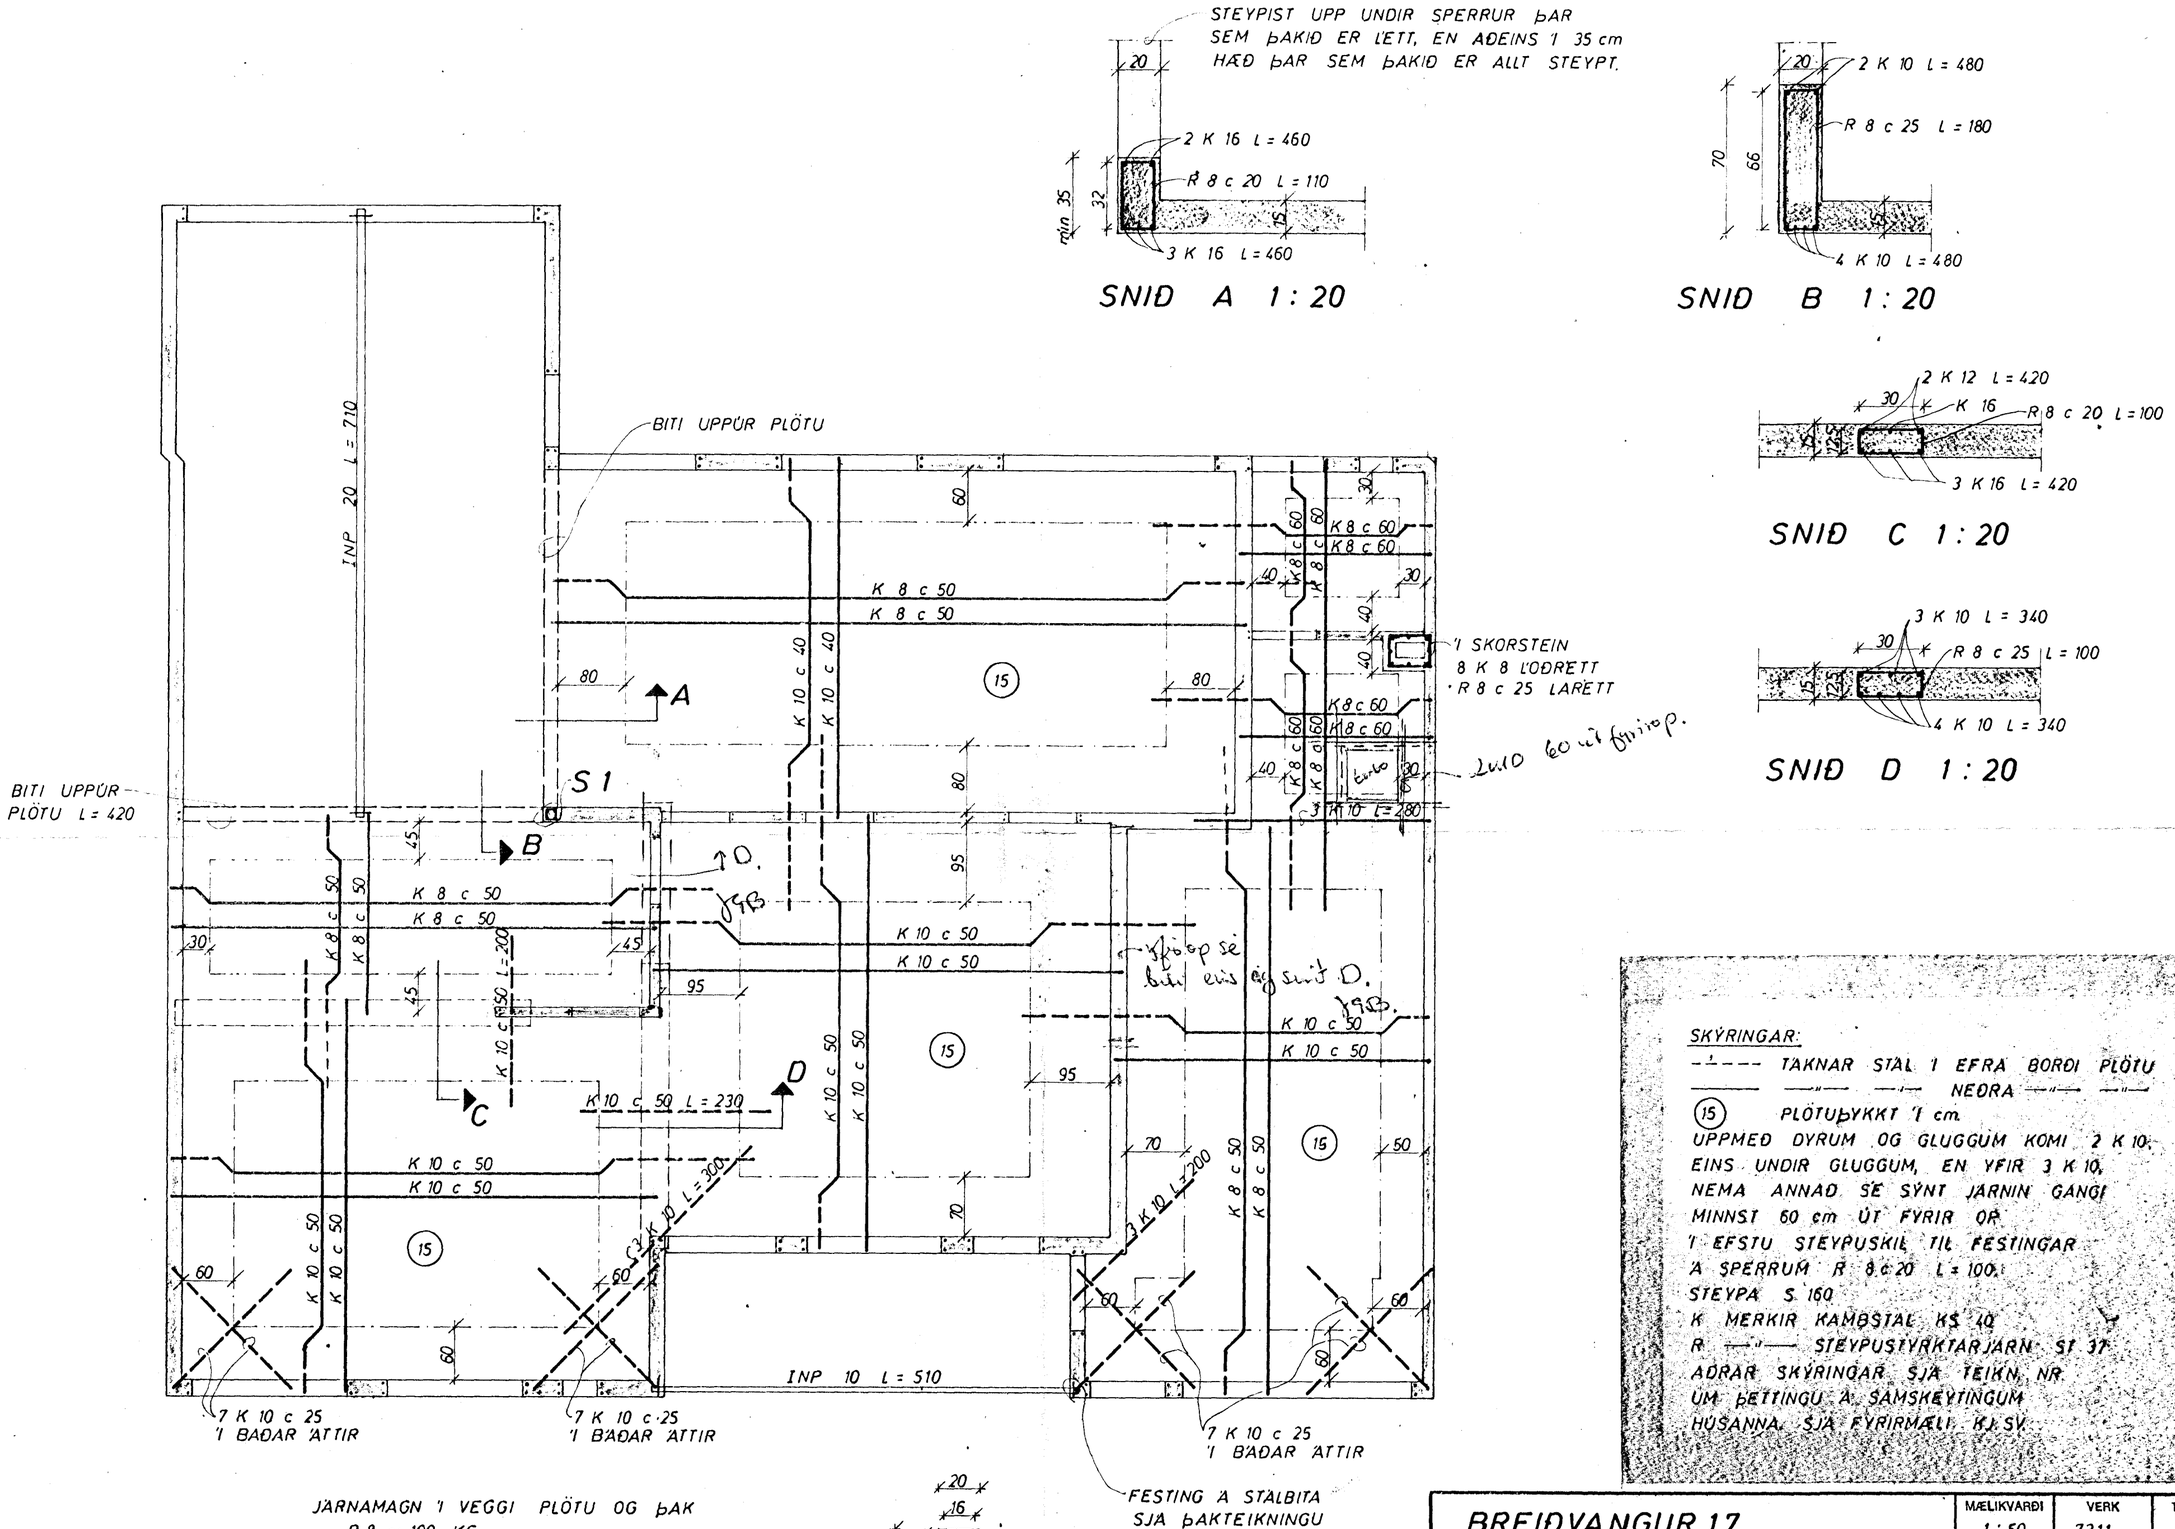

SKÝRINGAR:

- - - - TÁKNAR STÁL 1 EFRA BORÐI PLÖTU
—— —"— —"— NEÐRA —"— —"—
(15) PLÖTUÞYKKT 1 cm
UPPMEÐ DYRUM OG GLUGGUM KOMI 2 K 10, EINS UNDIR GLUGGUM, EN YFIR 3 K 10, NEMA ANNAÐ SÉ SÝNT JÁRNIN GANGI MINNST 60 cm ÚT FYRIR OP.
1 EFSTU STEYPUSKIL TIL FESTINGAR Á SPERRUM R 8 c 20 L = 100.
STEYPA S 160
K MERKIR KAMBSTÁL KS 40
R —"— STEYPUSTYRKTARJÁRN ST 37
AÐRAR SKÝRINGAR SJÁ TEIKN. NR.
UM ÞETTINGU Á SAMSKEYTINGUM HÚSANNA, SJÁ FYRIRMÆLI KJ.SV.

BREIÐVANGUR 17	MÆLIKVARÐI 1 : 50 1 : 20	VERK 7311	TEIKN NR 2
JÁRNBENT STEINSTEYPA	Hannað: JGB Teiknað: JLL	Yfirfarið: Samþ: JGB	DAGS JÚLÍ '73
JÓHANN GUNNAR BERGÞÓRSSON VERKFR MVFÍ KÖLDUKINN 9 - HAFNARFIRÐI - SÍMI 52895	BREYTT		