



OFNASKRA $\Delta T 40^\circ C$

NR	HITATAP KCAL/T	OFN - RUNTAL	TENGI
1	1410	3 V 70 / 1000	E F 10
2	880	2 V 63 / 1100	C D 10
3	420	2 V 63 / 500	A B 10
4	1160	V 77 / 2000	C B 10
5	730	V 63 / 1500	A D 10
6	520	V 77 / 900	A B 10
7	3385	3 VK 42 / 3800	C B 15
8	690	V 63 / 1400	C B 10
9	690	V 63 / 1400	C E 10
10	1500	2 V 70 / 1600	C B 10
11	3630	V 91 / 5500	A D 15
12	1190	3 V 70 / 900	A B 10

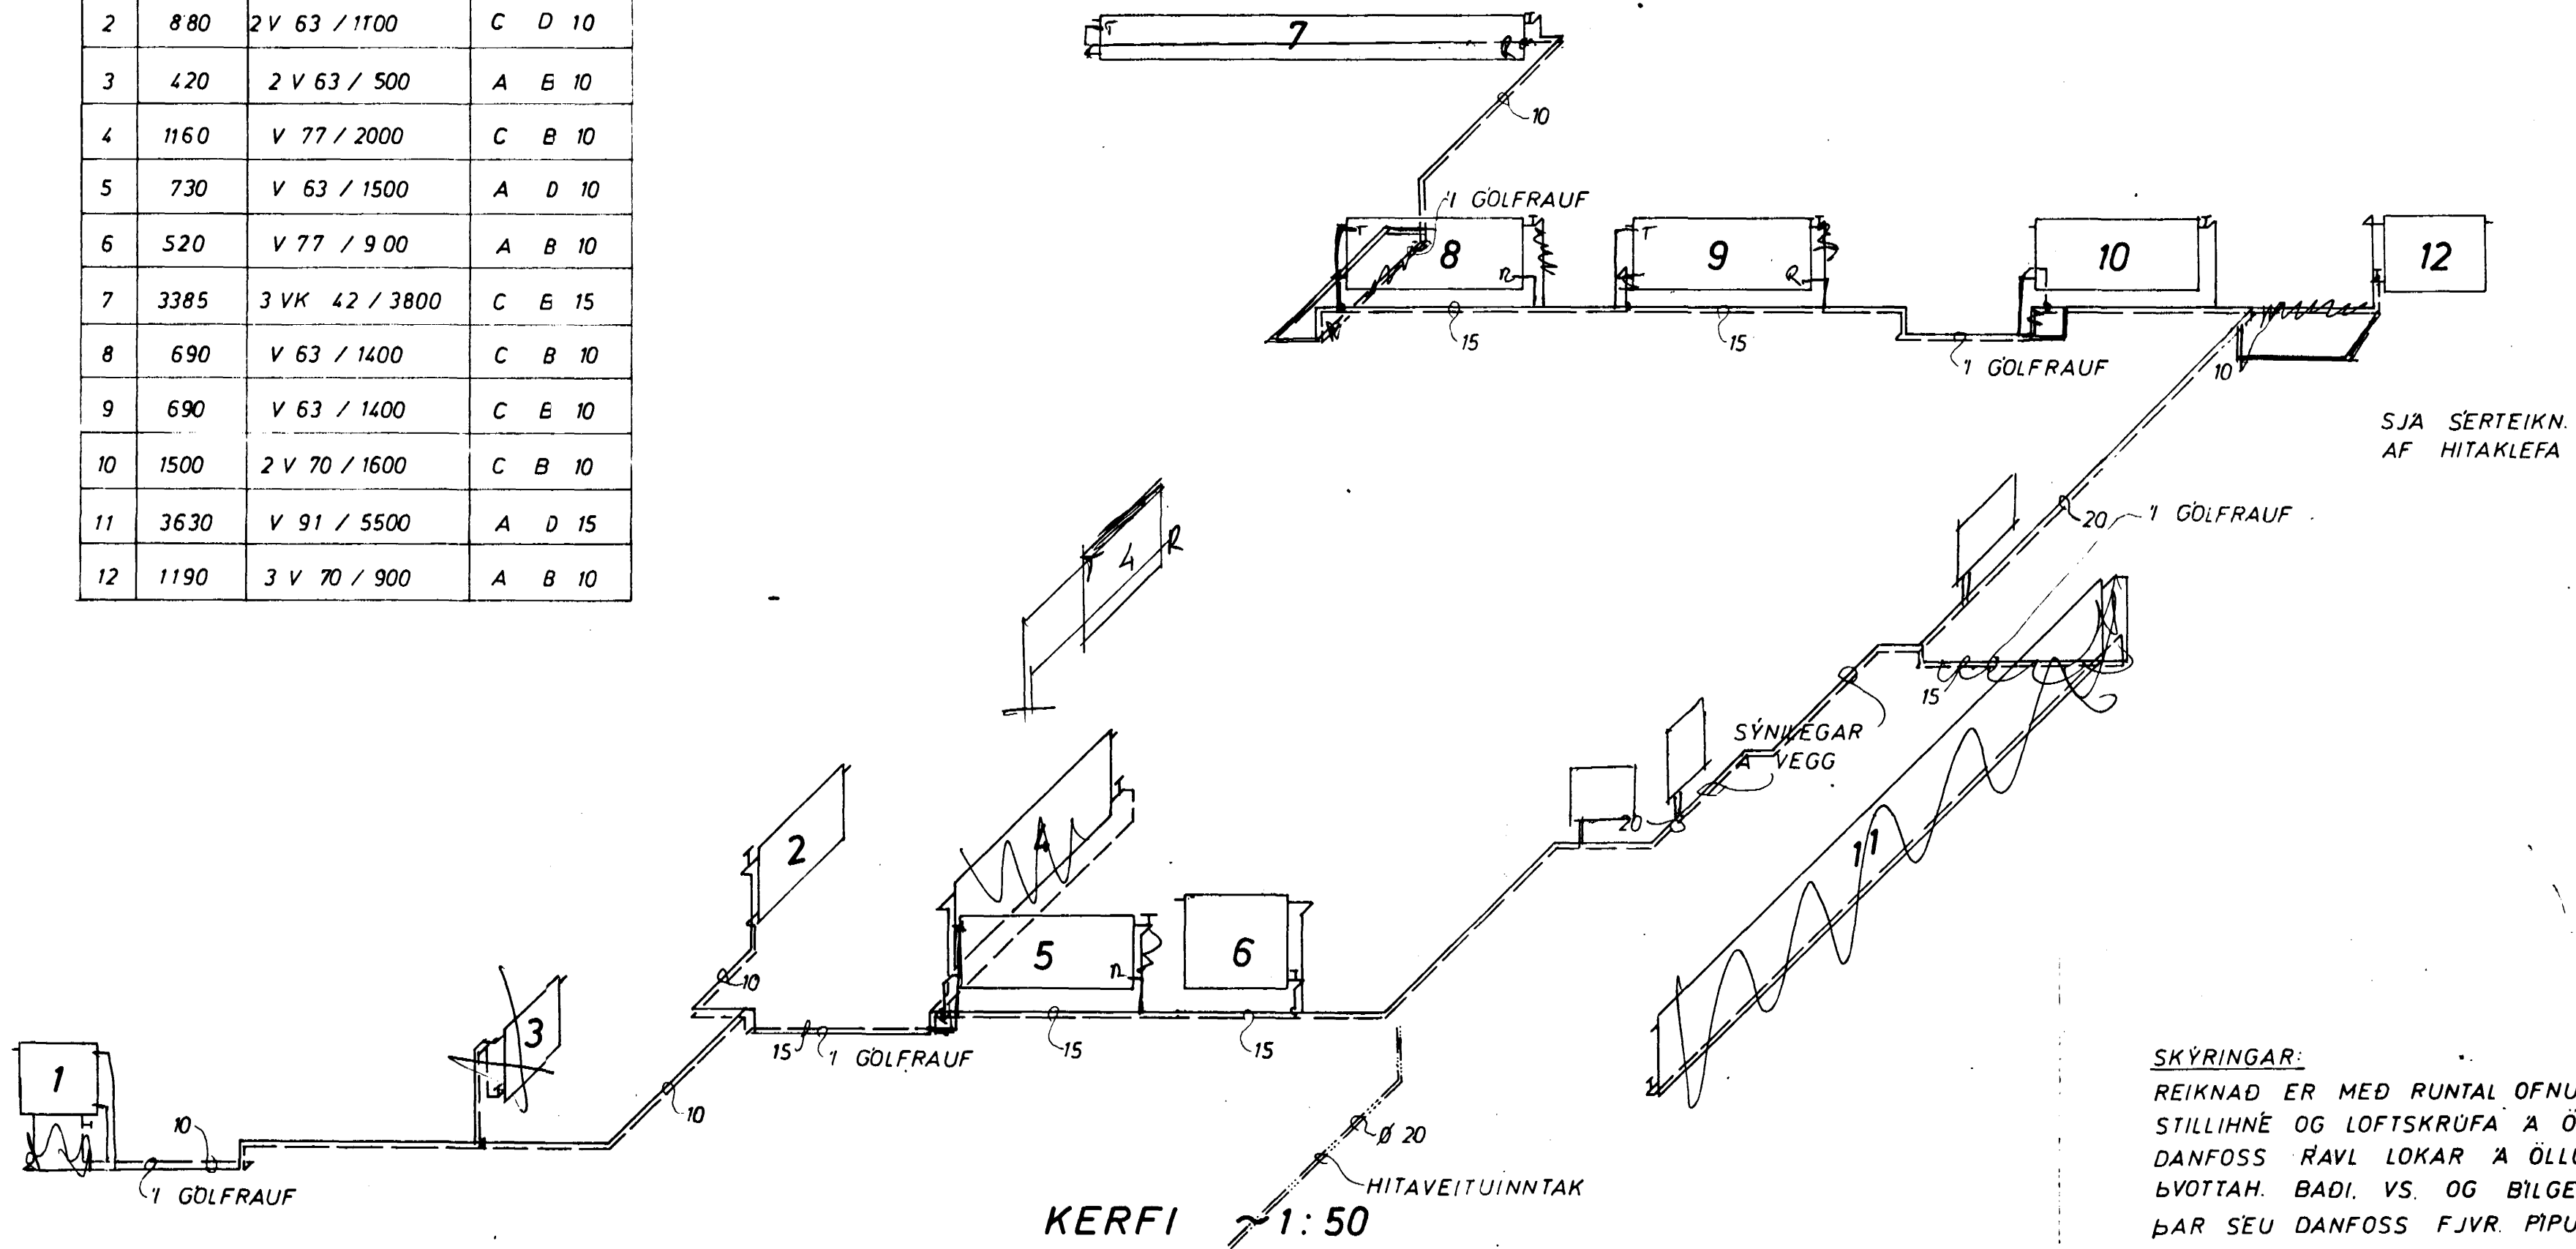

SKÝRINGAR:

REIKNAD ER MED RUNTAL OFNUM SJÁ OFNASKRÁ
 STILLIHNE OG LOFTSKRÚFA A ÖLLUM OFNUM
 DANFOSS RAVL LOKAR A ÖLLUM OFNUM NEMA 1 ANDD.
 ÞVÖTTAÐ. BADI. VS. OG BILGEYMSLU.
 ÞAR SEU DANFOSS FJVR. PÍPUR VENJULEGAR SVARTAR
 SKAL MALA MED ASFALTMALNINGU OG EINANGRA
 MED MINNST 20 mm GLERULLARHÖLKUM OG
 VEFJA MED PLASTDÜK.
 VEGGJAEINANGRUN A.M.K. 2 1/2" PLAST.
 ÞAKEINANGRUN A.M.K. 4"
 TVÖFALT GLER I GLUGGUM.
 PÍPUR LIGGI I EINANGRUN ÚTVEGGJA EDA
 I GOLFRAUFUM.
 - - - - TAKNAR RÁS (HEITAR PÍPUR)
 - - - - BAKRAS (KALDAR PÍPUR)

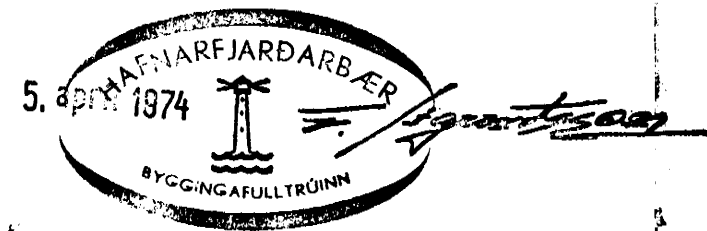

BREIDVANGUR 17	MÆLIKVARÐI ~1:50	VERK 7311	TEIKN NR 9
HITALÖGN KERFI	Hannað: Teiknað:	Yfirfaritð: Samb:	DAGS JÚLÍ '73
JÓHANN GUNNAR BERGPÓRSSON VERKFR MVFI KÖLDUKINN 9 - HAFNARFIRÐI - Sími 52895	BREYTT		