
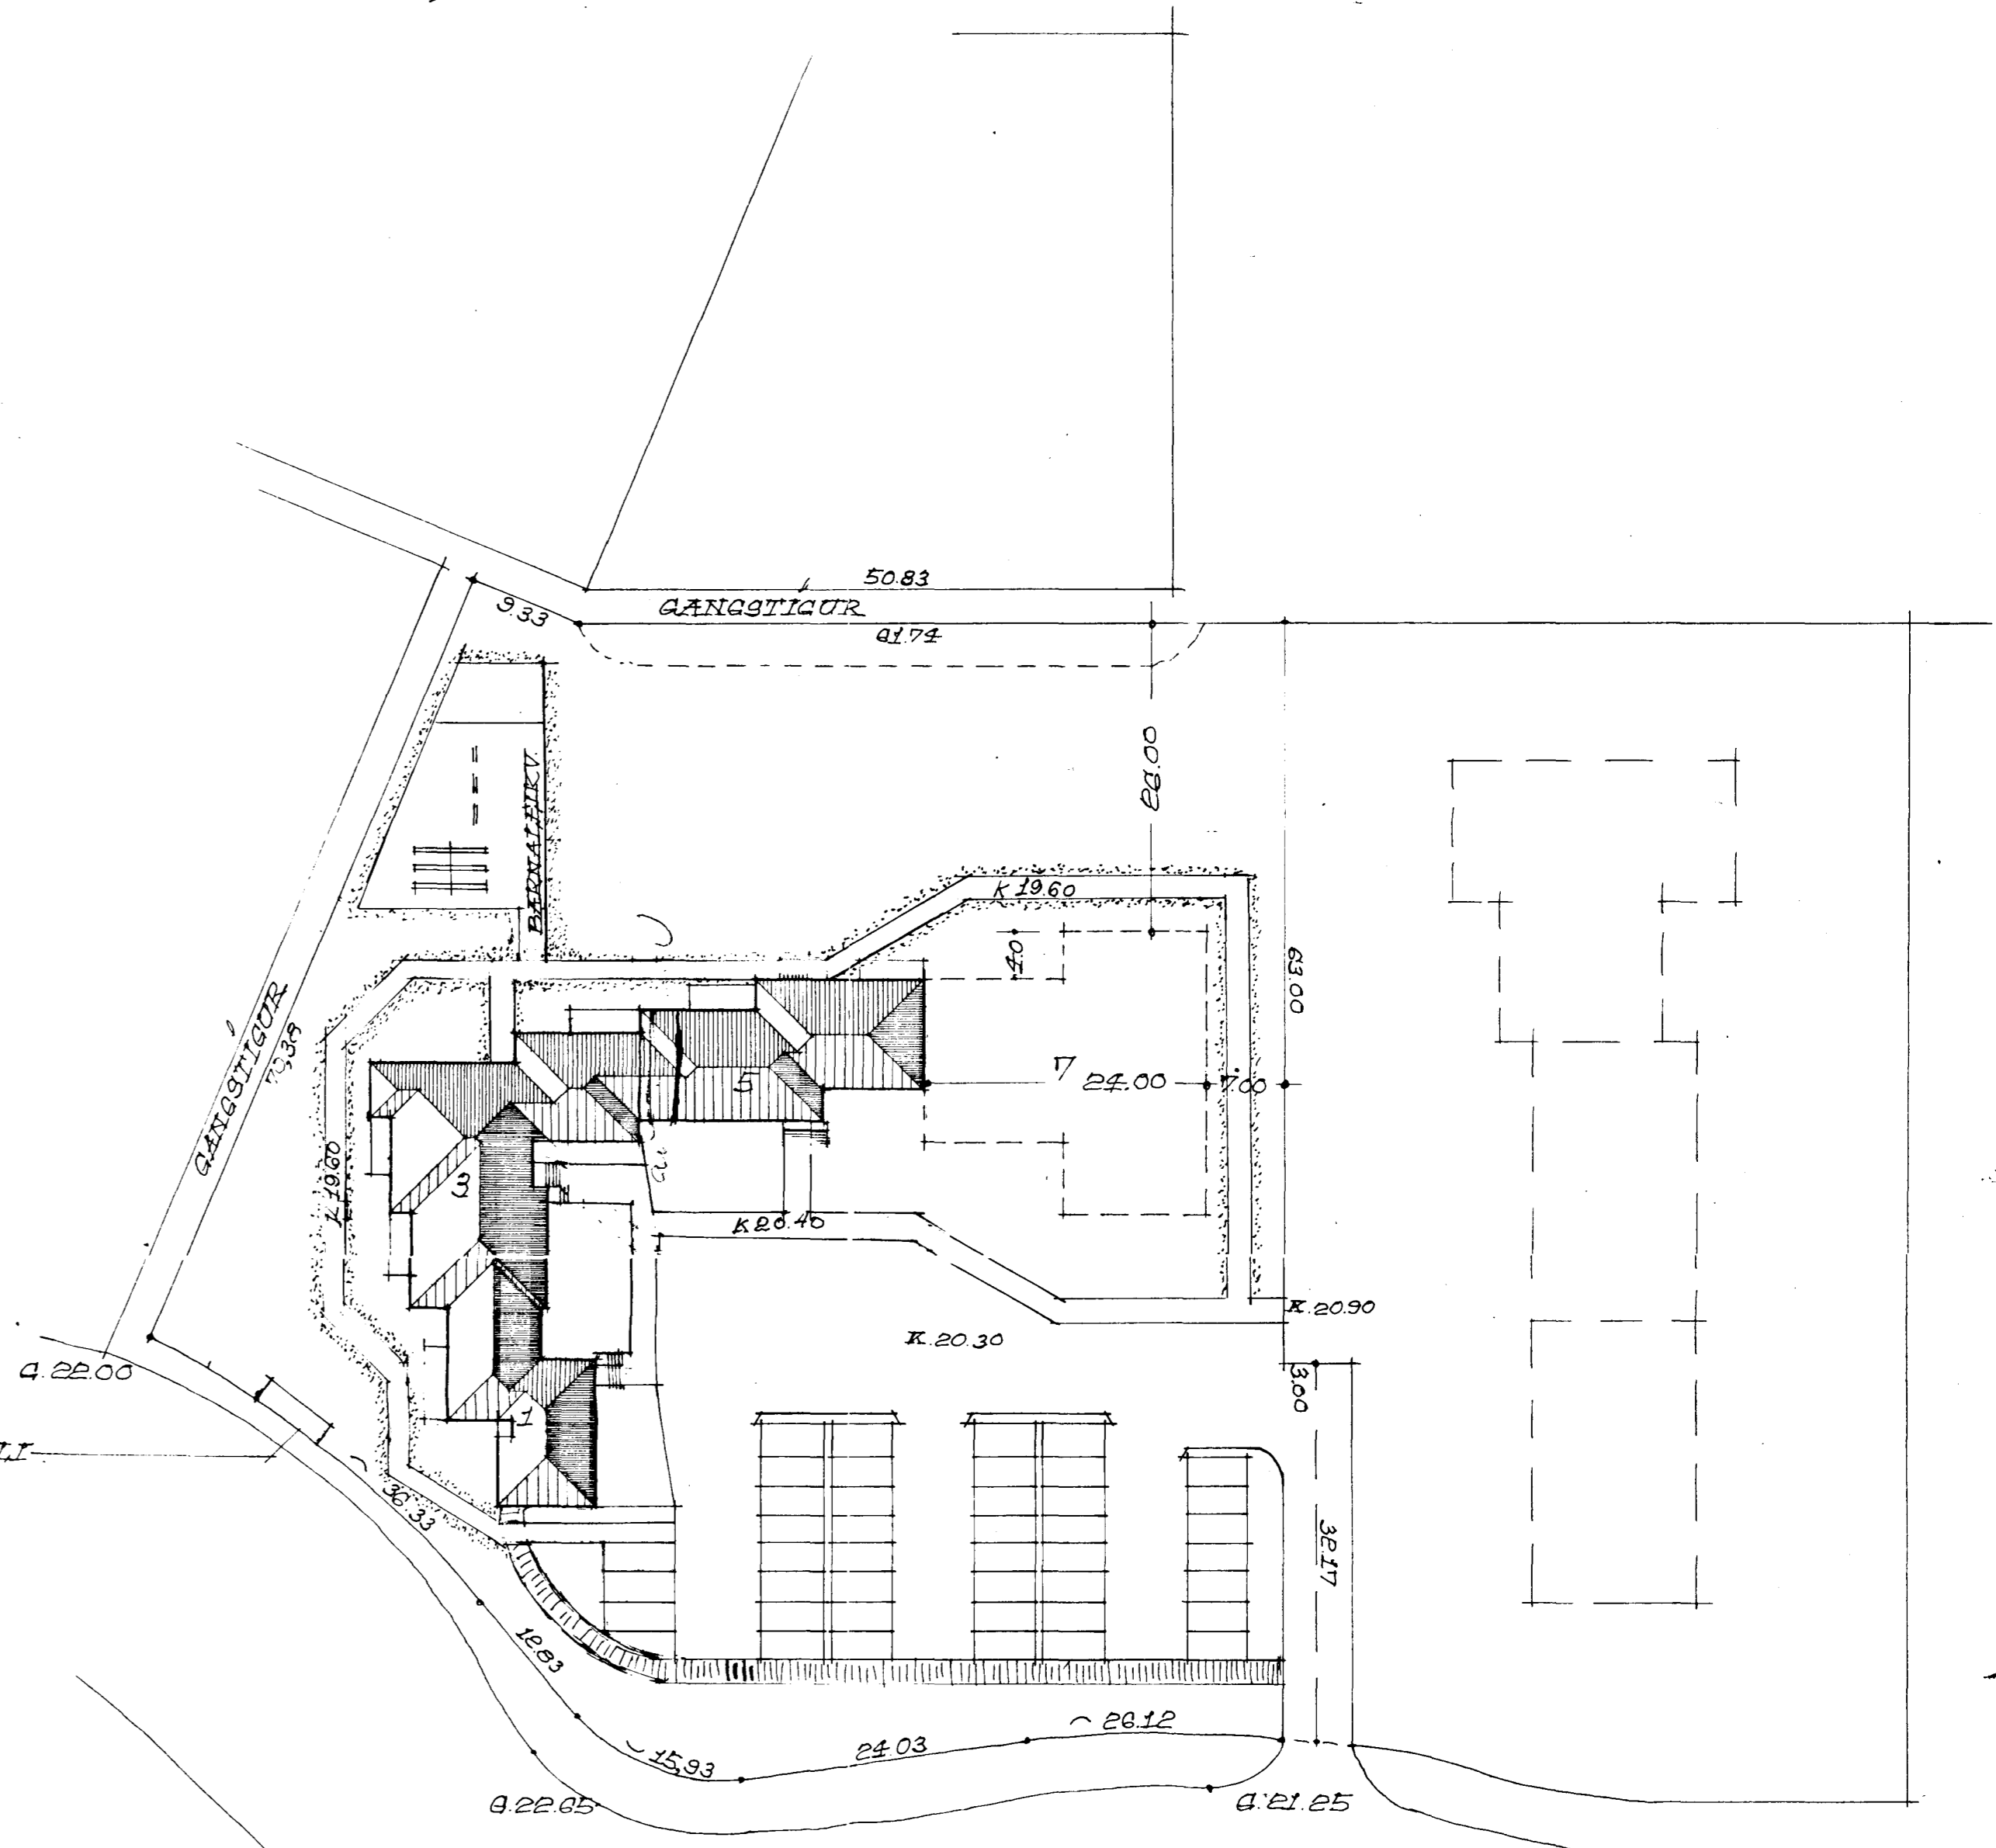
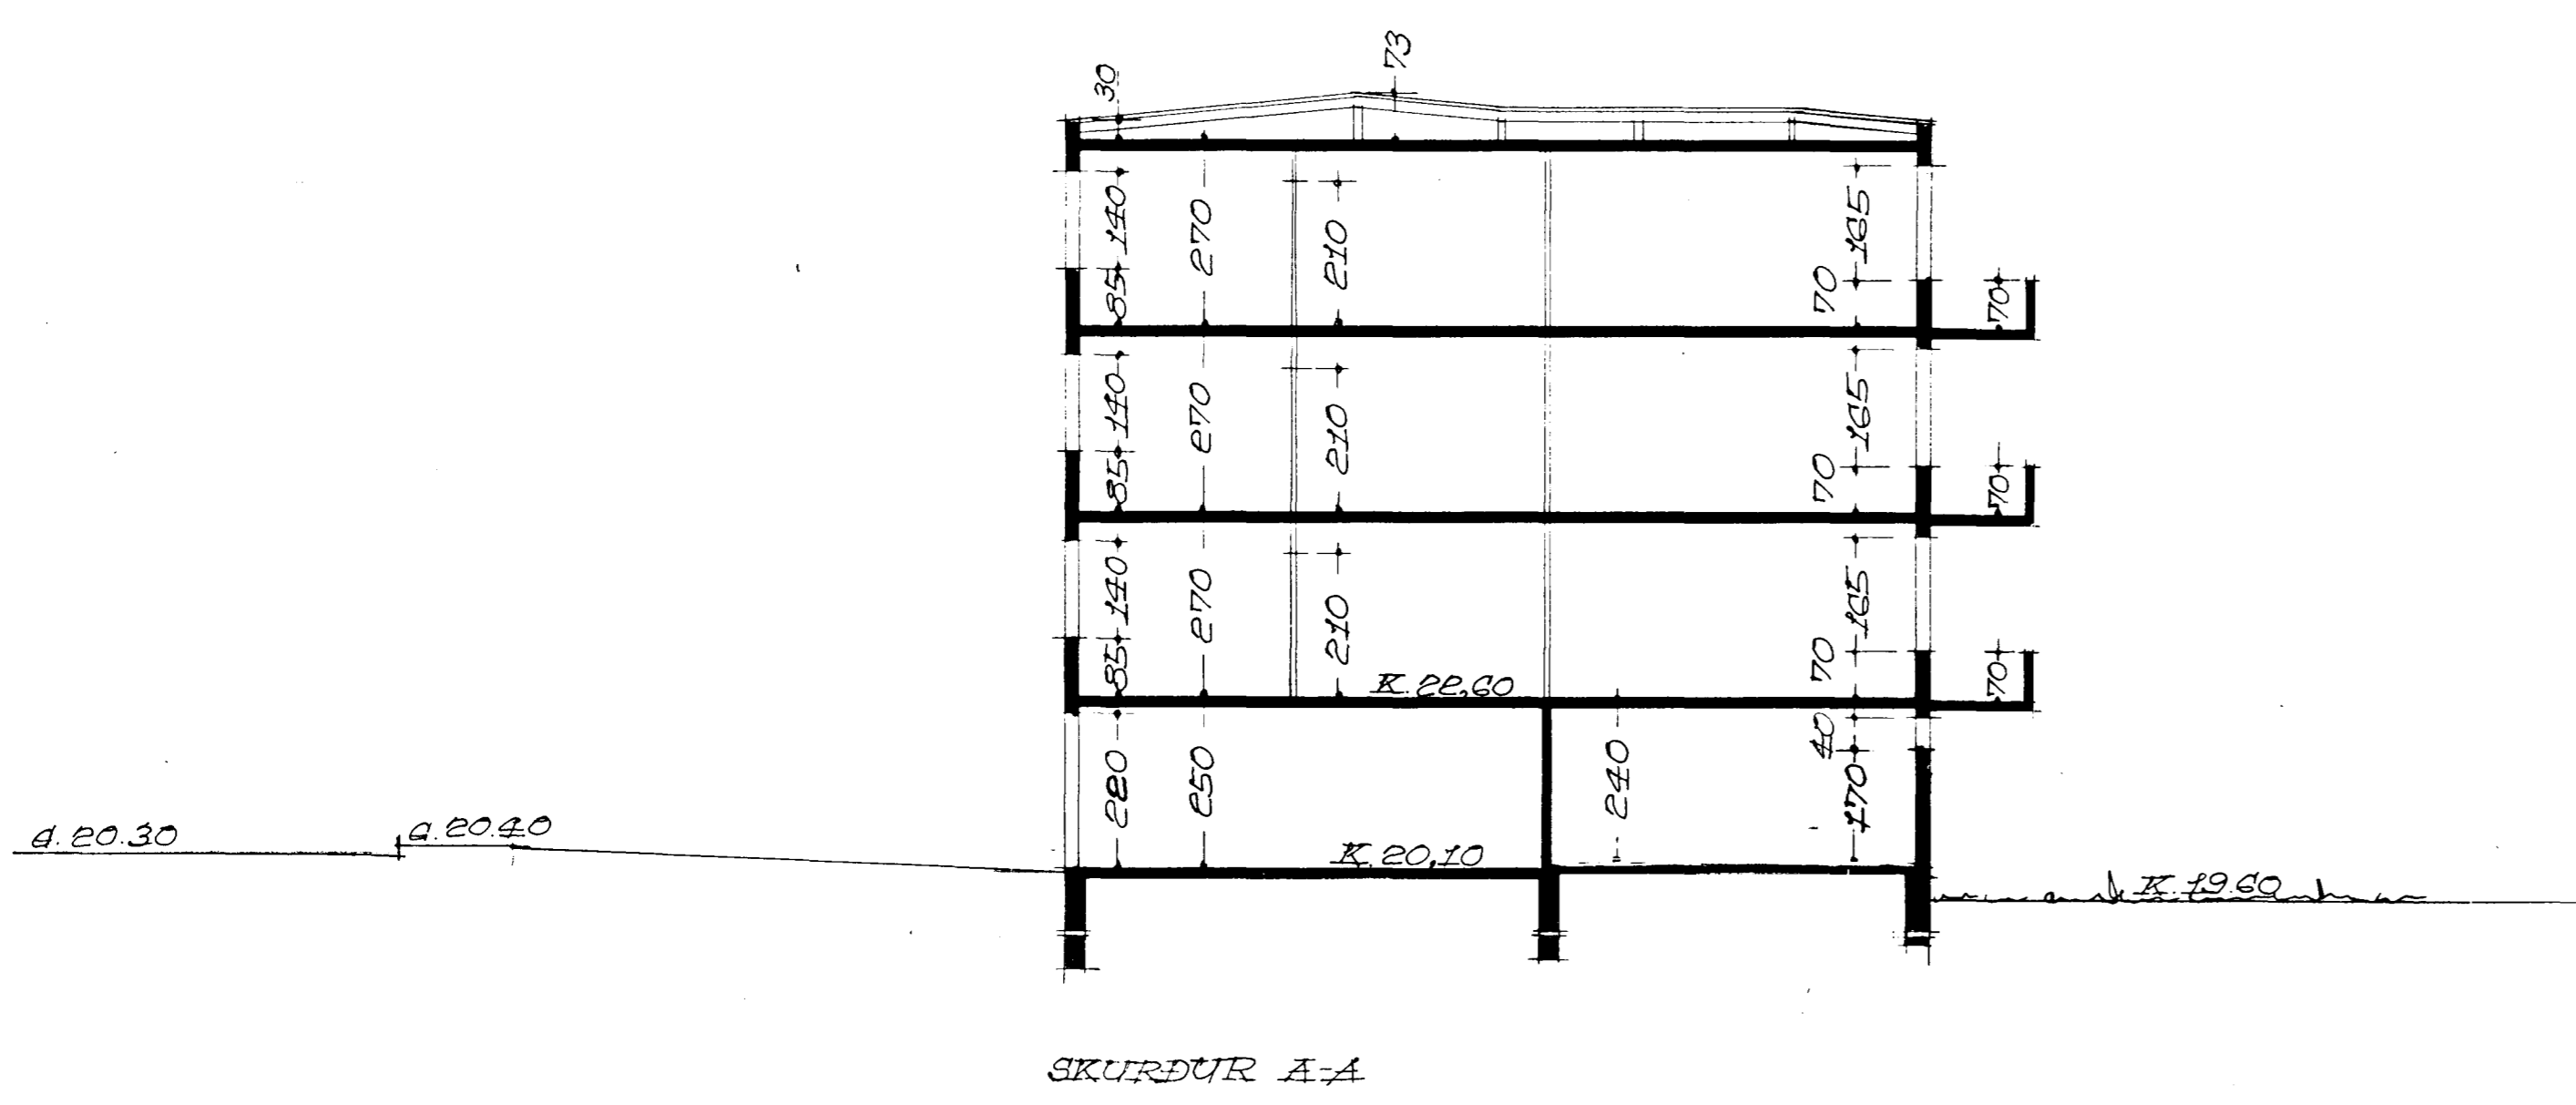
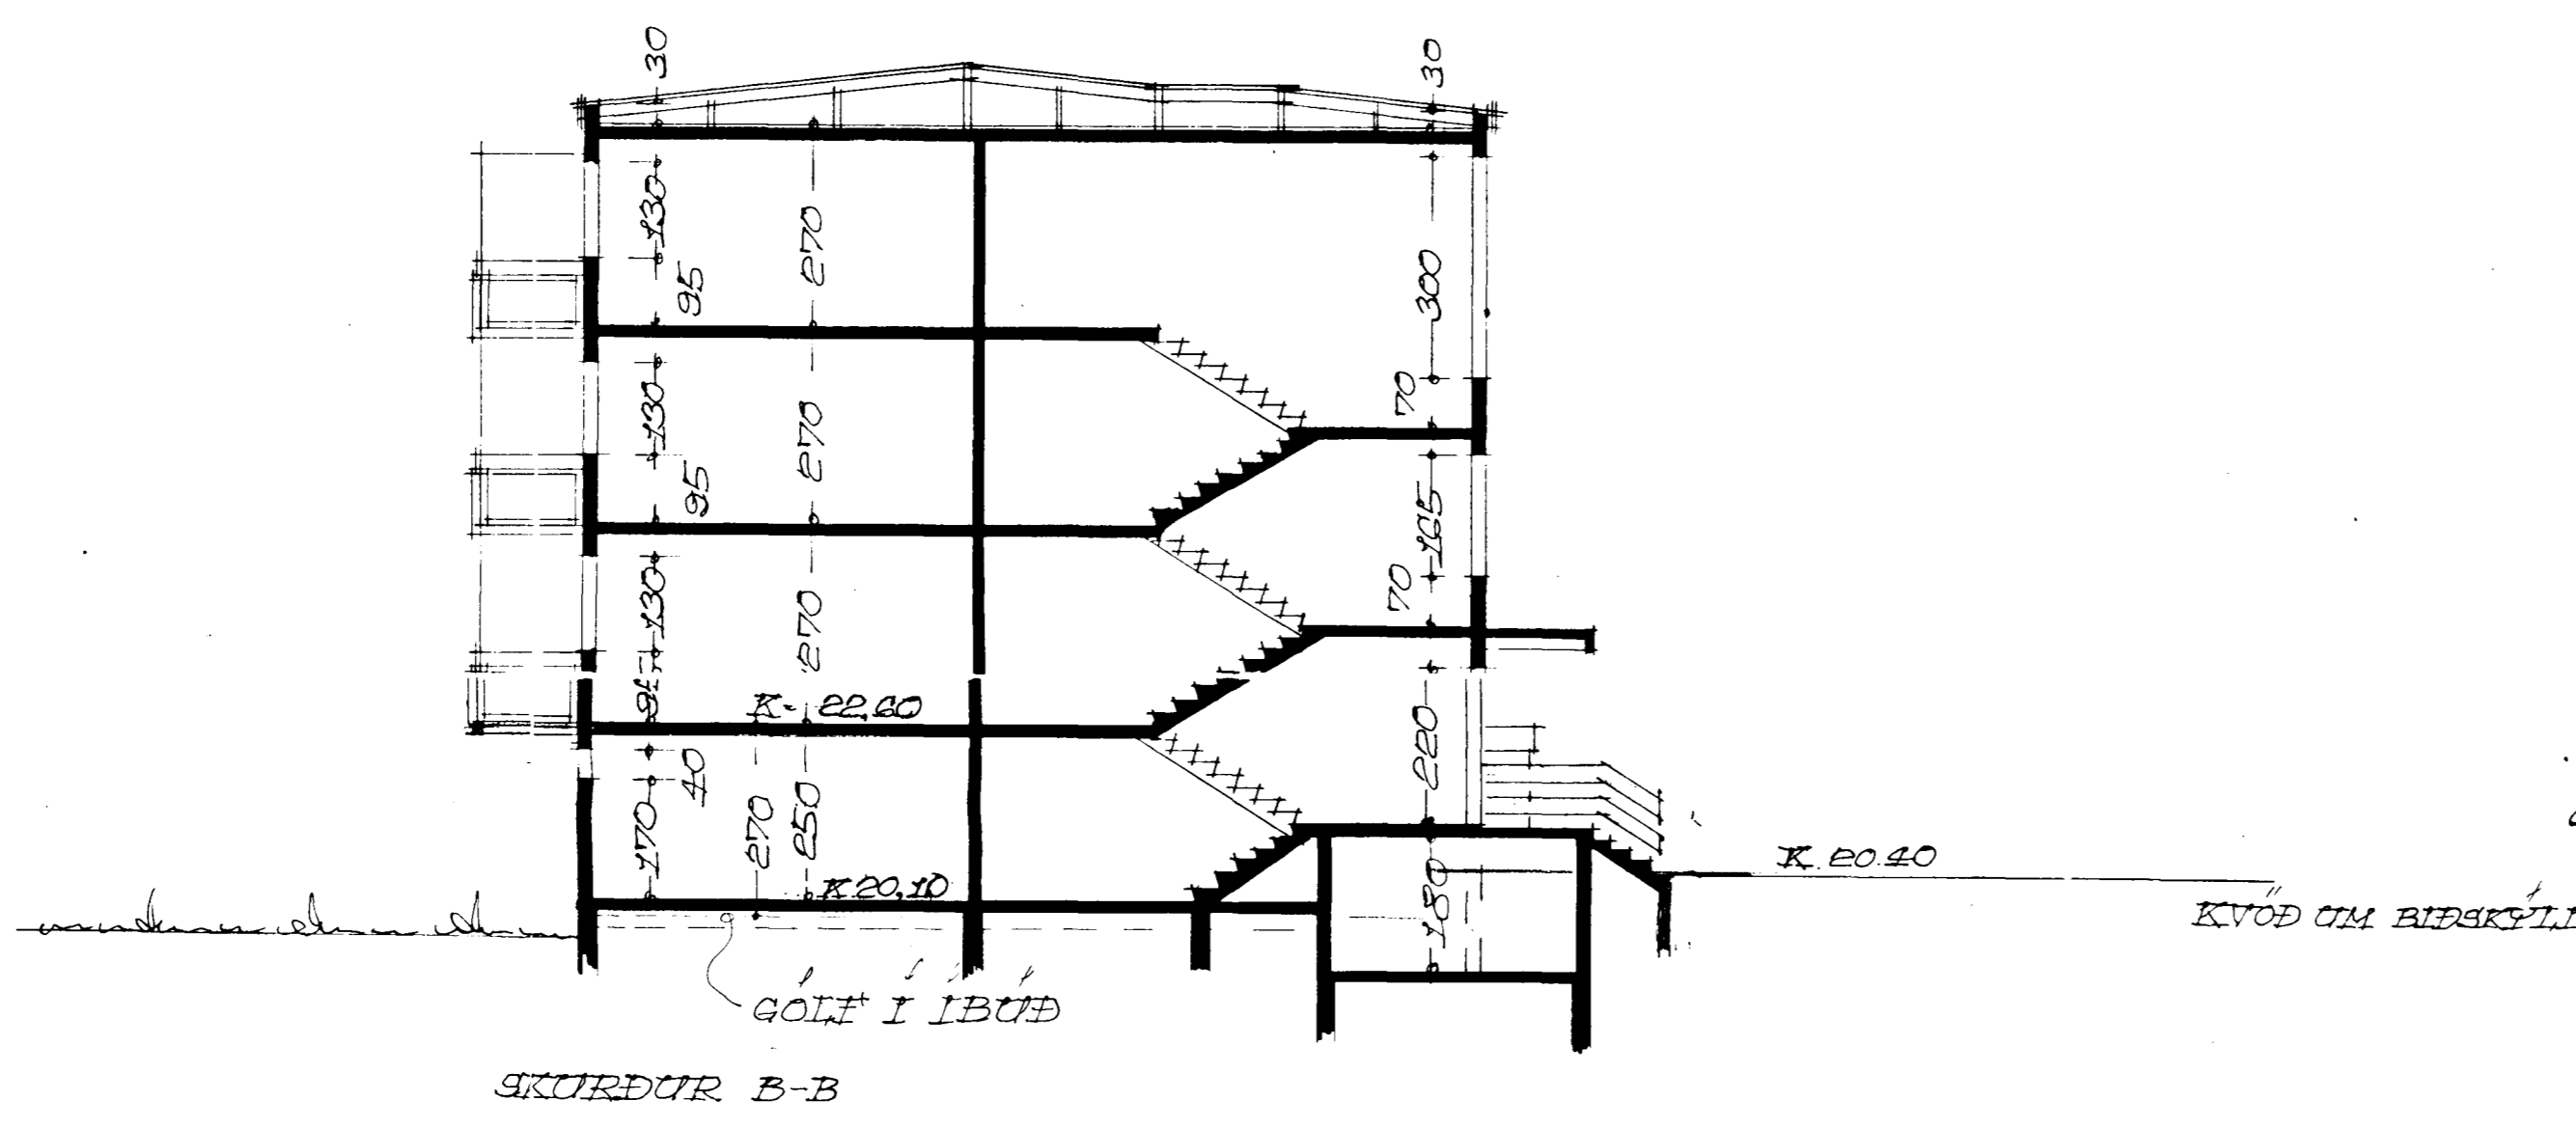


Samþykkt á fundi bygginga-
nefndar þ. 20. 3. 1977
BYGGINGAFULLTRÚA
I HAFNARFIRÐI

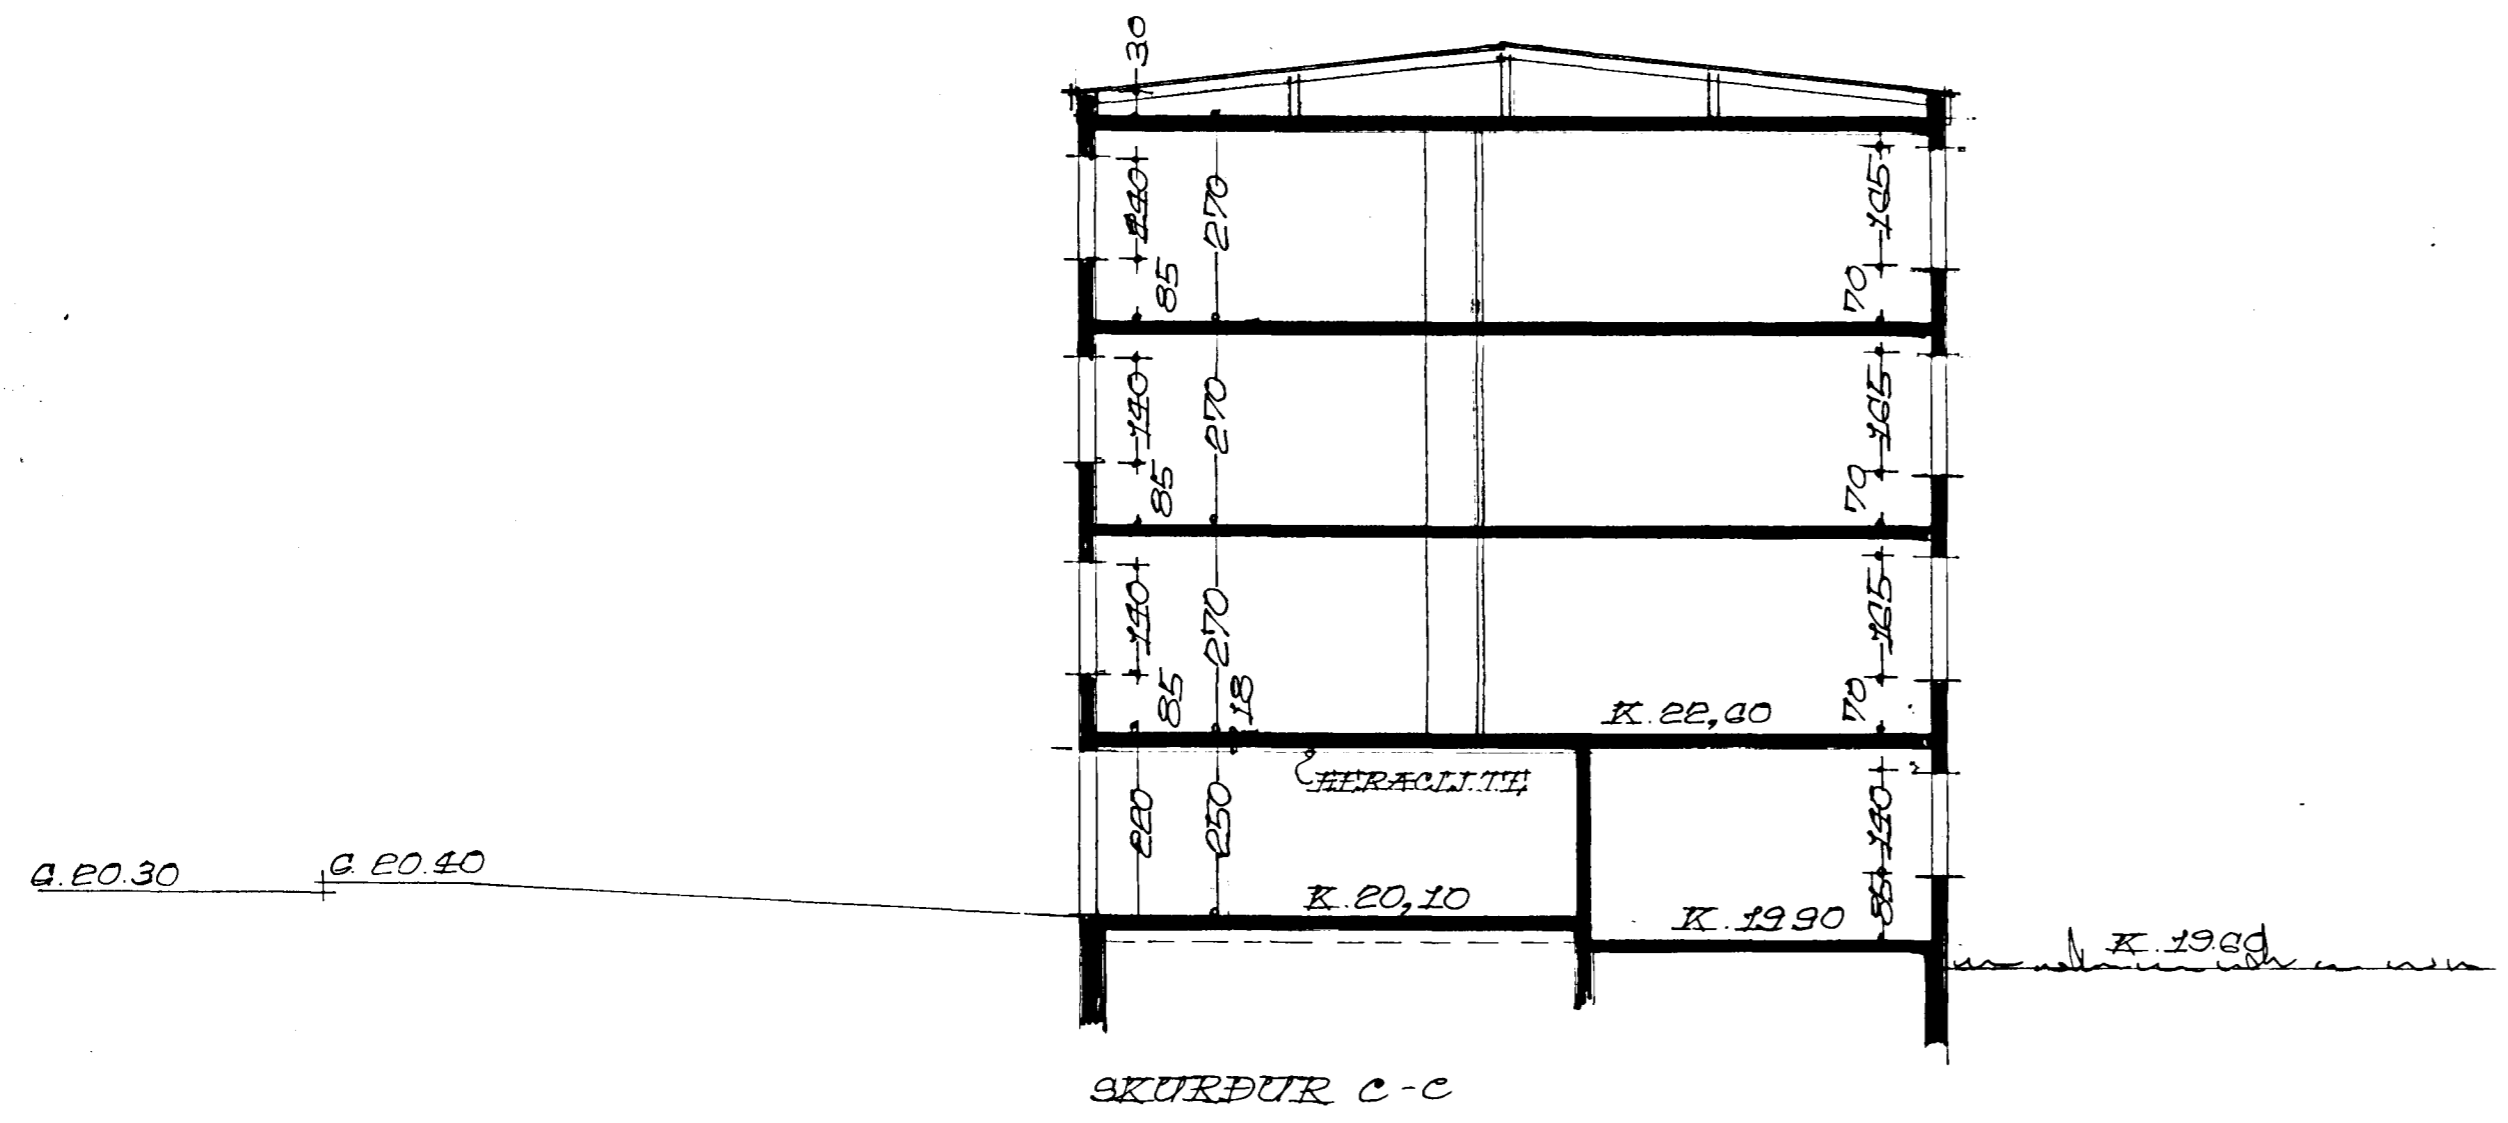

BREIÐVANGUR
AFSTÓÐUMYND M. 1:500

BRETTI Í FEBR 1977
Þ. Hjartan Þinnsson

REYKJAVÍK Í DES. 1976
Þ. Hjartan Þinnsson