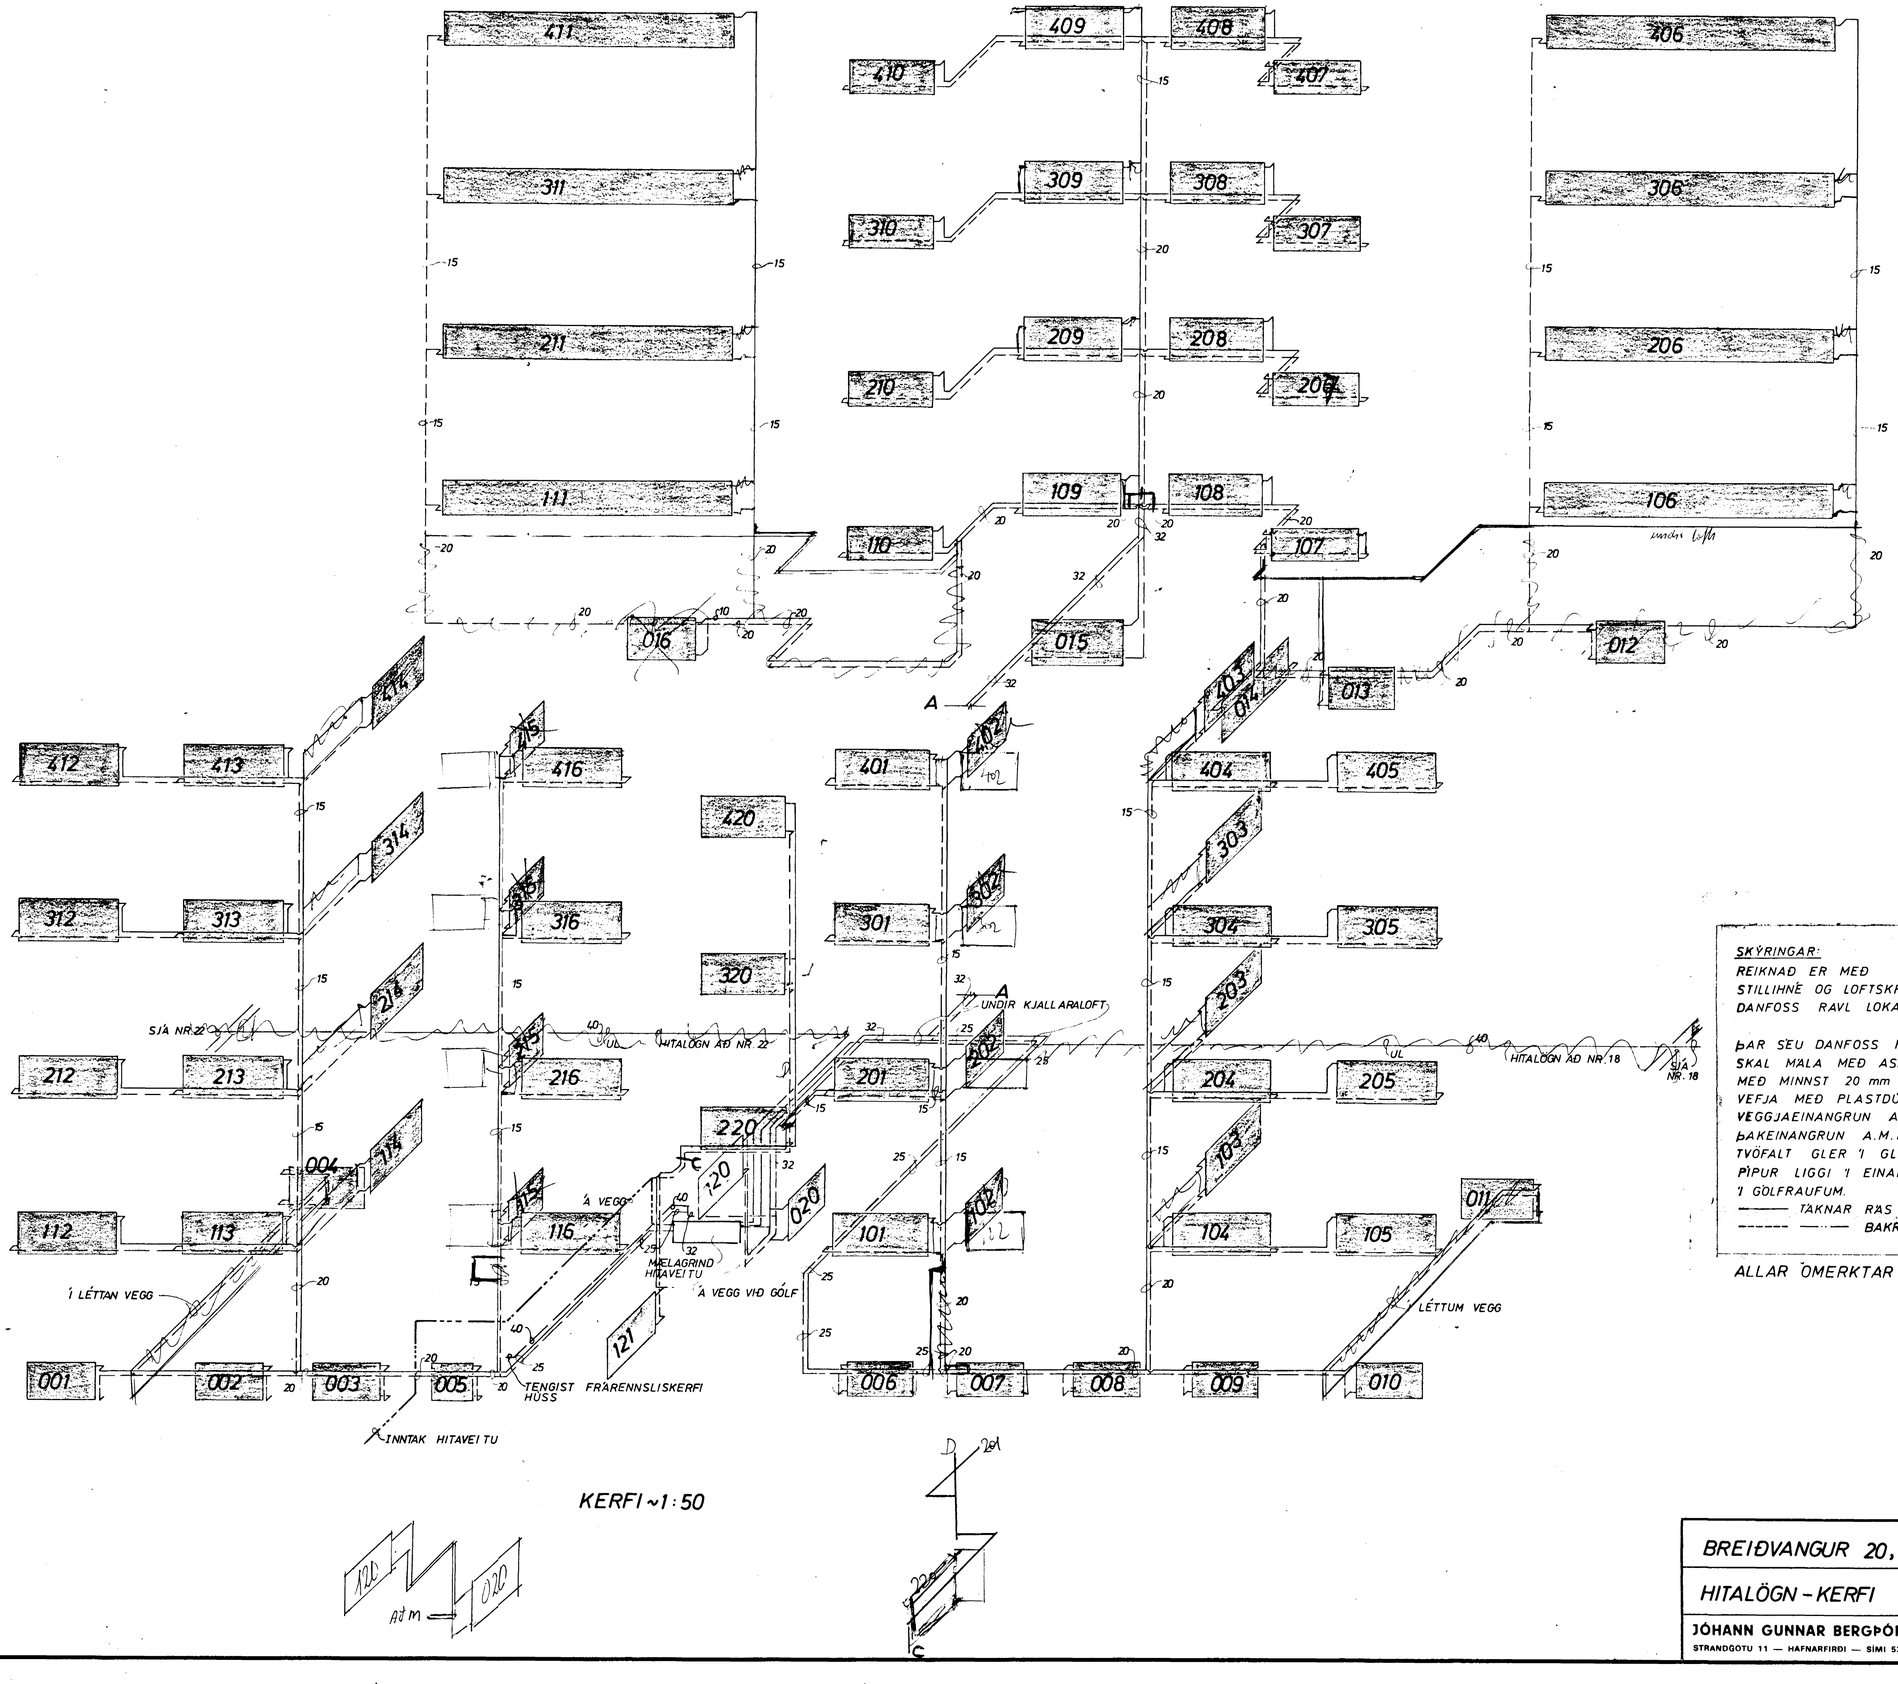

KERFI ~1:50

SKÝRINGAR:

REIKNAÐ ER MEÐ OFNUM SJÁ OFNASKRÁ
STILLIHNÉ OG LOFTSKRÚFA Á ÖLLUM OFNUM
DANFOSS RAVL LOKAR Á ÖLLUM OFNUM NEMA

ÞAR SEM DANFOSS FJVR. PÍPUR VENJULEGAR SVARTAR
SKAL MÁLA MEÐ ASFALTMÁLNINGU OG EINANGRA
MEÐ MINNST 20 mm GLERULLARHÓLKUM OG
VEFJA MEÐ PLASTDÚK.
VEGGJAEINANGRUN A.M.K. 2 ½" PLAST.
ÞAKEINANGRUN A.M.K. 4"
TVÖFALT GLER Í GLUGGUM.
PÍPUR LIGGI Í EINANGRUN ÚTVEGGJA EÐA
Í GÓLFRAUFUM.
——— TÁKNAR RÁS (HEITAR PÍPUR)
– – – —·—·— BAKRÁS (KALDAR PÍPUR)

ALLAR ÓMERKTAR LAGNIR ERU 10 MM (3/8")

HAFNAR BYGGI

BREIÐVANGUR 20, HAFNARFIRÐI	MÆLIKVARÐI ~1:50	VERK 7602	TEIKN NR 3.4
HITALÖGN – KERFI	Hannað: [illegible] Teiknað: G.R.	Yfirfarið: [illegible] Samþ: [illegible]	DAGS APRÍL '76
JÓHANN GUNNAR BERGÞÓRSSON VERKFR MVFÍ STRANDGÖTU 11 — HAFNARFIRÐI — SÍMI 53315	BREYTT		