



OFNASKRA  $\Delta T 40^\circ C$

NR	HITATAP KCAL/T	OFN - RUNTAL	TENGI
1	1410	3 V 70 / 1000	E F 10
2	780	V 63 / 1600	A D 10
3	420	2 V 63 / 500	A B 10
4	1220	V 77 / 2100	C B 10
5	730	V 63 / 1500	A D 10
6	480	V 63 / 1000	A B 10
7	3385	3 VK 42 / 3800	C B 15
8	690	V 63 / 1400	C B 10
9	690	V 63 / 1400	C B 10
10	1500	2 V 70 / 1600	C B 10
11	3630	V 91 / 5500	A D 15
12	1190	3 V 70 / 900	A B 10

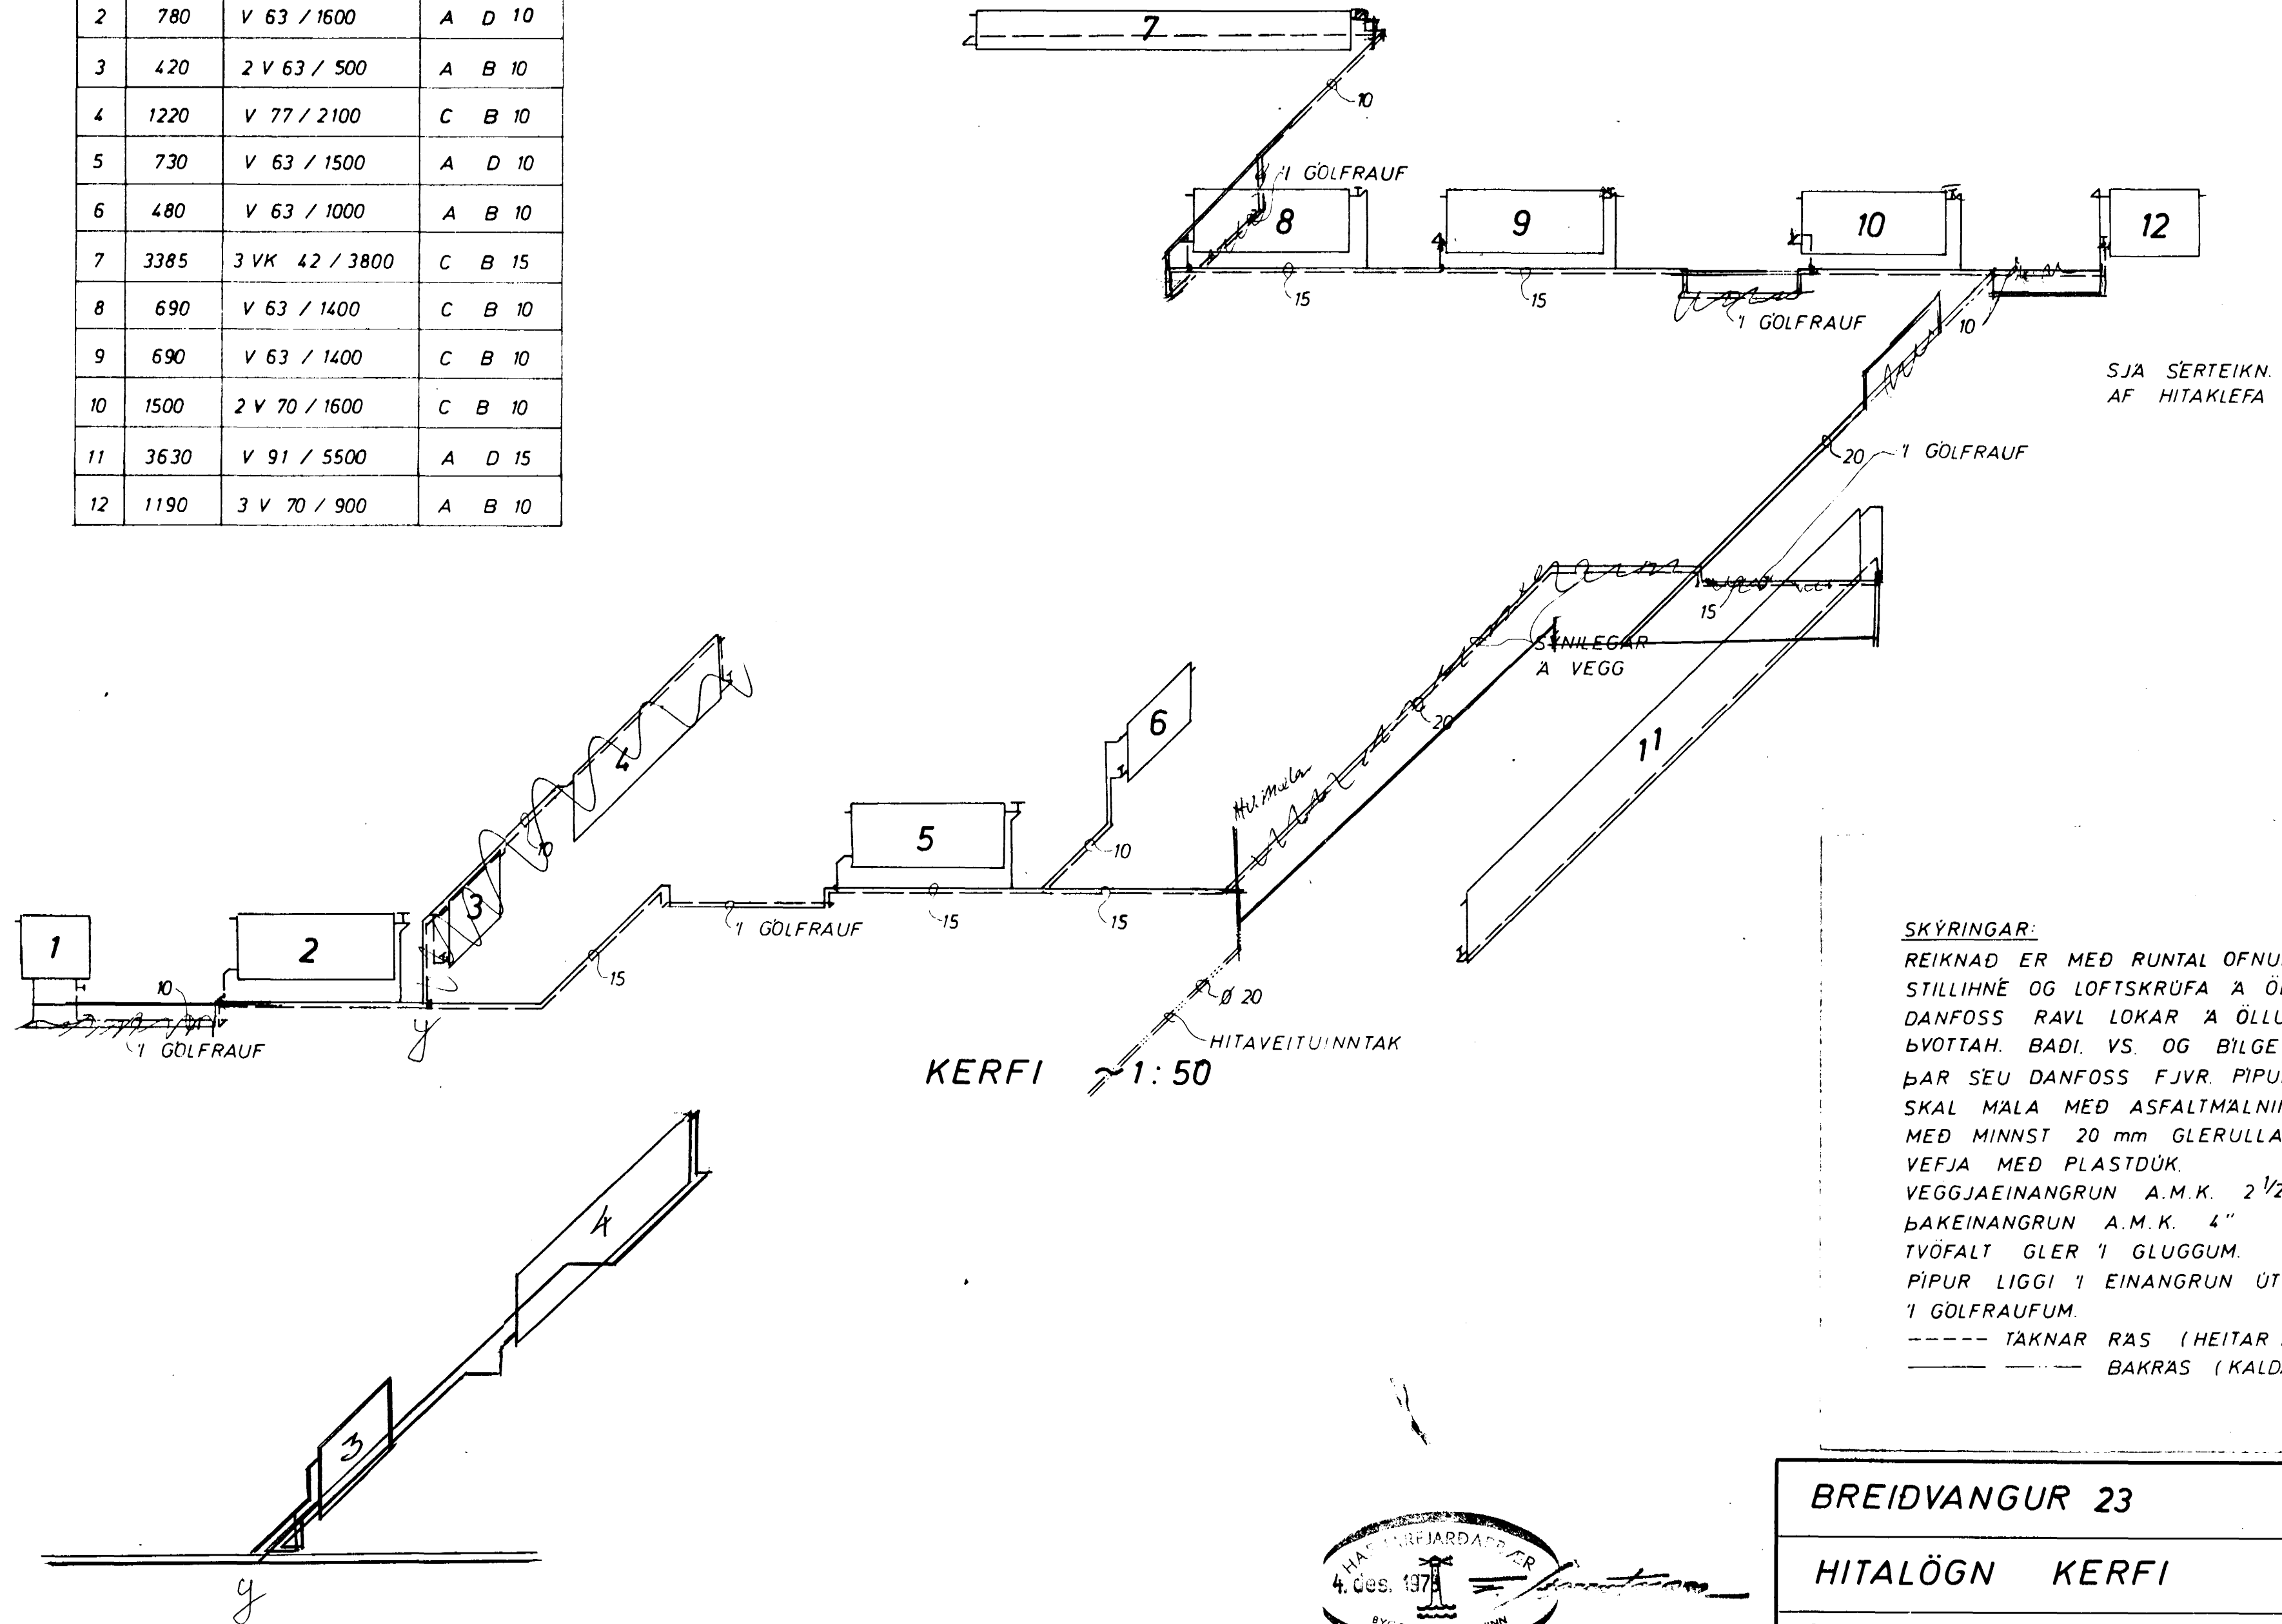

SJA SERTEIKN.  
AF HITAKLEFA

**SKÝRINGAR:**  
 REIKNAD ER MED RUNTAL OFNUM SJA OFNASKRÁ  
 STILLIHNE OG LOFTSKRÜFA A ÖLLUM OFNUM  
 DANFOSS RAVL LOKAR A ÖLLUM OFNUM NEMA 1 ANDD.  
 ÞVOTTAH. BADI. VS. OG BILGEYMSLU  
 ÞAR SEU DANFOSS FJVR. PIPUR VENJULEGAR SVARTAR  
 SKAL MALA MED ASFALTMALNINGU OG EINANGRA  
 MED MINNST 20 mm GLERULLARHÖLKUM OG  
 VEFJA MED PLASTDÜK.  
 VEGGJAEINANGRUN A.M.K. 2 1/2" PLAST.  
 ÞAKEINANGRUN A.M.K. 4"  
 TVÖFALT GLER I GLUGGUM.  
 PIPUR LIGGI I EINANGRUN ÚTVEGGJA EDA  
 I GÖLFRAUFUM.  
 - - - - TAKNAR RAS (HEITAR PIPUR)  
 - - - - BAKRAS (KALDAR PIPUR)

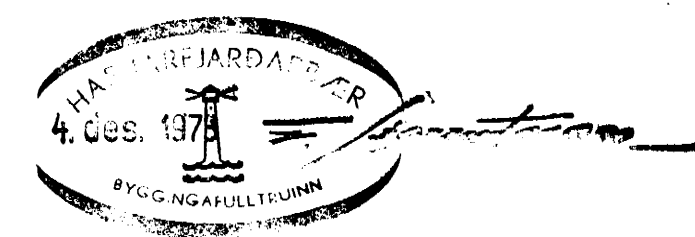

BREIDVANGUR 23	MÆLIKVARÐI ~1:50	VERK 7311	TEIKN NR 9
HITALÖGN KERFI	Hannað: Teiknað: JW	Yfirfarirð: Samb: JB	DAGS JÚLÍ '73
JÓHANN GUNNAR BERGPÓRSSON VERKFR MVEI KÖLDUKINN 9 - HAFNARFIRÐI - Sími 52895	BREYTT		