



SNEIDING ~ MKV = 1:100

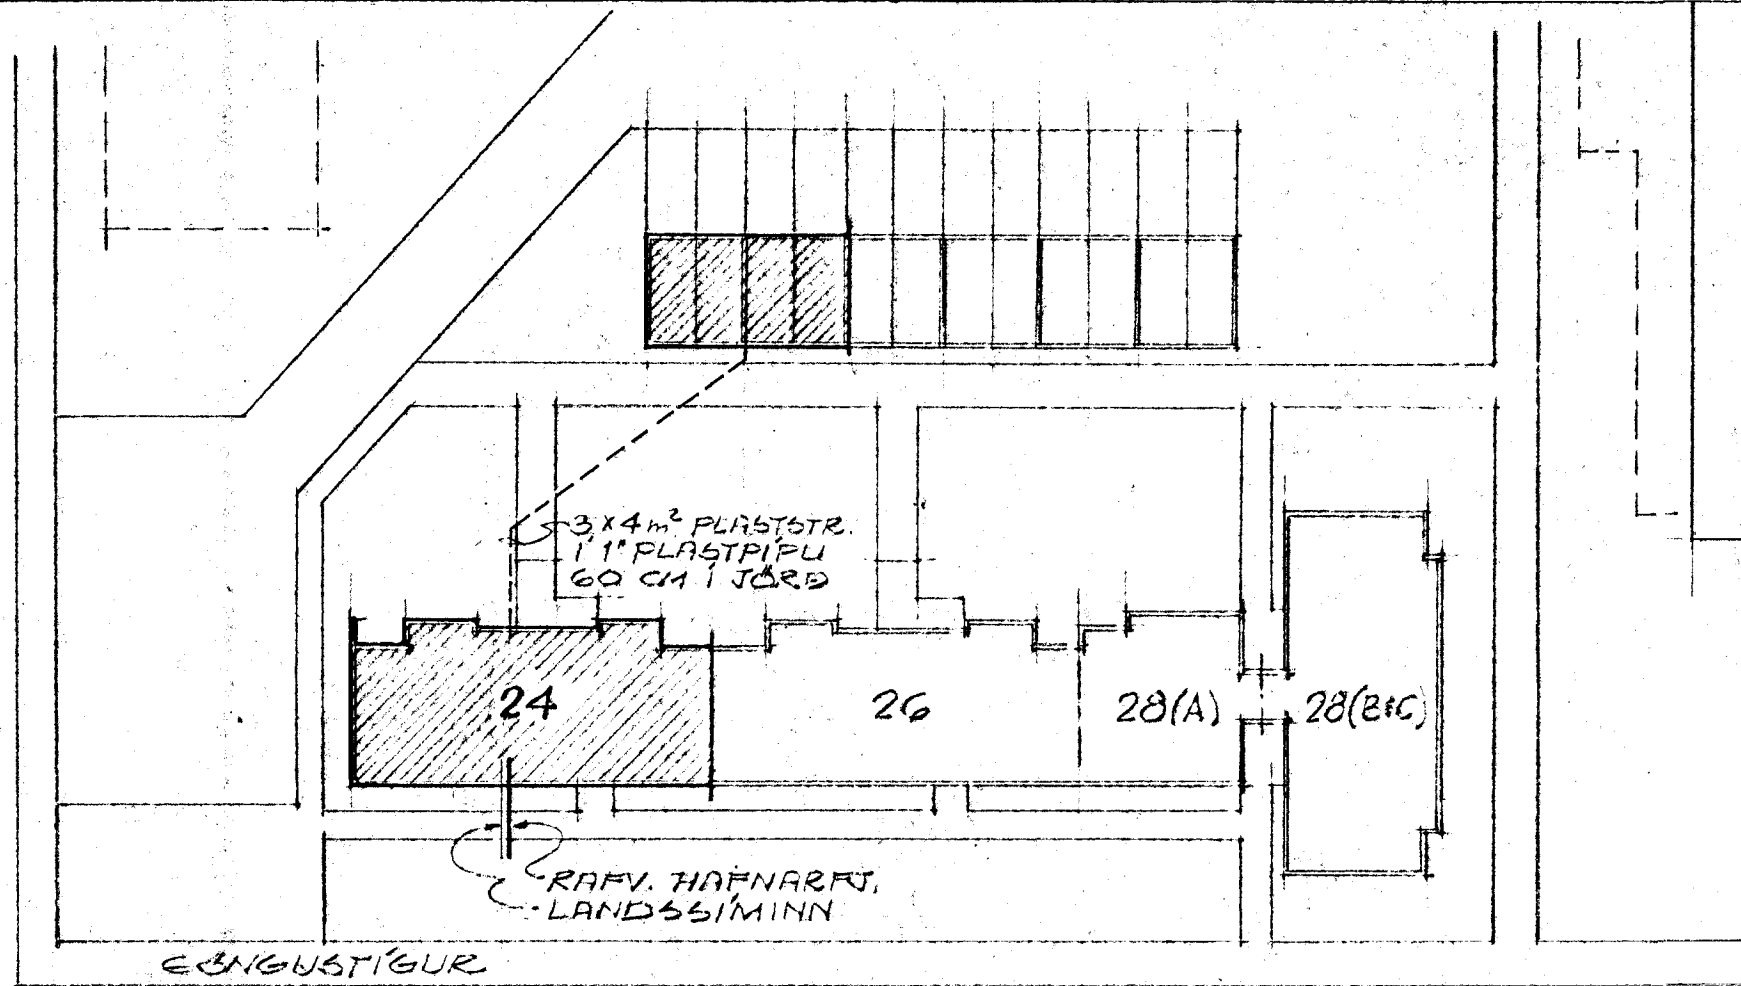


ÞENGUSTÍÐUR

AFSTÖÐUMYND ~ MKV = 1:500

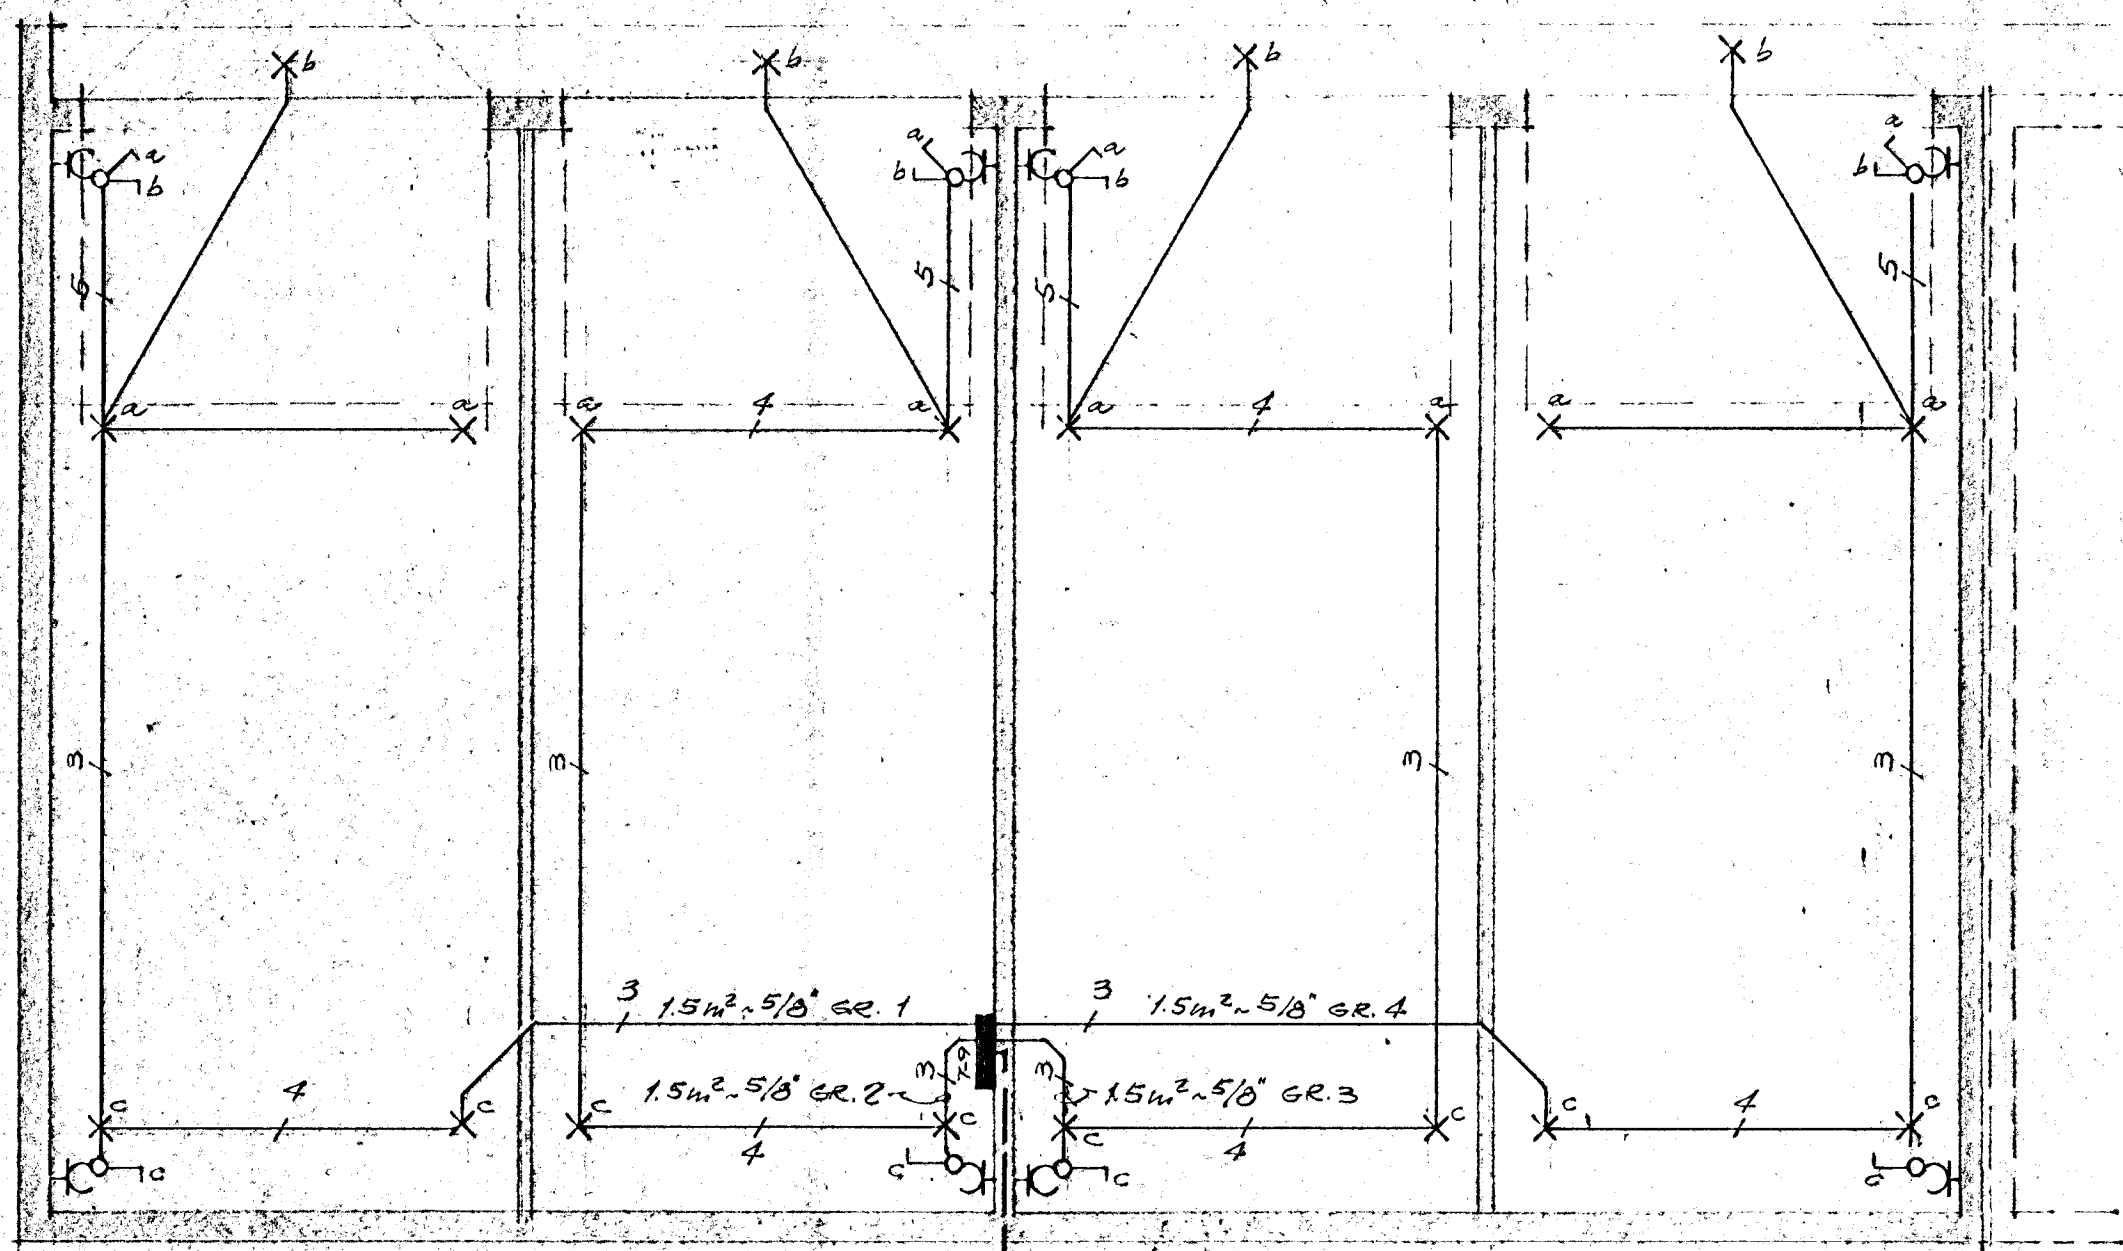

GRUNNMYND - BÍLGEYMSLUR ~ MKV = 1:50

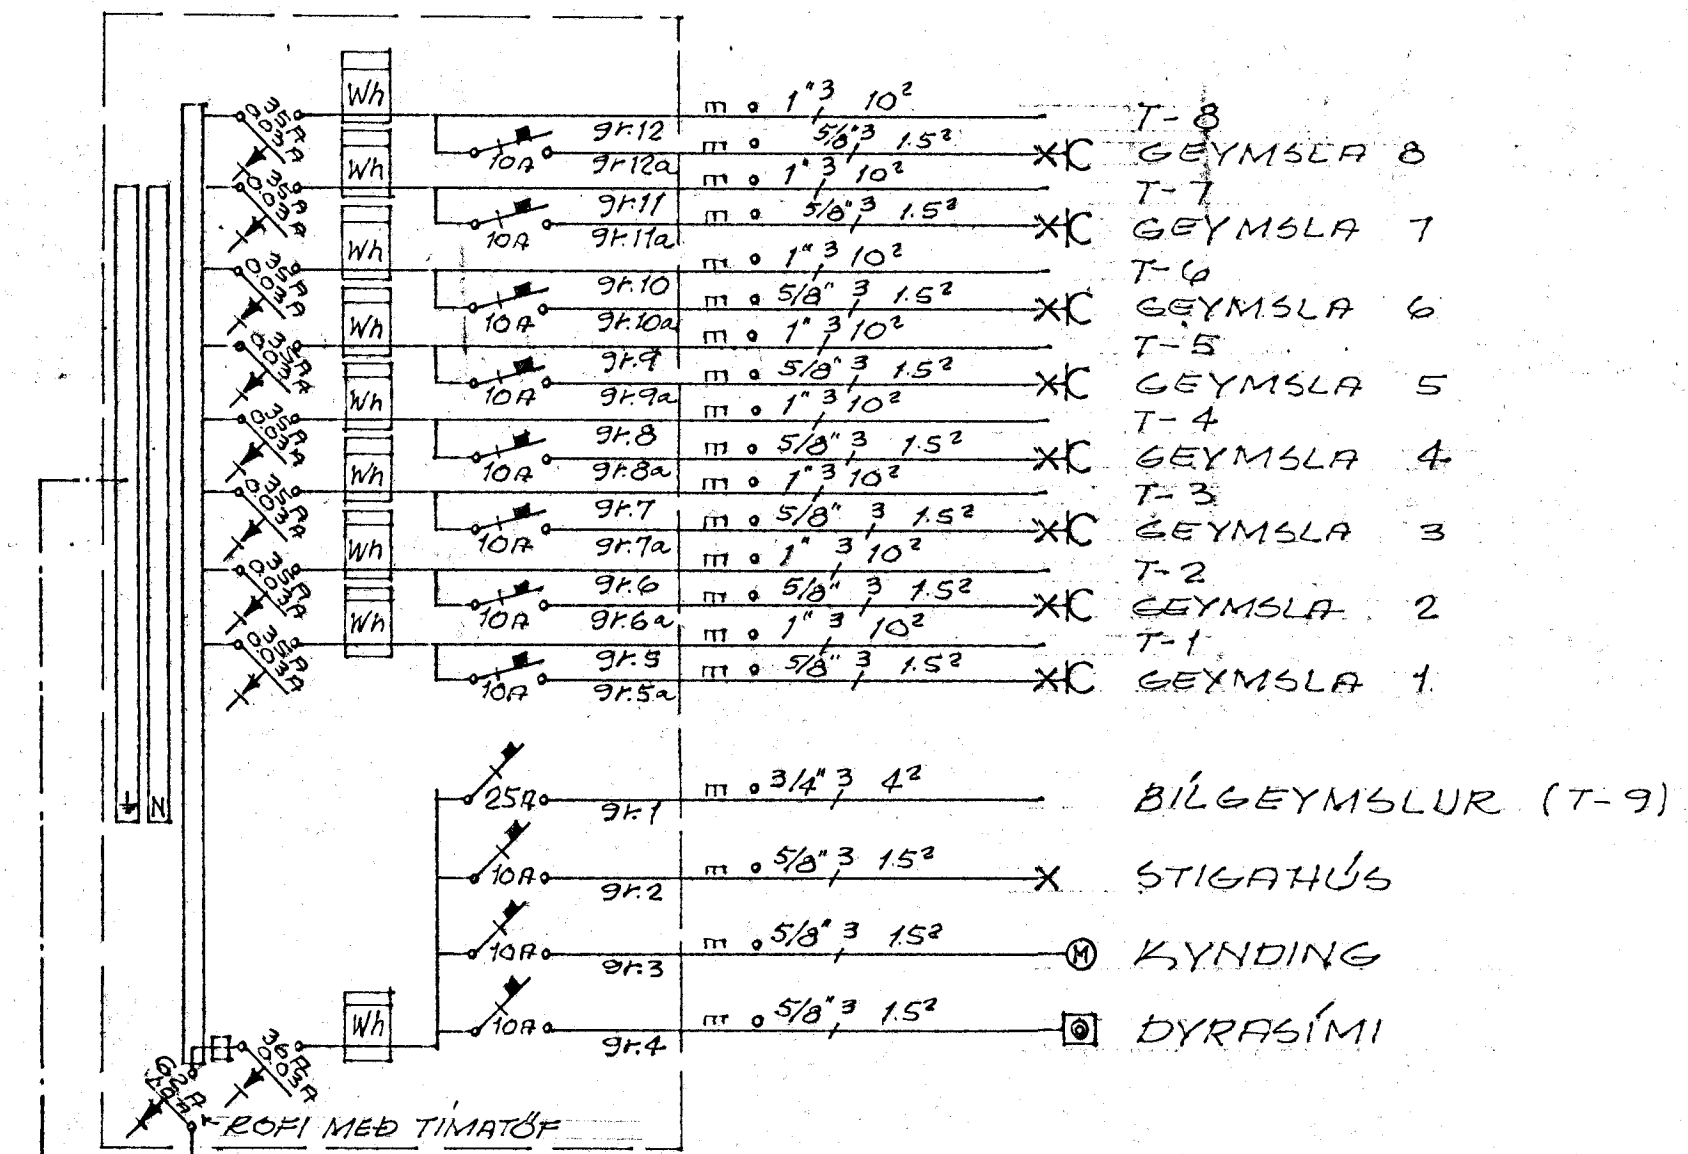

EINLÍNUMYND

BREYTT 10.9.74

TEIKNISTOFA HAFNARFJAREAR-5:51834  
BREIÐVANGUR 24, HAFNARFIRÐI  
RAFLAGNATEIKNING

MKV=1:50, 1:100, 1:500  
EAGS. MAÍ 1974  
TEIKN.NR 11-5-74  
TEIKNARÐI GR6

*Reinmar Þorvaldsson*