


Afstöðumynd 1:500

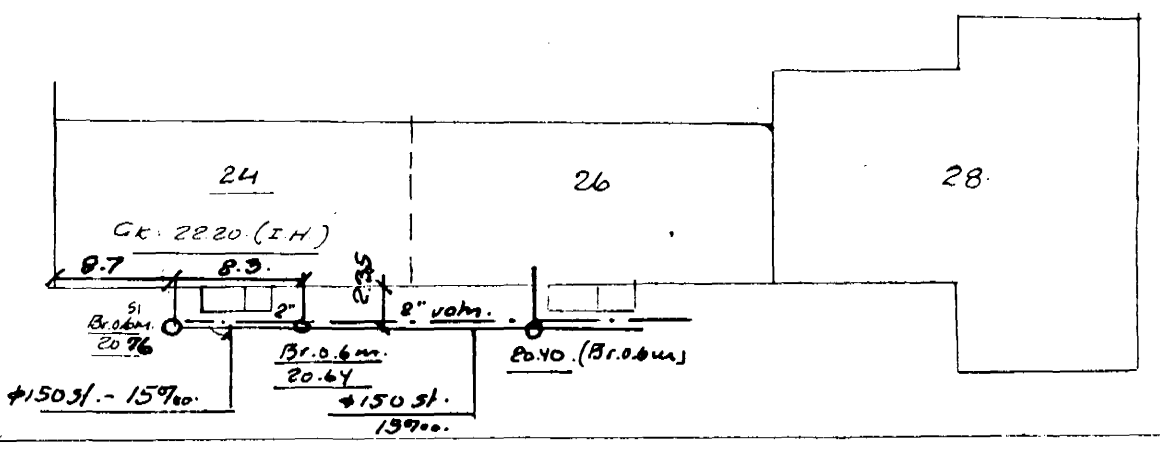



Br. 0.6 m.  
20.76

Br. 0.6 m.  
20.64

Emi og trögangur lagna fylgi í öllu reglum um húsnæðislagningar í Hafnarf.

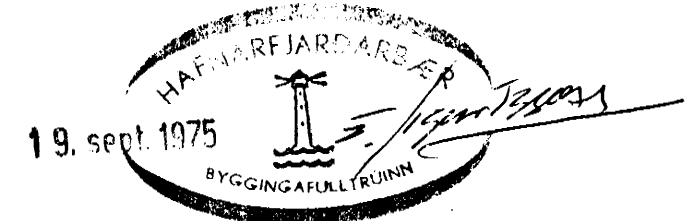

Benedikt B. Sigurðsson  
verkt.

Breiðvangur 24 - Hf.

M.	1:50	Hreintækislagningar
D.	1:500	Staðs tekja kjallara.
Nr.	75	Leiðslu í Afst. mynd.
Nr.	61.	Þun. B. Sigurðsson.