

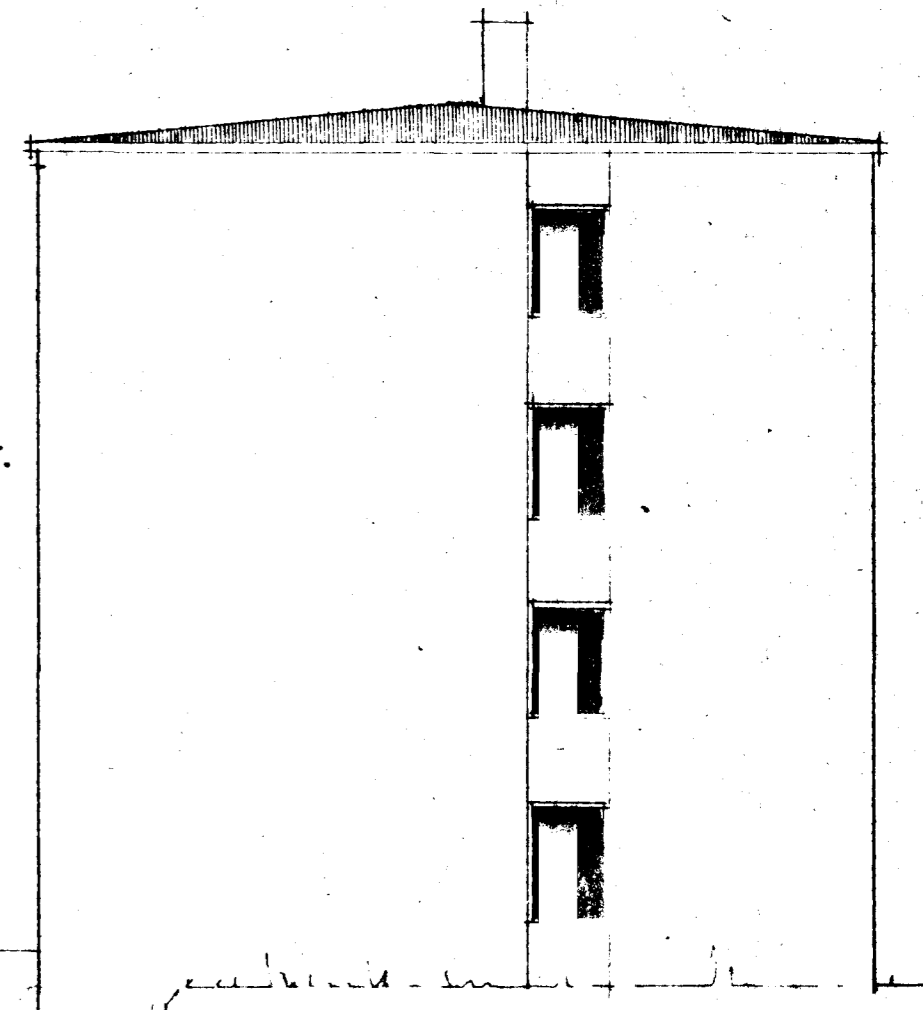
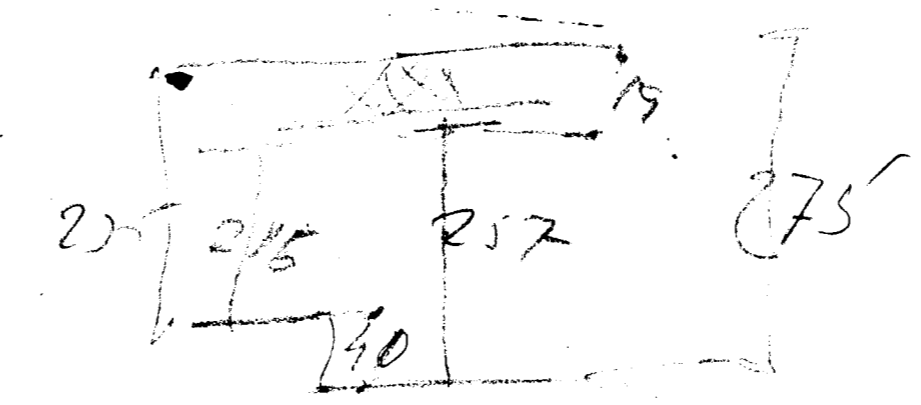



22. Dec. 1974
Samþykkt á fundi bygginga-
nefndar h. 11. 2. 76
BYGGINGAFLUTNINGUR
I HAFNARFIRDI
E. Sigurðsson

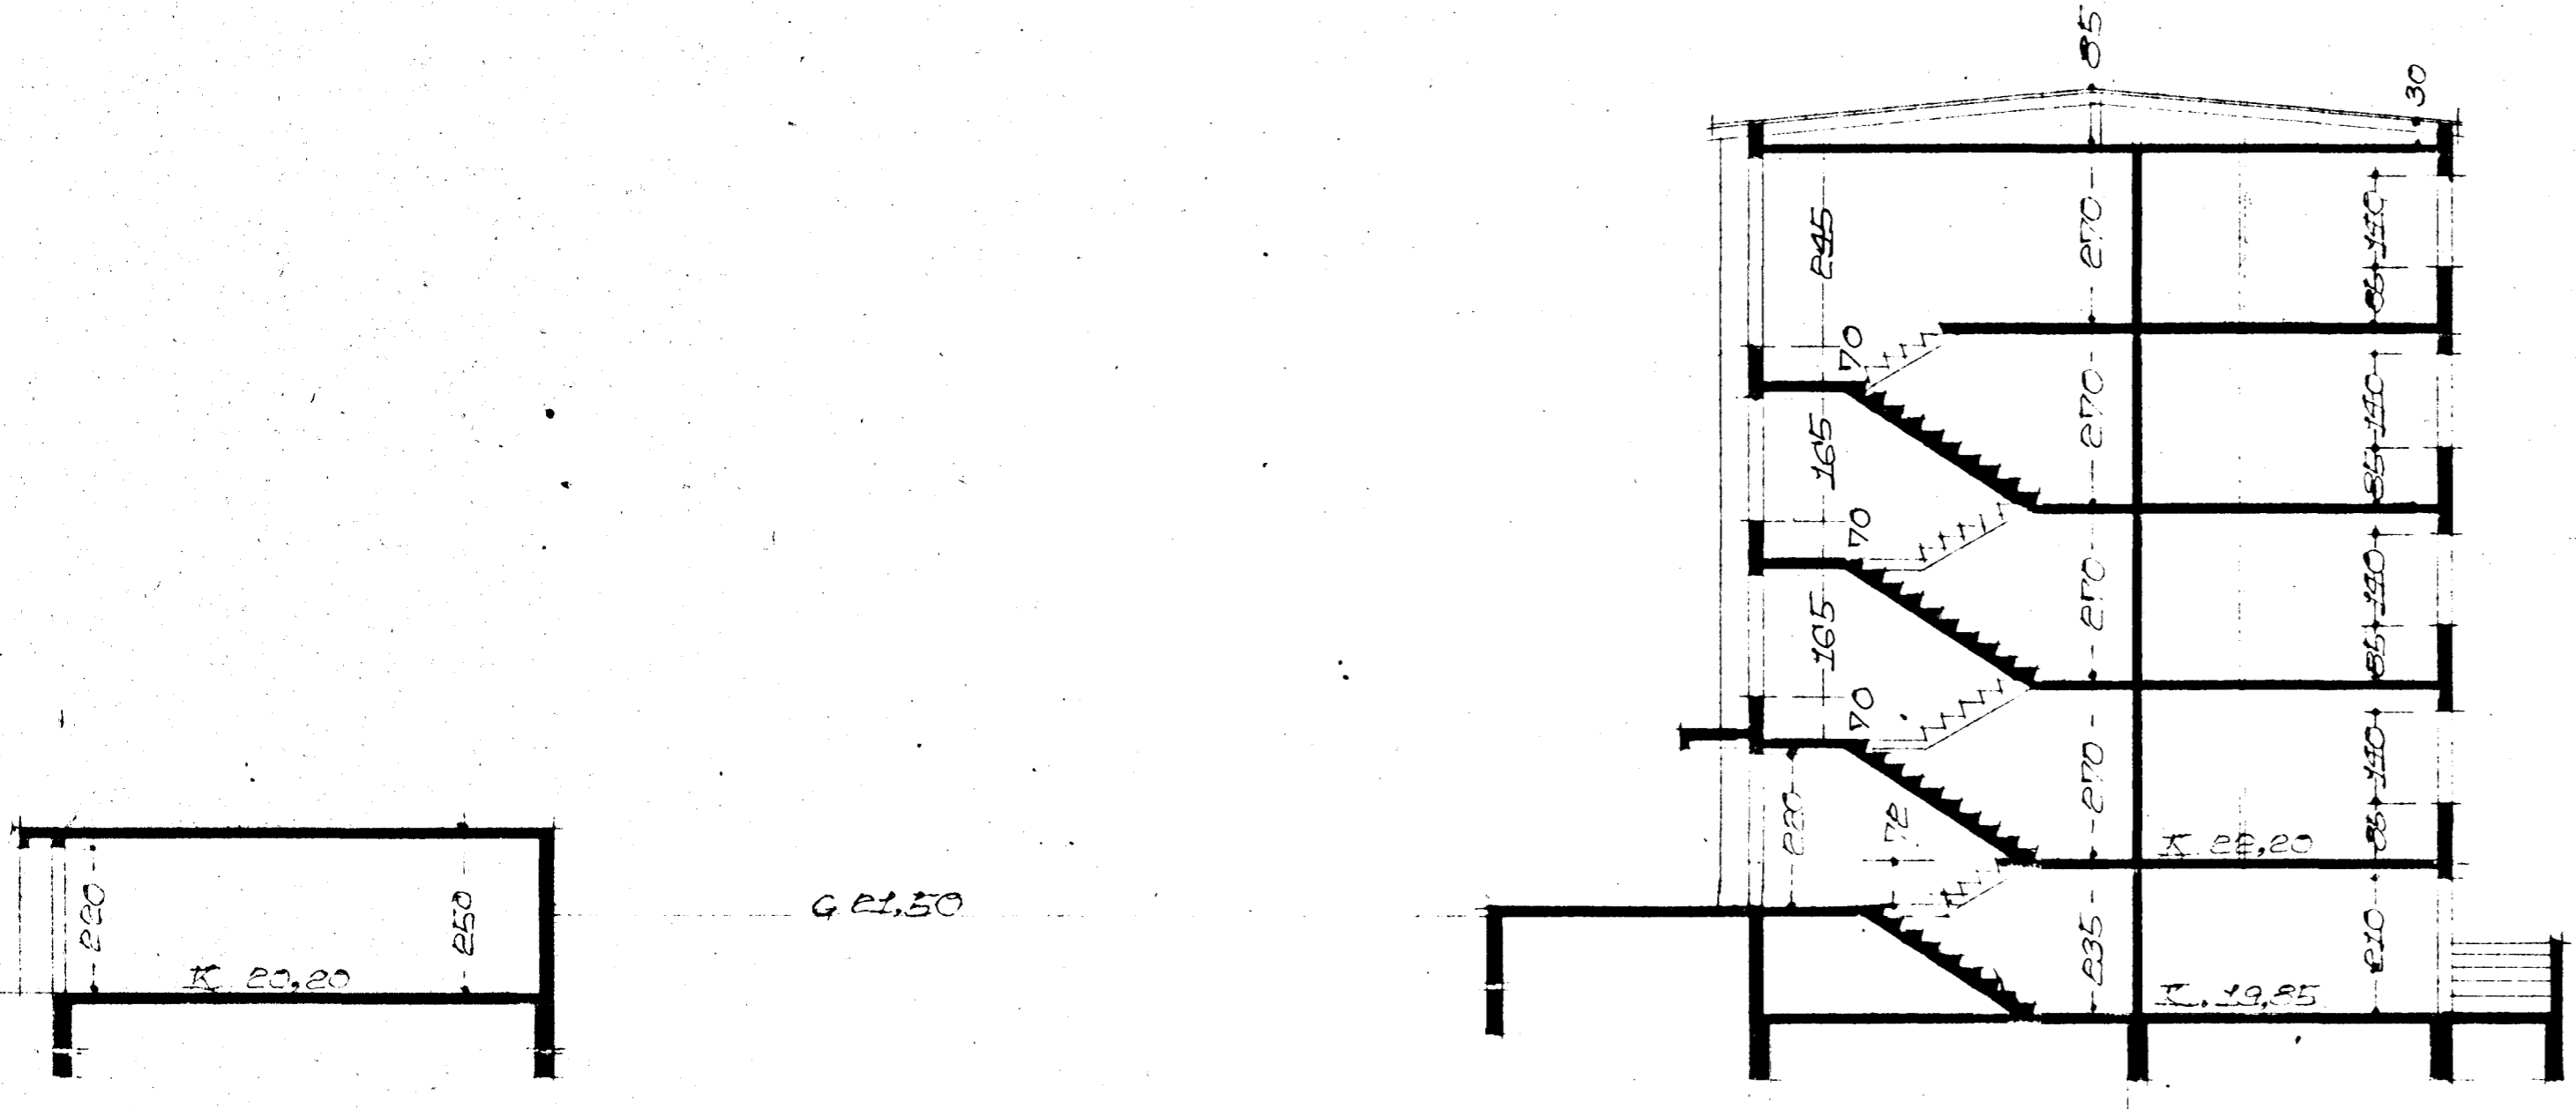

AUSTURDARI

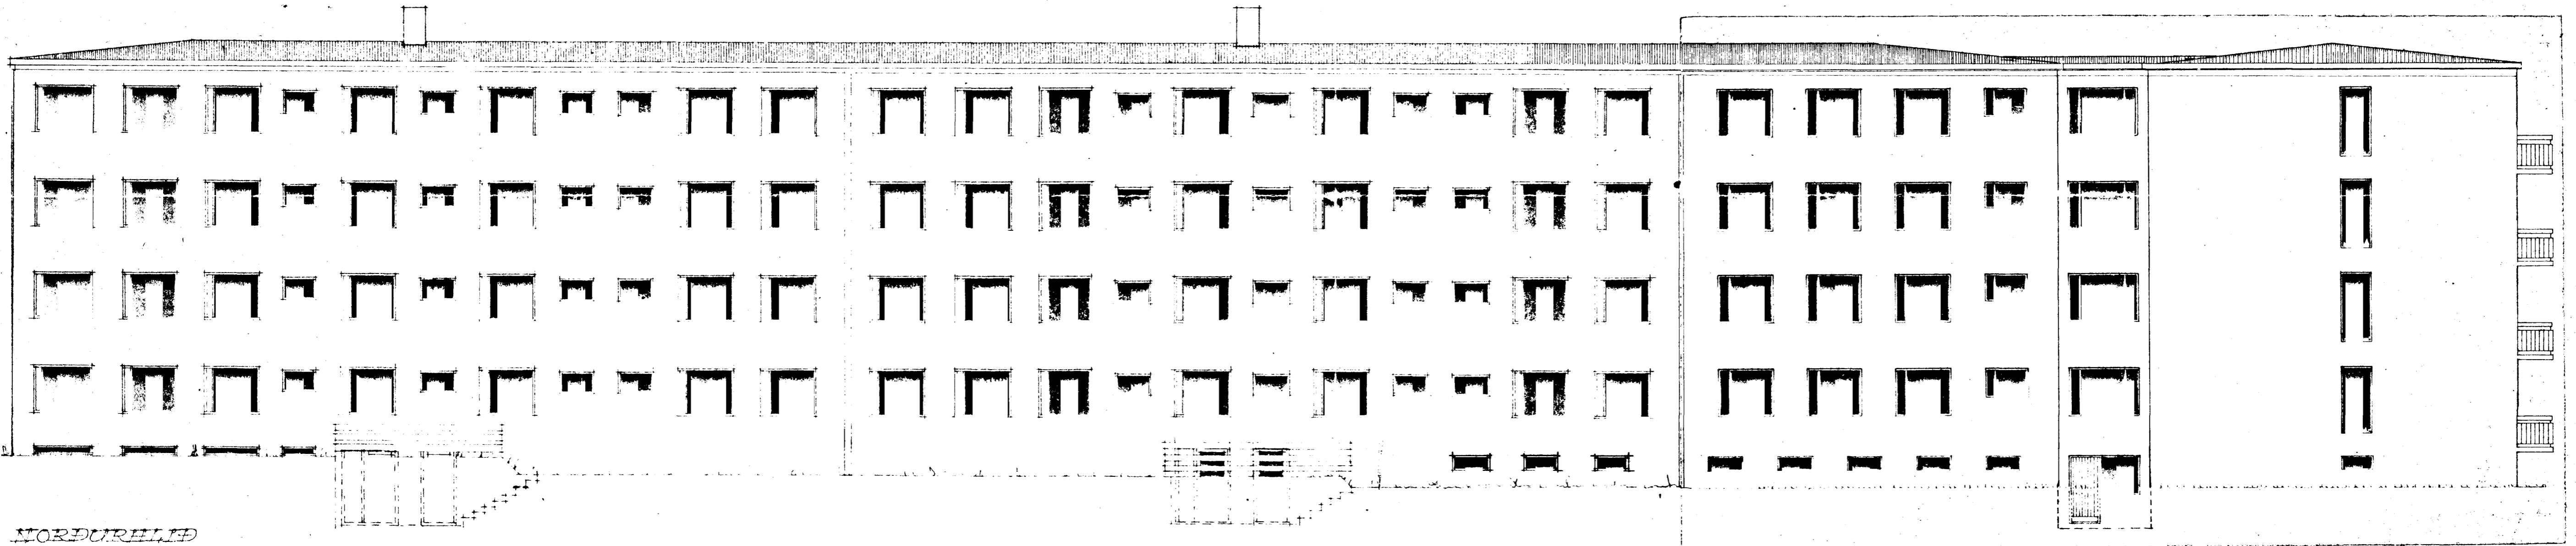

NORDURHLEIÐ

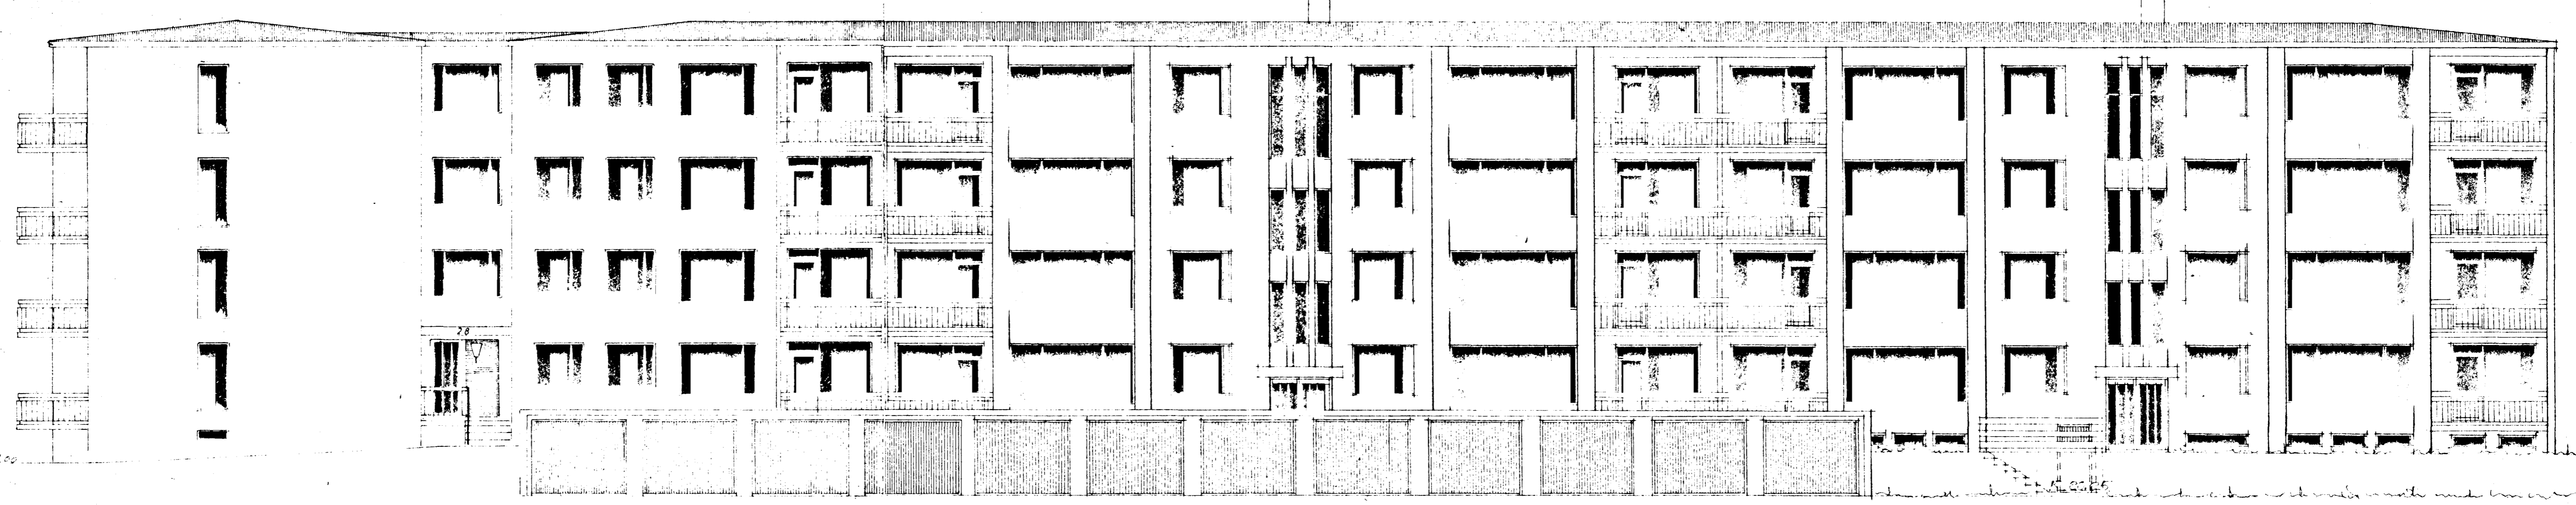

SÚÐURHLEIÐ

BREYTT 1 JAN. 1976
E. Sigurðsson
19. APRIL 1976
E. Sigurðsson
Göllum & Bergsson