

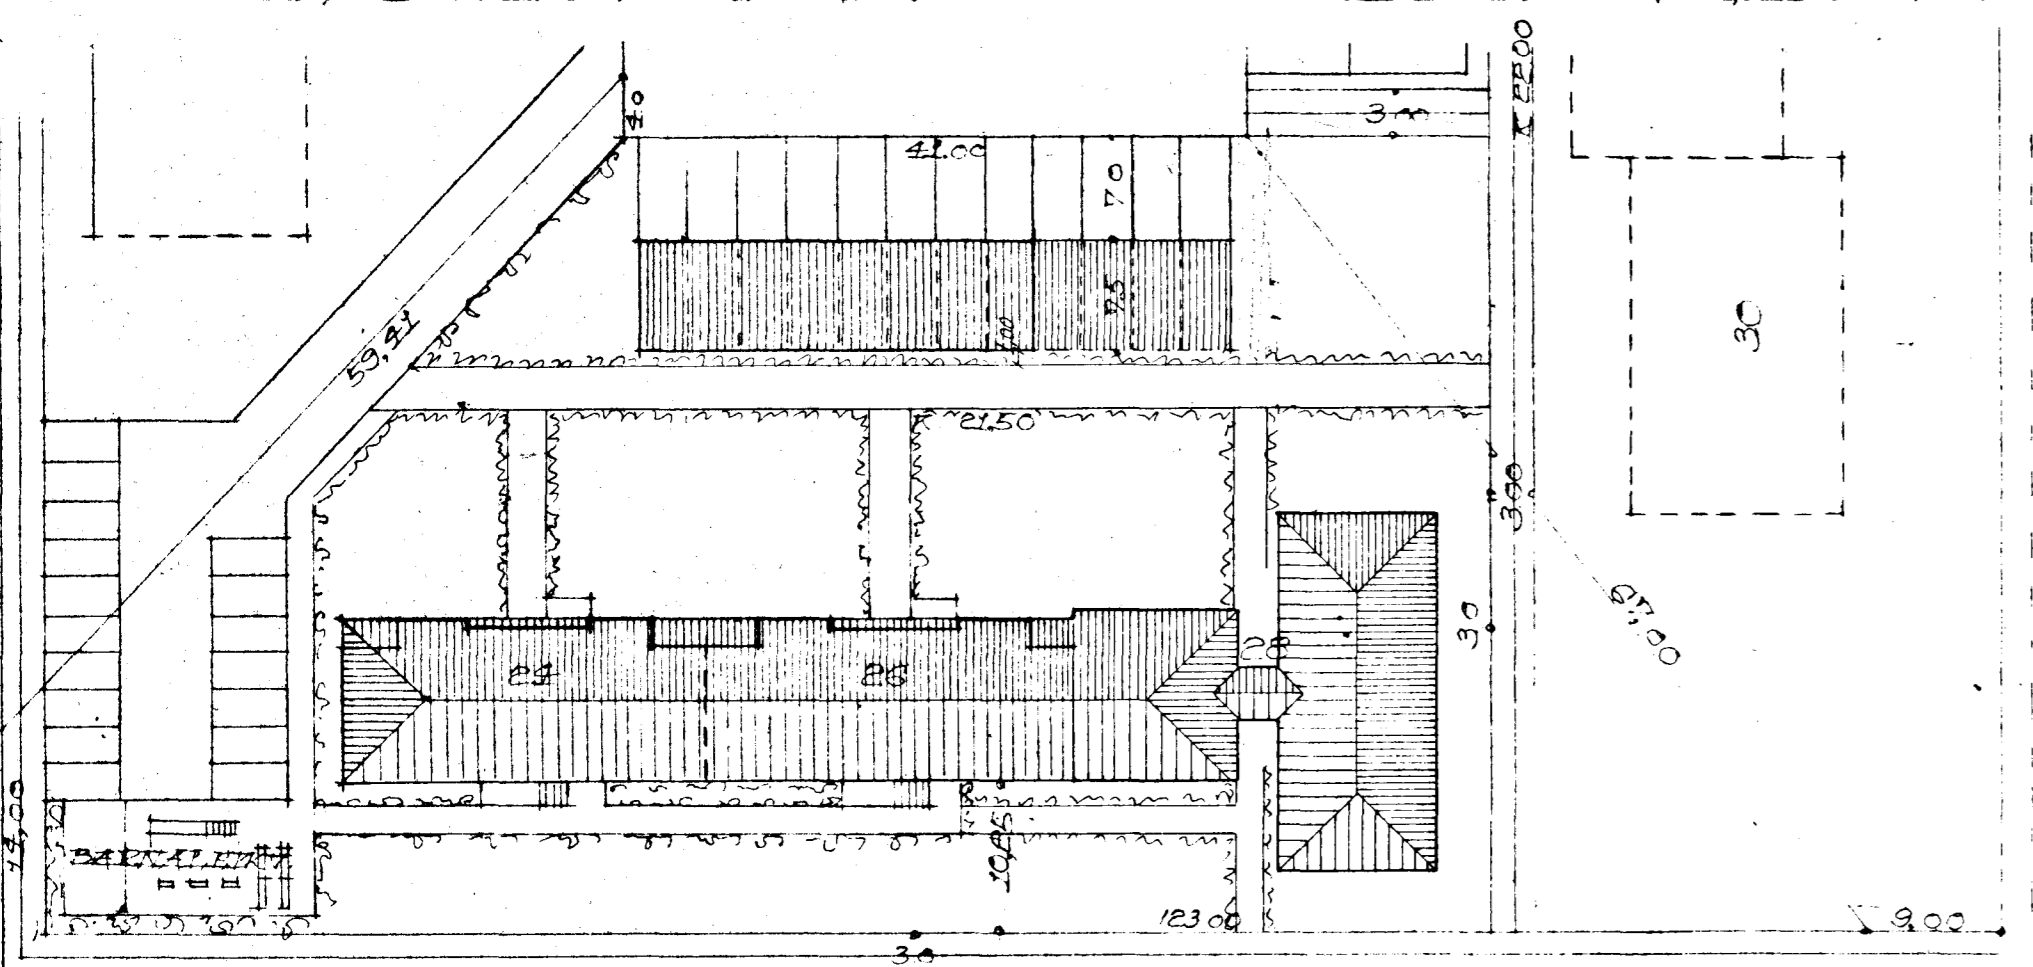


8/574  
 Samþykkt á fundi bygginga-  
 nefndar þ. 11.12.1976  
 BYGGINGARULLTRÚNN  
 Í HAFNARFIRÐI  
*J. Gunnarsson*

Leystur þorj gangkafl slípa  
 úr sorpgymni m 28

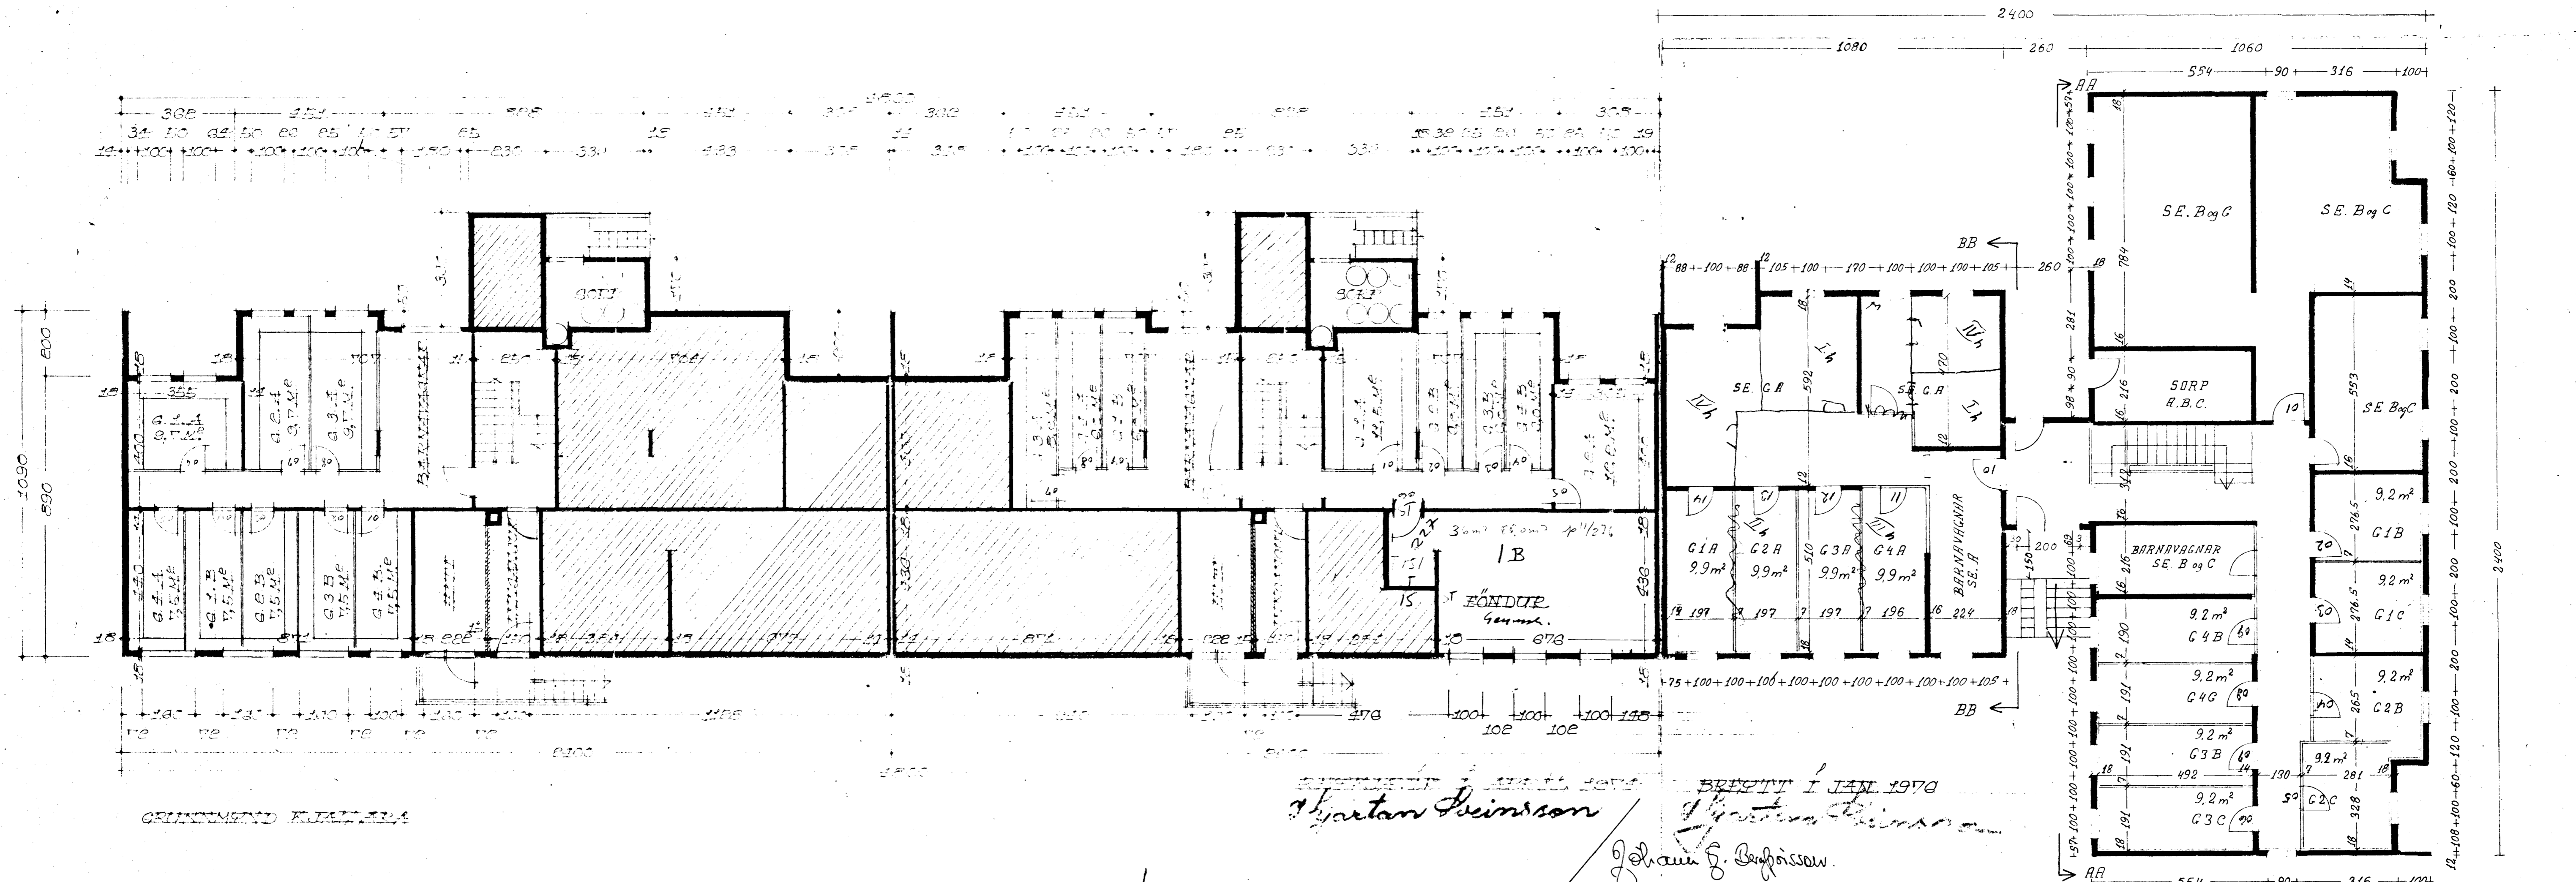

AFMÖÐUNEND M 1:500

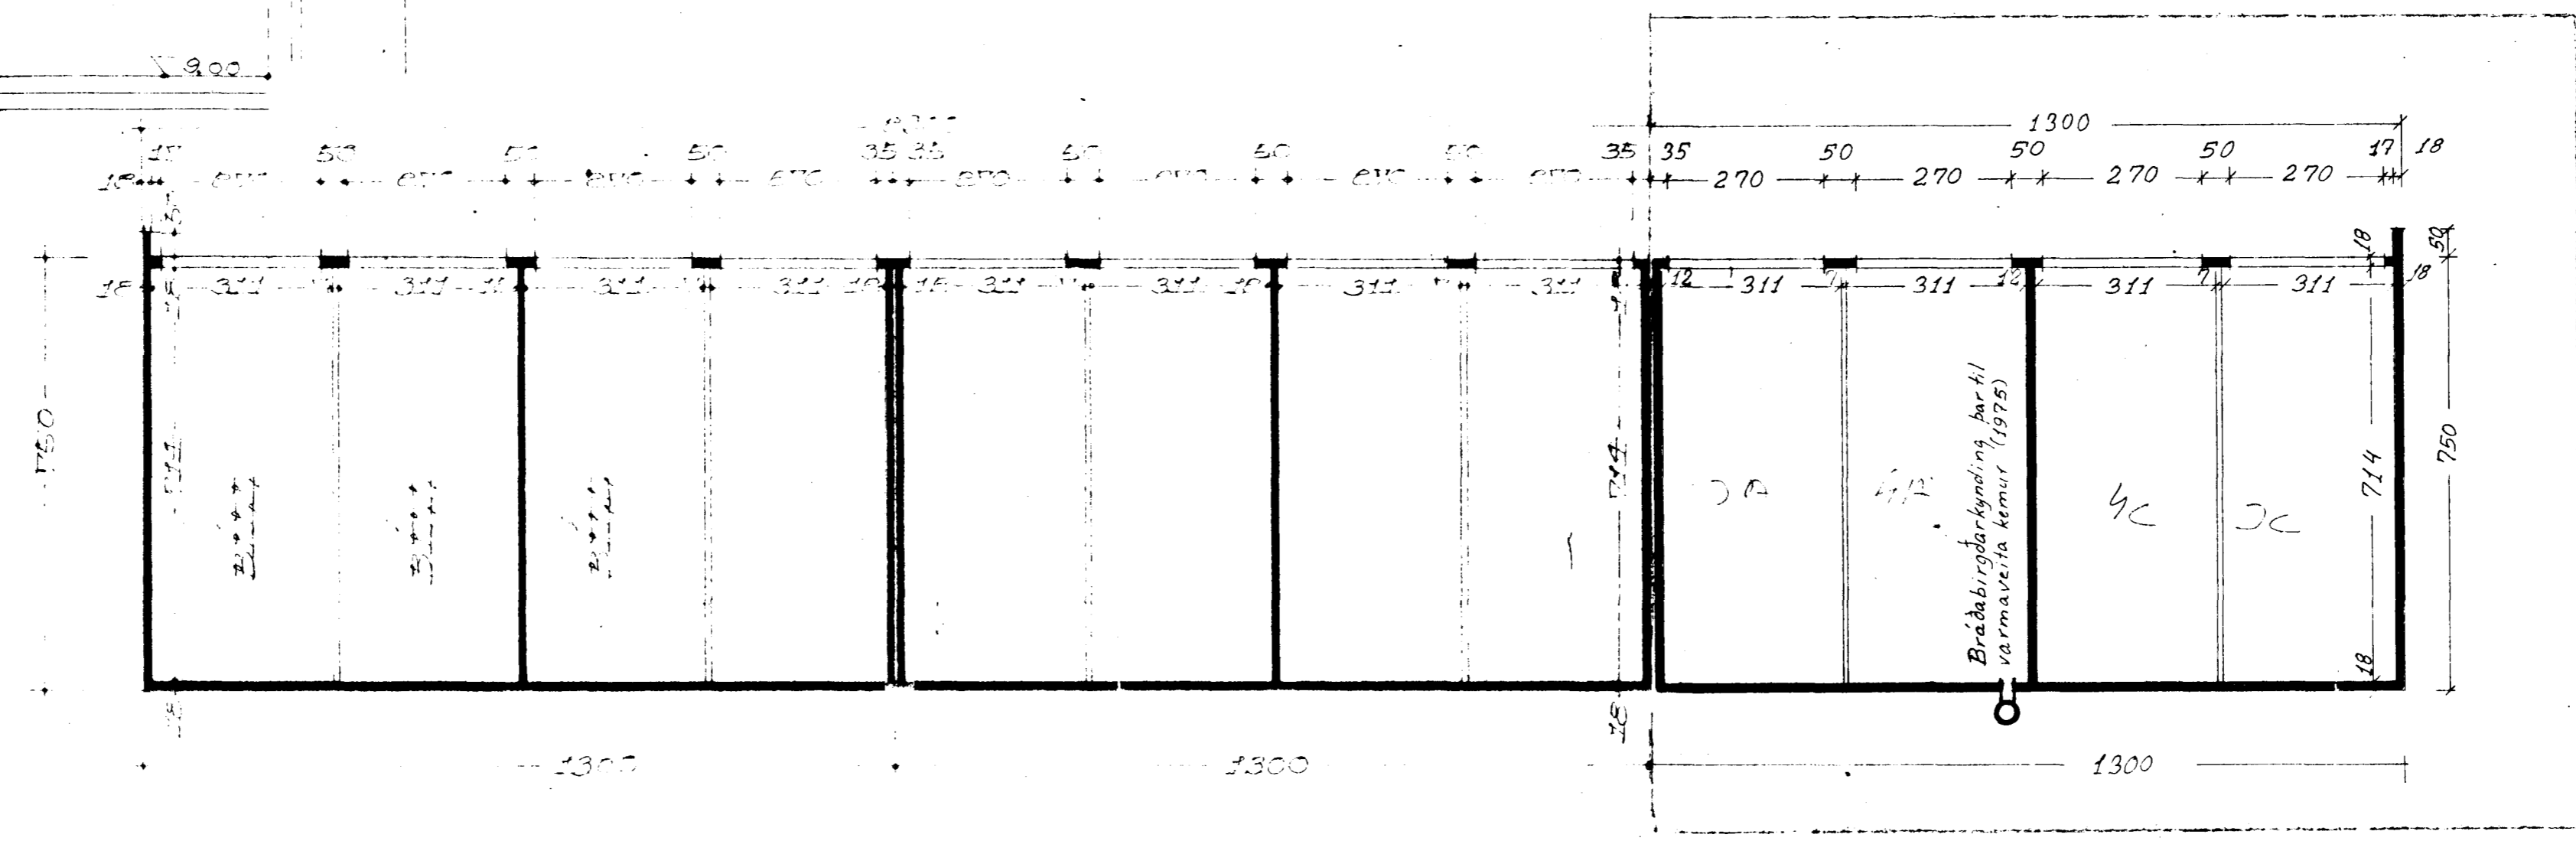

GRUNDMENND KLAMMARA

1  
*Jóhann Þ. Þorjónsson*  
 1976  
*Jóhann Þ. Þorjónsson*