


OFNASKRA $\Delta T 40^{\circ}C$


NR.	HITATAP KCAL/T	OFN RUNTAL	TENGI
1	810	V 63 / 1600	C B 10
2	1410	3 VK 70 / 800	E F 10
3	730	V 63 / 1500	C B 10
4	730	V 63 / 1500	C B 10
5	730	V 63 / 1500	A D 10
6	910	2 V 56 / 1300	A D 10
7	2560	2 V 35 / 5500	A D 15
8	1030	3 H 42 / 1600	E F 10
9	290	V 63 / 600	A B 10
10	380	V 63 / 800	C D 10
11	4580	2 V 63 / 5500	A D 15
12	630	V 63 / 1100	C D 10

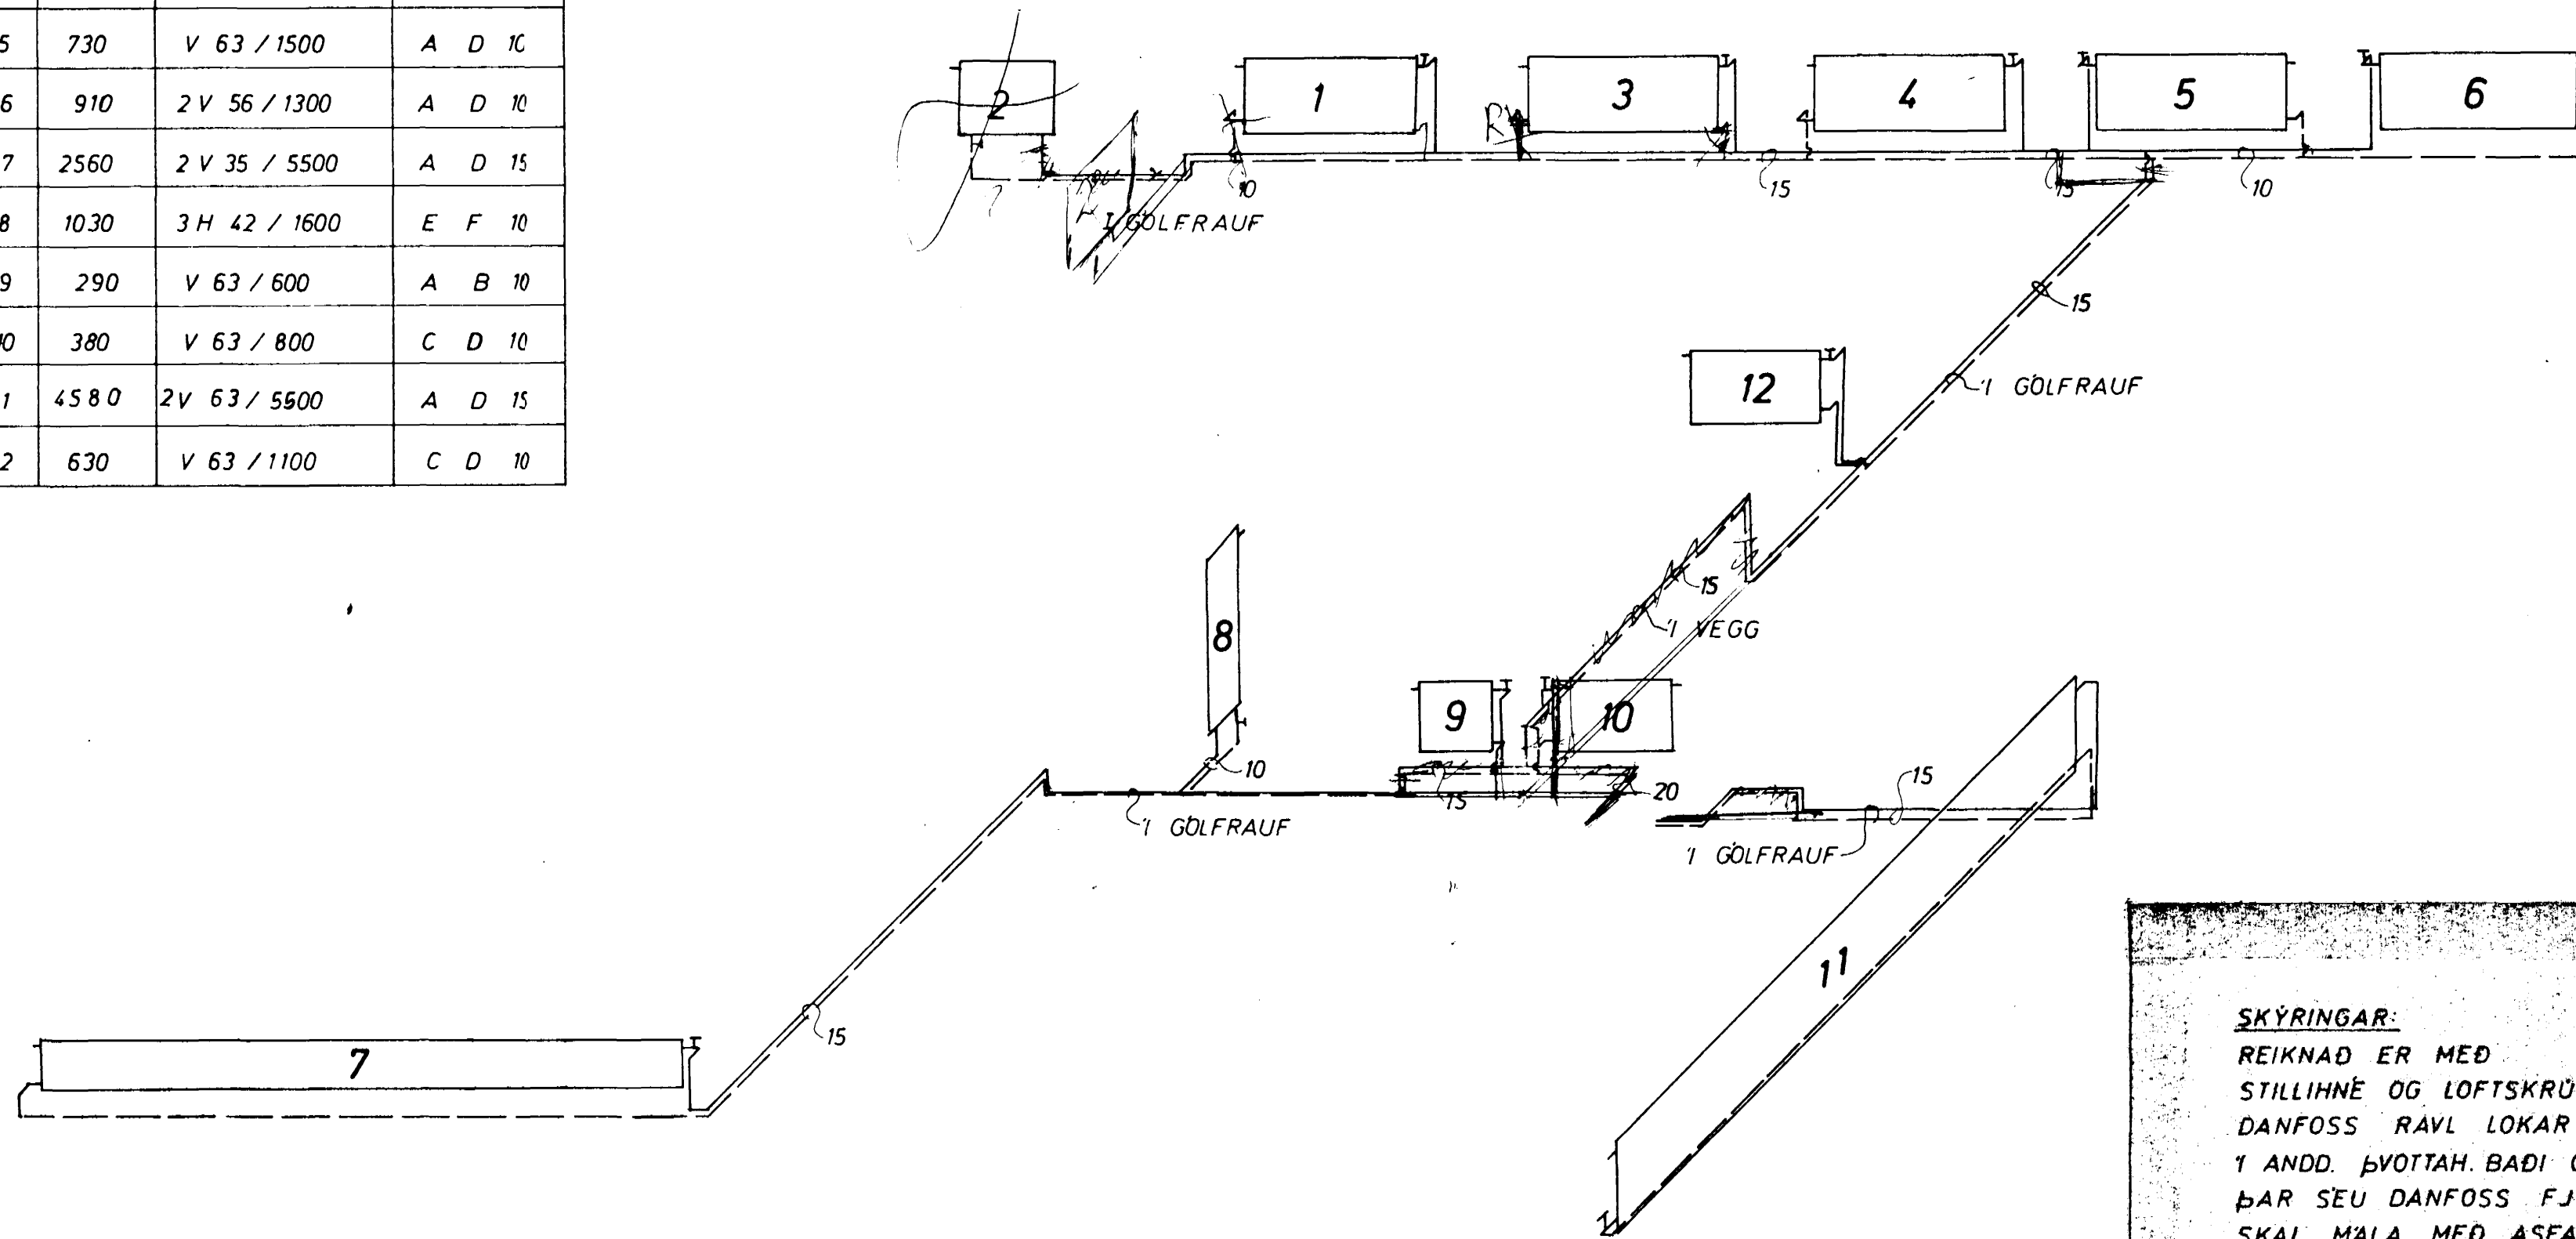

KERFI ~1:50

SKÝRINGAR:

REIKNAD ER MEÐ OFNUM SJA OFNASKRA
 STILLIHNE OG LOFTSKRUFU A ÖLLUM OFNUM
 DANFOSS RAVL LOKAR A ÖLLUM OFNUM NEMA
 T ANDD. ÞVOTTAN. BADI GEYMSLU OG BILG. ÞAR SEU.
 ÞAR SEU DANFOSS FJVR. PIPUR VENJULEGAR SVARTAR
 SKAL MALA MEÐ ASFALTMALNINGU OG EINANGRA
 MEÐ MINNST 20 mm GLERULLARHÖLKUM OG
 VEFJA MEÐ PLASTDÜK.
 VEGGJAEINANGRUN A.M.K. 2 1/2" PLAST.
 ÞAKEINANGRUN A.M.K. 4"
 TVÖFALT GLER I GLUGGUM.
 PIPUR LIGGI T EINANGRUN ÚTVEGGJA EDA
 I GÖLFRAUFUM.
 - - - - - TAKNAR RAS (HEITAR PIPUR)
 - - - - - BAKRAS (KALDAR PIPUR)

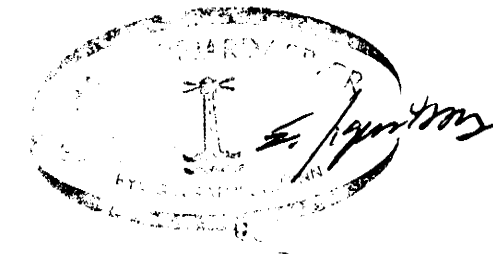

BREIDVANGUR 27	MÆLIKVARÐI ~1:50	VERK 7312	TEIKN NR 9
HITALÖGN KERFI	Hannað: [Signature] Teiknað: [Signature]	Yfirfarð: Samb: [Signature]	DAGS JÚLÍ '73
JÓHANN GUNNAR BERGPÓRSSON VERKFR MVFI KÖLDUKINN 9 - HAFNARFIRÐI - Sími 52895	BREYTT		