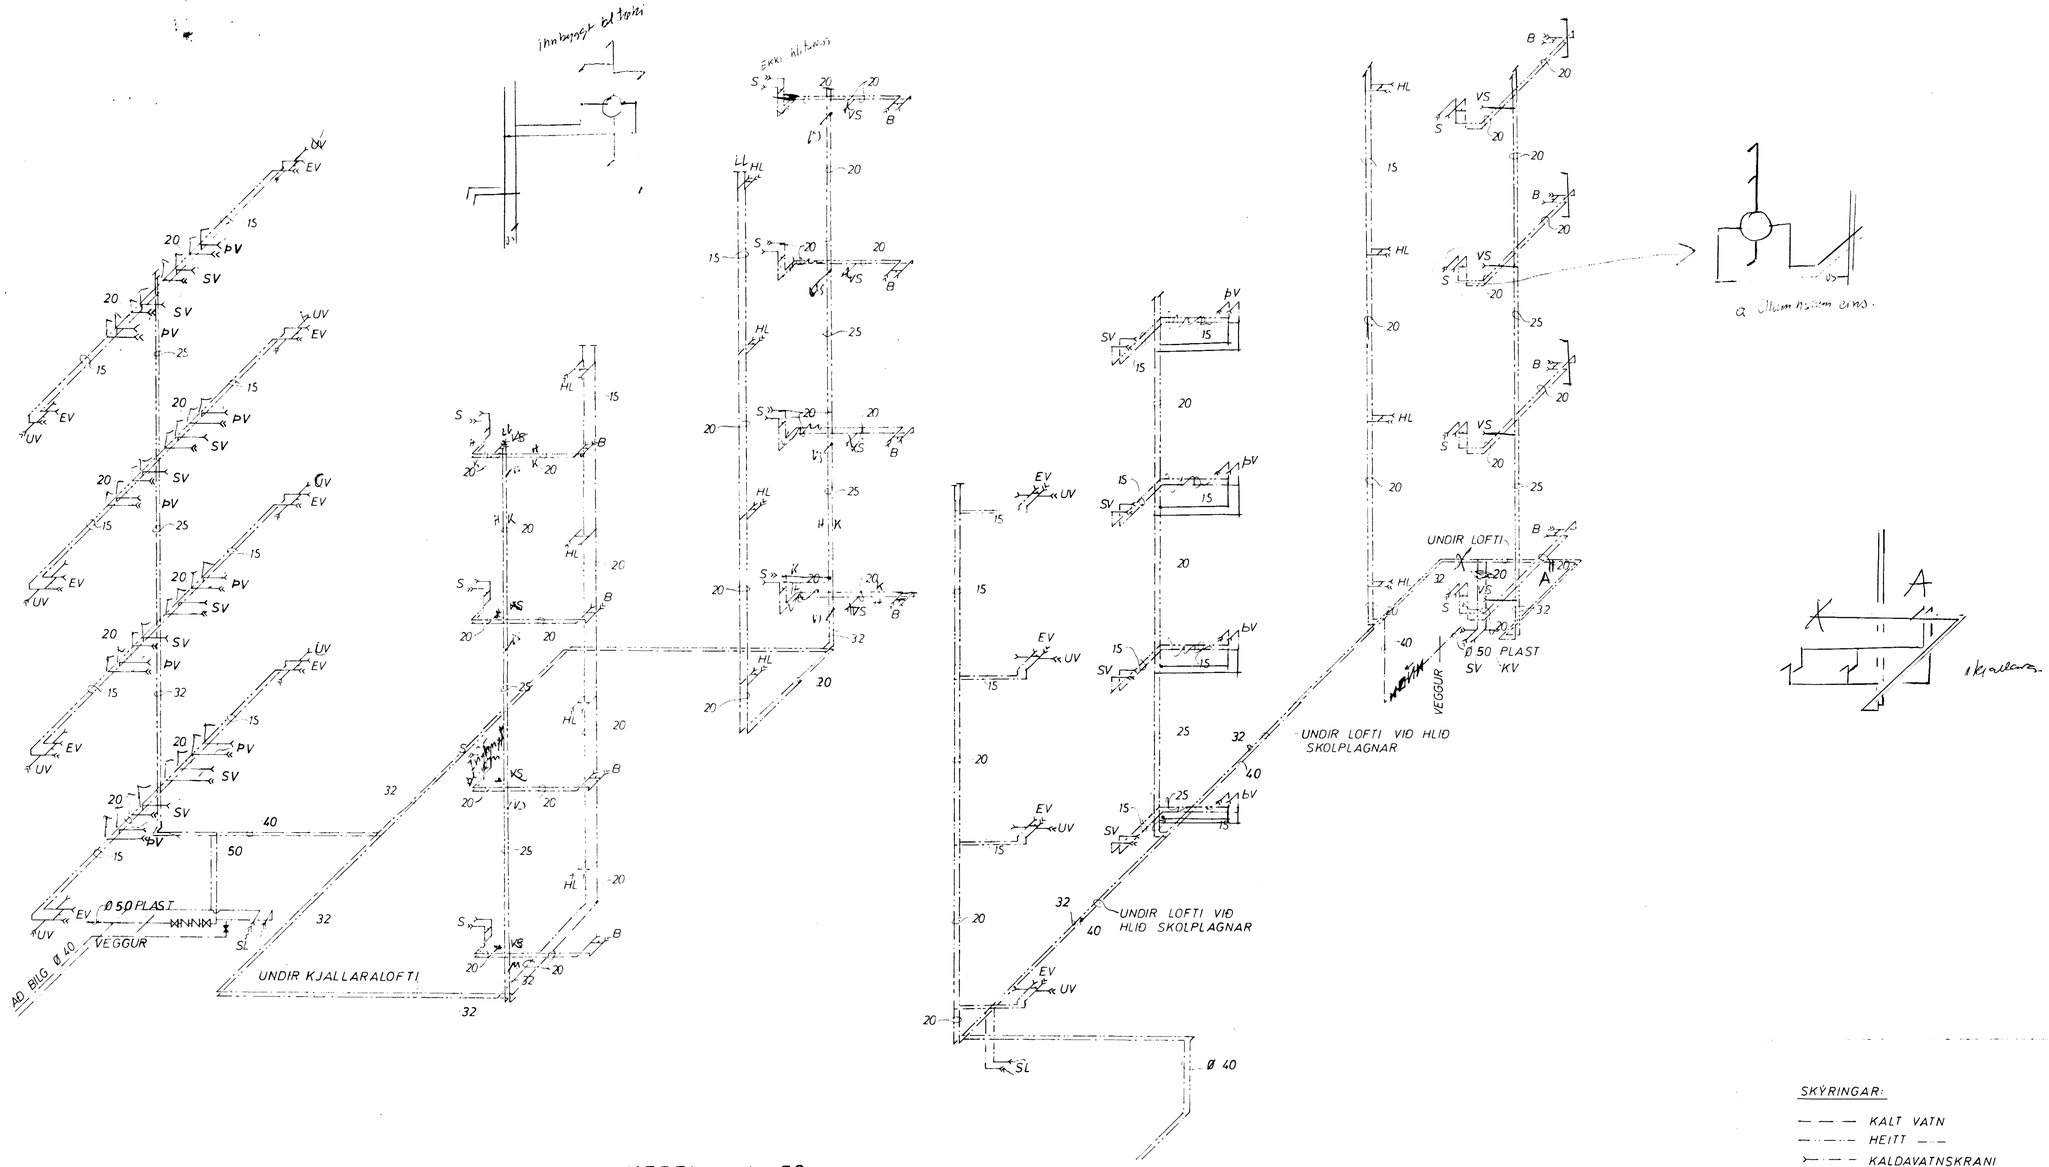

KERFI ~1 : 50

LOFTPÚÐI

EFST Á ÖLLUM LÓÐRÉTTUM STOFNUM SKAL VERA 30 cm LANGUR LOFTPÚÐI, ÞVERMÁL JAFNT OG SVERASTI HLUTI STOFNSINS TALIÐ FRÁ GREININGU VIÐ AÐALÁFÆRSLUÆÐ

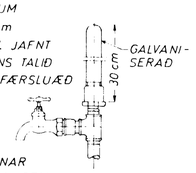

EINNIG SKAL VERA SAMSKONAR LOFTPÚÐI Á HLIÐARGREINUM, SEM LENGRI ERU EN 8 M. ÞVERMÁL JAFNT OG SVERASTI HLUTI HLIÐARGREINAR.

SKÝRINGAR:

— — —	KALT VATN
—··—··—	HEITT —··—
—·—·—	KALDAVATNSKRANI
»—·—	HEITA —··—
	RENNILOKI
	—··— MEÐ SPINDLI UPPÚR JÖRÐ.
	EINSTREYMISLOKI
	VATNSMÆLIR
GV	GARÐVATN
SL	**SLÖNGUKRANI**

PÍPUR SKULU EINANGRAÐAR MEÐ 20mm GLERULLARHÖLKUM OG VAFÐAR MEÐ PLASTDÚK ALLT EFNI, PÍPUR OG FITTINGS SKAL VERA GALVANISERAÐ.
KERFI SKAL PRÓFA MEÐ KÖLDU VATNI OG 6 KG/cm² ÞRÝSTINGI.
BALLOFIX RENNILOKAR SÉU VIÐ HVERT TÆKI
EINSTREYMISLOKI VIÐ ÞVOTTAVÉLAR.
FRÁGANGUR INNTAKS OG LOFTPÚÐAR SKV. FORSKR. VATNSV. R.V.

BREIÐVANGUR 28	MÆLIKVARÐI ~1 : 50	VERK 7402	TEIKN NR 13
VATNSLÖGN KERFI	Hannað / Teiknað	Yfirfarið / Samþ.	DAGS MARS '74
JÓHANN GUNNAR BERGÞÓRSSON VERKFR MVFÍ STRANDGÖTU 11 — HAFNARFIRÐI — SÍMI 53715	BREYTT		