


SNID H 1:20

SKÝRINGAR OG SNID SJÁ TEIKN NR. 2

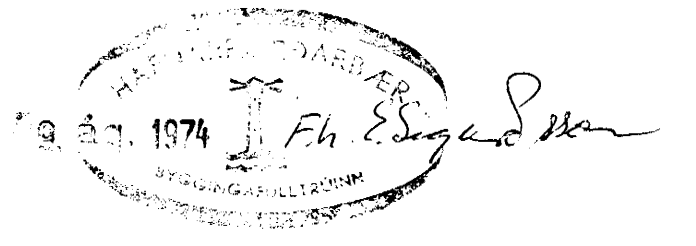

BREIDVANGUR 28	MÆLIKVARDI 1:50 1:20	VERK 7402	TEIKN NR 4
PLATA YFIR 4 HÆÐ	Hannað <i>[Signature]</i> Teiknað <i>[Signature]</i>	Yfirfarið Samb. <i>[Signature]</i>	DAGS FEBR '74
JÓHANN GUNNAR BERGPÓRSSON VERKFR MVFI STRANDGÖTU 11 - HAFNARFIRDI - SÍMI 53315	BREYTT		