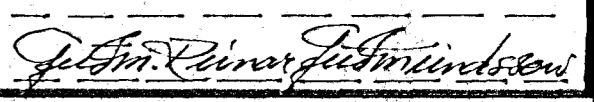


BADKER OG STEYPIBÆD SKAL SÉRSTAK-
LEGA JARDBUNDIÐ MEÐ 6° Í 5/8" PÍPU.

BREYTT 3.7. '74. & 23.8. '74

GRUNNMYND 1. HÆÐ MKV = 1:50

TEIKNISTOFA HAFNARFJARDAR-6:51834	
BREIÐVANGUR 28(A) HAFNARFIRDI	
RAFLAGNATEIKNING	
MKV = 1:50	
DAGS: MAI 1974	
TEIKN.NR. 17-5-74	
TEIKNAR: ERG	